

x = utv. stoppekran

o = utv. stave / spylegren

N6733374, Ø292371 +


Nhdigi.no



9m



**Stendal VVS AS**  
Blombakken 1 - 5911 ALVERSUND  
E-post: sten-vs@online.no  
Org. nr. 980 626 180

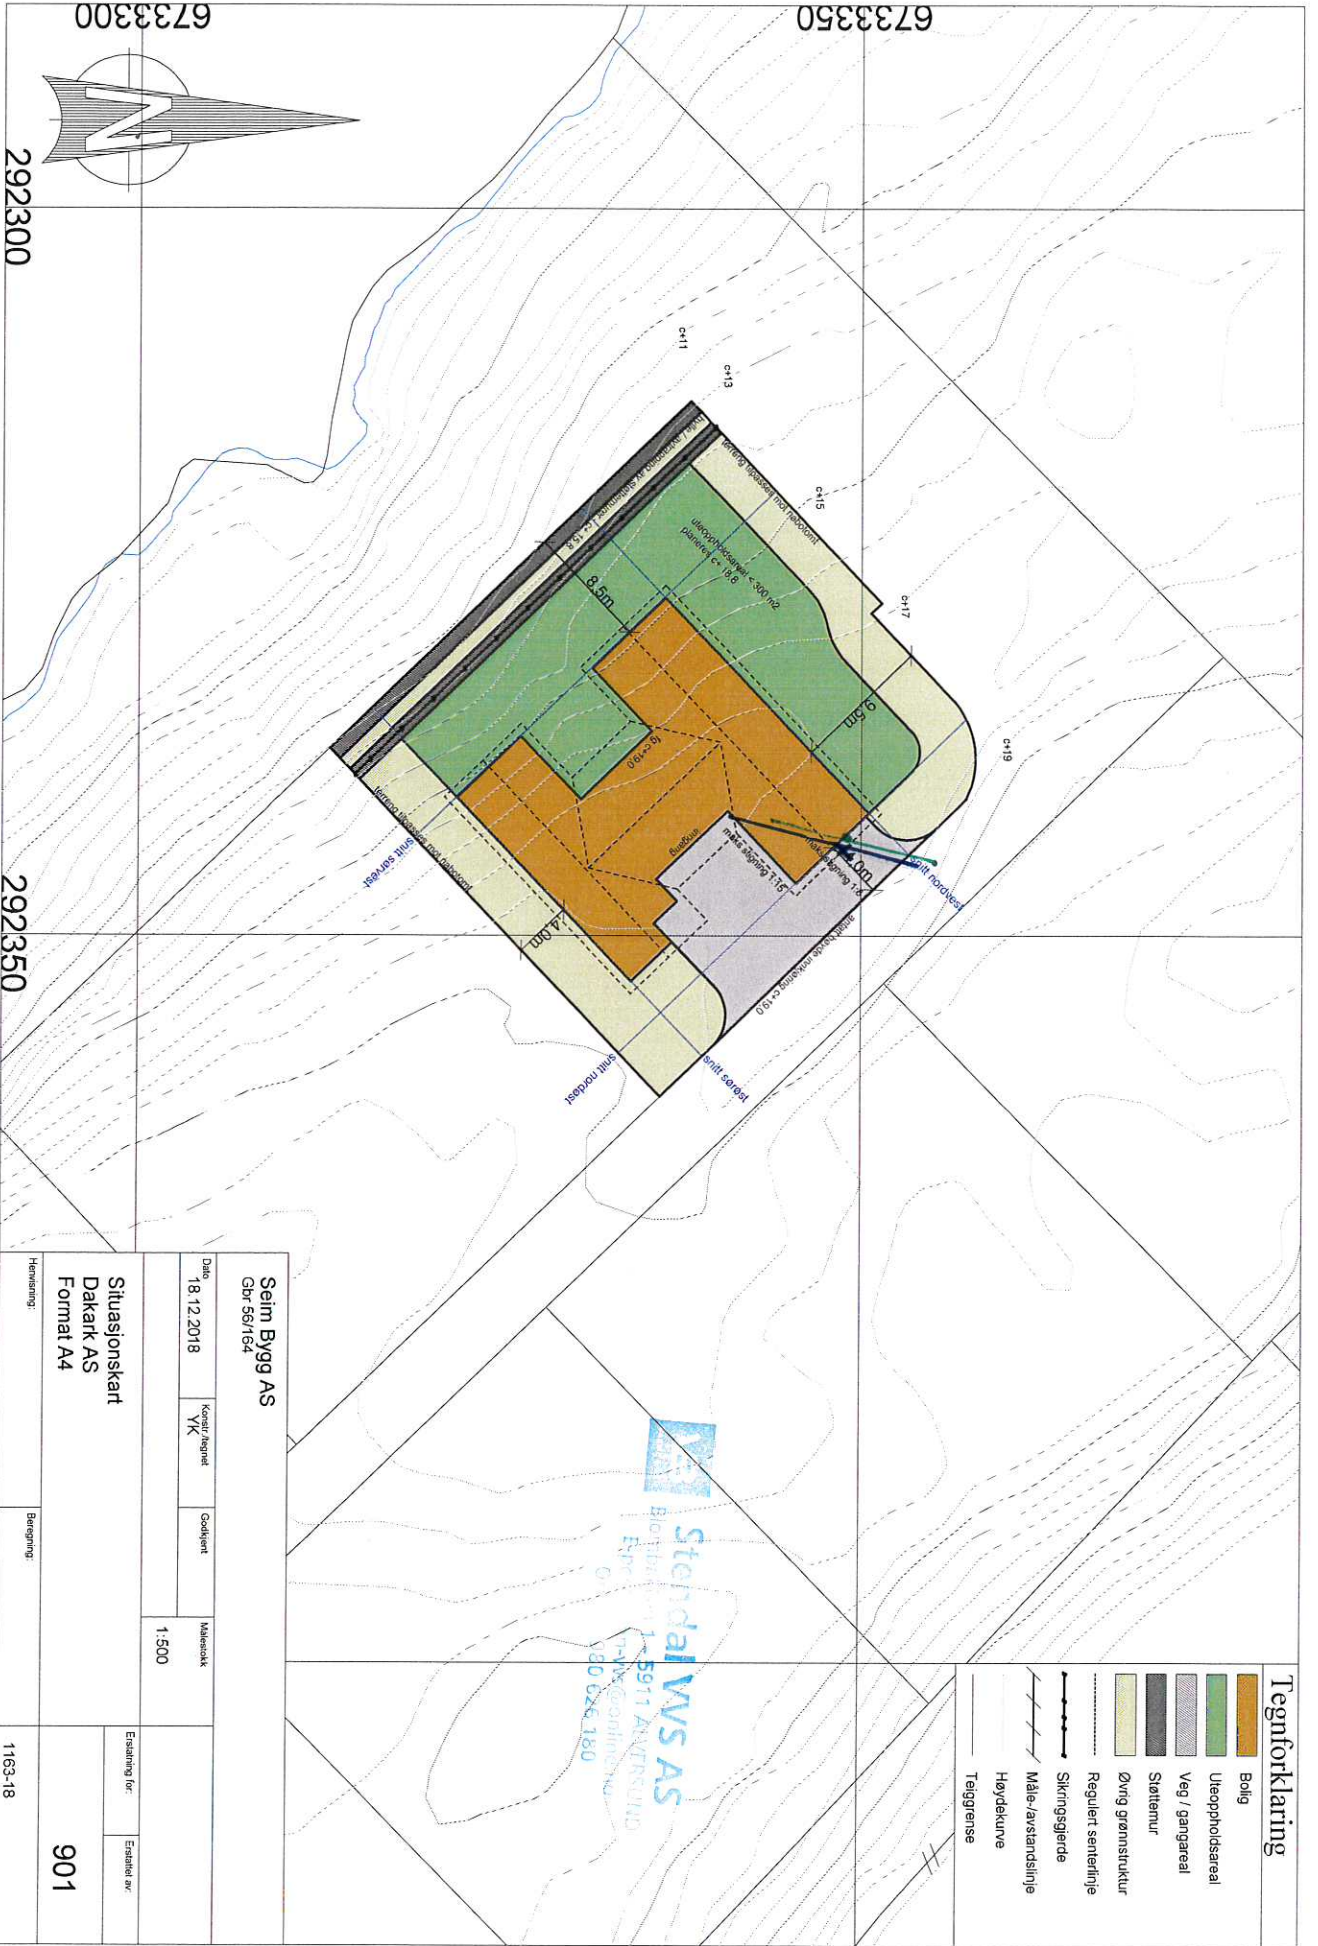

**Tegnforklaring**

- Bolig
- Utleieholdsareal
- Veg / gangareal
- Støttemur
- Øving grunnstruktur
- Regulert senterlinje
- Sirkingsgjerde
- Måle-/avstandslinje
- Høydekurve
- Teigrensse

**Seim Bygg AS**  
Cpr 56/164

|       |            |                  |    |           |  |            |       |
|-------|------------|------------------|----|-----------|--|------------|-------|
| Date: | 18.12.2018 | Konstr. Ansvarl: | YK | Godkjent: |  | Målestokk: | 1:500 |
|-------|------------|------------------|----|-----------|--|------------|-------|


**Situasjonskart**  
**Dakark AS**  
**Format A4**

|              |            |
|--------------|------------|
| Heravhengig: | Beregning: |
|--------------|------------|

|                 |                |
|-----------------|----------------|
| Erstatning for: | Erstatning av: |
|                 | <b>901</b>     |

1163-18


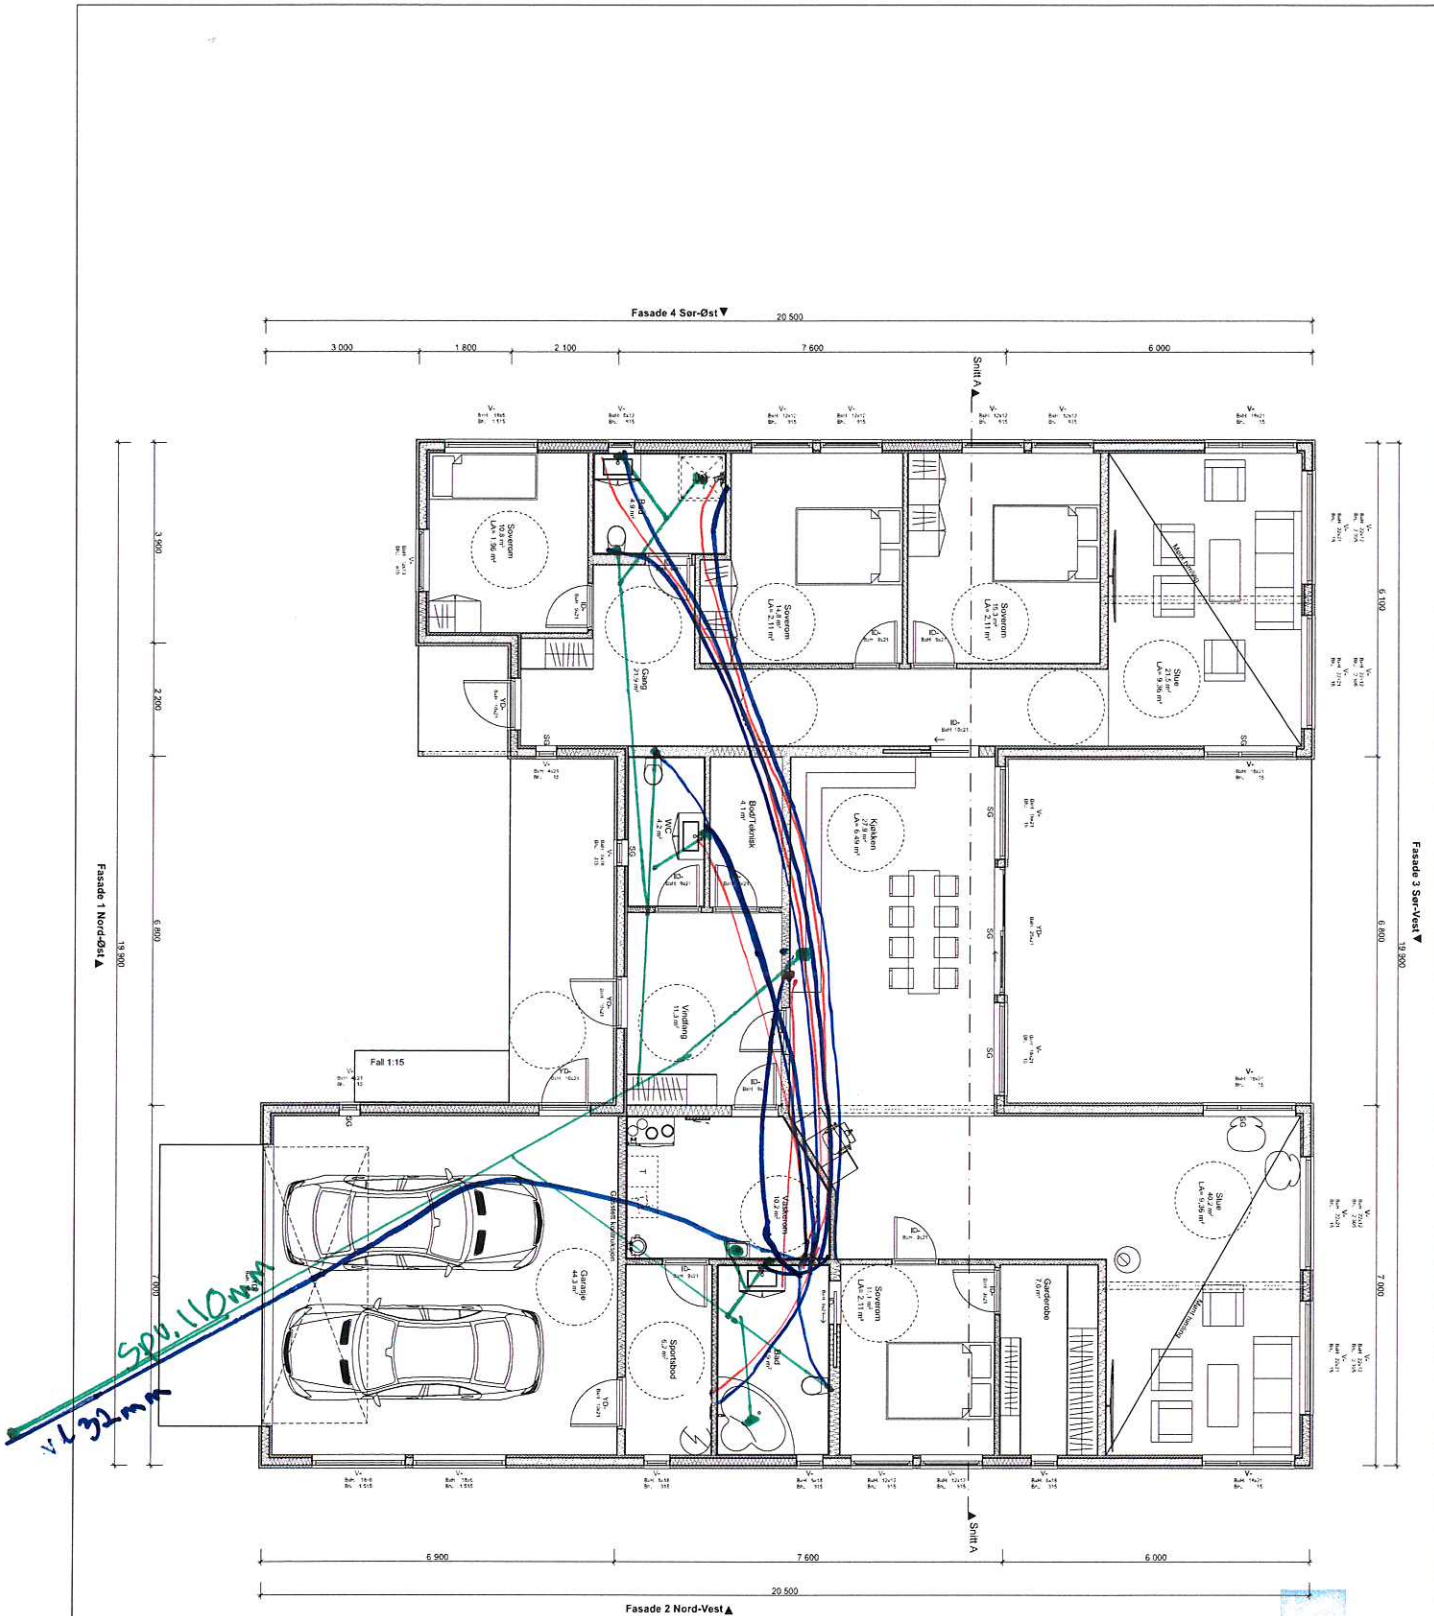

**BYGGESØKNADSTEGNING**  
Hovedetasje

Tiltakshaver:  
Bent-Arne Rognaldsen  
Fagervollen Vågseidet 5956

Tiltak:  
Fagervollen  
Vågseidet, 5956

Gnr./Bnr.  
56/164



MAL:  
1:100

Prosjektnr.  
1163-18

Leverandør:  
Seim Bygg AS  
Nesbrekka 28 Seim 5912

ANSVARLIG PROSJEKTERENDE:  
Dakark AS

A3

DATO:  
10.12.18

Org. nr:  
976598407

www.byggmann.no

Tegningsnr.  
A21-04

TEGNINGENE MÅ IKKE KOPIERES ELLER BENYTTES VED UTFØRELSE AV ARBEIDER UTEN MEDVIRKNING FRA DAKARK AS  
TEGNINGENE ER IKKE GYLDIG UTEN KVALITETSIKRINGSYSTEMET TIL DAKARK AS



