


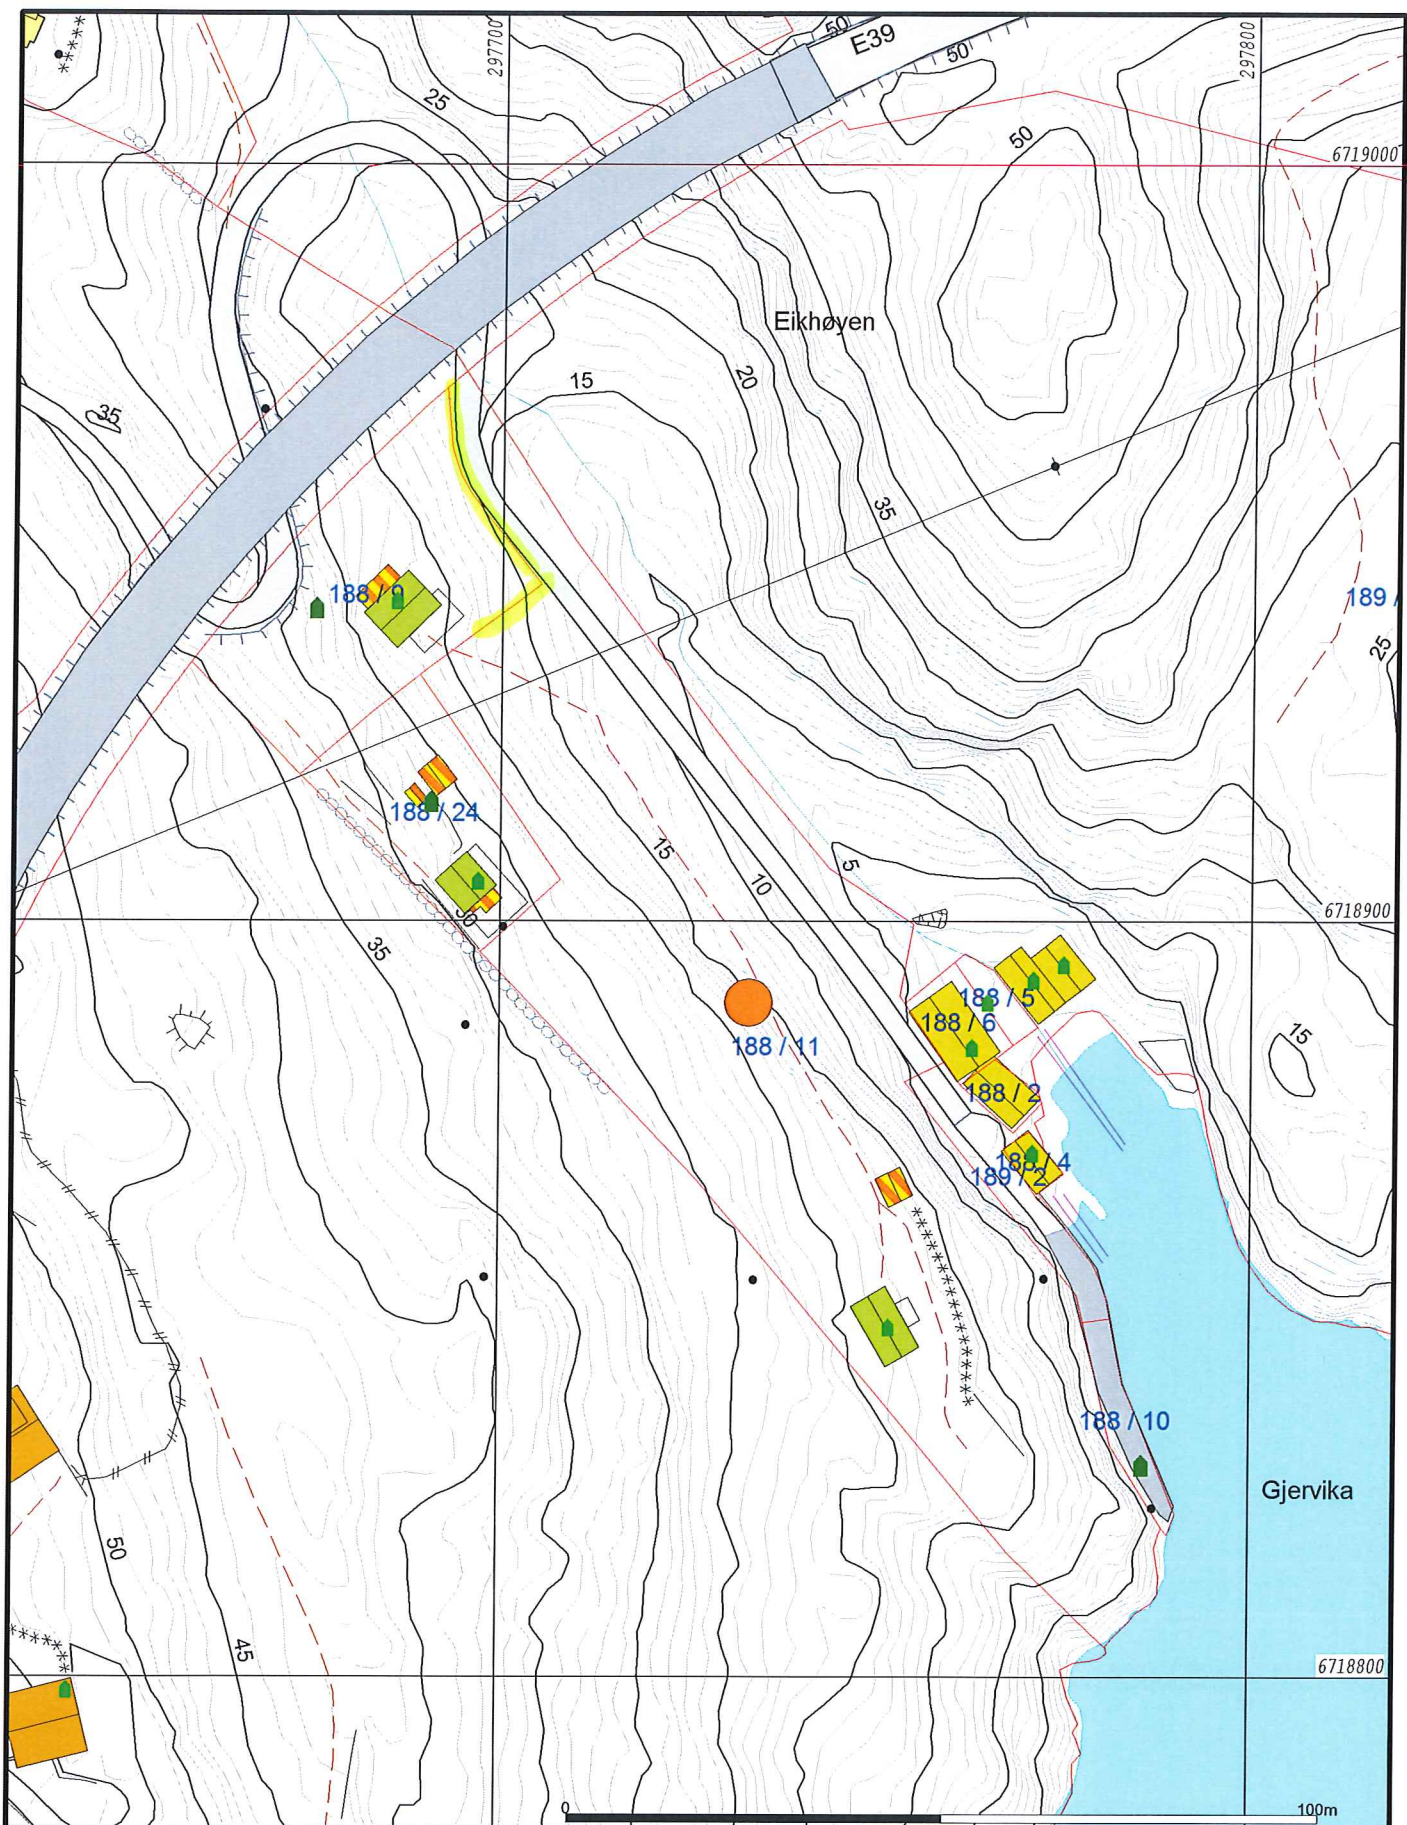

- |                        |                 |
|------------------------|-----------------|
| — Målte Grenser        | Storre bustader |
| — Registrerte Grenser  | Hytte/feriehus  |
| Udefinert grenser      | Garasje/uthus   |
| Terrengmålte grense    | Industri/lager  |
| Konstruert grensepunkt | Andre bygg      |
| Bolig                  |                 |
| Bustad m/leilighet     |                 |
| Våningshus             |                 |
- Beliggenhet og høyder må oppfattes som orienterende.



Dato: 2018.12.21  
Sign: liei

Lindås kommune  
Geodata avdeling

Oppdatert kart etter arealoverføring

*B. Rydland*

Gnr 188 bnr 11  
**Lindås kommune**



Målestokk  
1:1000