



LINDÅS KOMMUNE

Klassering: 18/3862 Til Teknisk Drift

21 DES 2018

Saksh. Tilgangskode

SØKNAD OM AVKØYRSLE FRÅ KOMMUNEVEG

Arbeida på eigedomen kan ikkje settast i gang før løyve frå kommunen er gjeve.

Tiltakshavar	FREKA Invest AS	Tlf.	906 99 000
Ansvarleg søkjar/utførande	FREKA Invest AS	Tlf.	906 99 000
Byggeplassadresse	Strandvegen 1	Gnr./bnr	188/182
Vegstrekning	Strandvegen	Stad	Kndrvik
Tiltaket ligg i område med reguleringsplan			
		Nei <input type="checkbox"/>	(Søknaden vert handsama hjå Teknisk drift).
Ja <input checked="" type="checkbox"/>		Namn på planen: Kndrvik, felt B..... (Søknaden vert handsama hjå Byggesak).	

Søknad om avkøyrslø

- | | |
|---|---|
| <input type="checkbox"/> Ny avkøyrslø | <input type="checkbox"/> Bustadeiningar antall.....2.stk |
| <input checked="" type="checkbox"/> Utvida bruk av eksisterande avkøyrslø | <input type="checkbox"/> Hytte antall stk |
| <input type="checkbox"/> Flytting av eksisterande avkøyrslø | <input type="checkbox"/> Industri/Næring |
| <input type="checkbox"/> Stenging | <input type="checkbox"/> Driftsavkøyrslø |
| <input type="checkbox"/> Anna føremål..... | <input type="checkbox"/> Andre |

Vedlegg

- Det vert vist til vedlagt kart/skisse i målestokk 1:500, med påteikna målsett tiltak, som viser avkøyrslø.

Signatur

Eg er kjend med at vanlege fristar for handsaming ikkje gjeld for løyve til avkøyring er avklart.


Dato:	Tiltakshavar
17.12.2018	

Søknad motteke i Teknisk drift, Dato

- Uttale Søknad godkjent Søknad avslått

Merknader/vilkår

- Sikta ut frå avkøyrsla skal slik at busker, trær o.l. ikkje skal vere til hinder for sikta. Terrang eller plantar må ikkje kome høgare enn 0,5m over vegbana.
- Der avkøyrsla er til hinder for overvatn i vegggrøft, skal det leggst ned min. 200mm dremsrør. Røret skal være køyrestert og leggst slik at vegggrøft ikkje vert skada og at grøftvatn får fritt avløp. Støypekantar i.l som kan skade snøryddeutstyr skal ikkje byggast nærare offentleg veg enn 1m.
- Det skal ikkje førast overvatn ut i offentleg veg. På den første meter frå vegkanten skal det være eit fall frå offentleg veg på 3cm.
- Vedlikehald av dremsrør og frisktfelt skal til einkvar tid haldast vedlike av tiltakshavar.
- Svingradius frå avkøyrsla skal i vegkant være min. 3m, på begge sider av avkøyrsla.
- Avkøyrsla skal verte plassert som vist i søknaden
- Avkøyrsla skal verte plassert som vist i detaljskisse på baksida av dette arket.
- Det skal være mogeleg å snu på eige grunn.
-

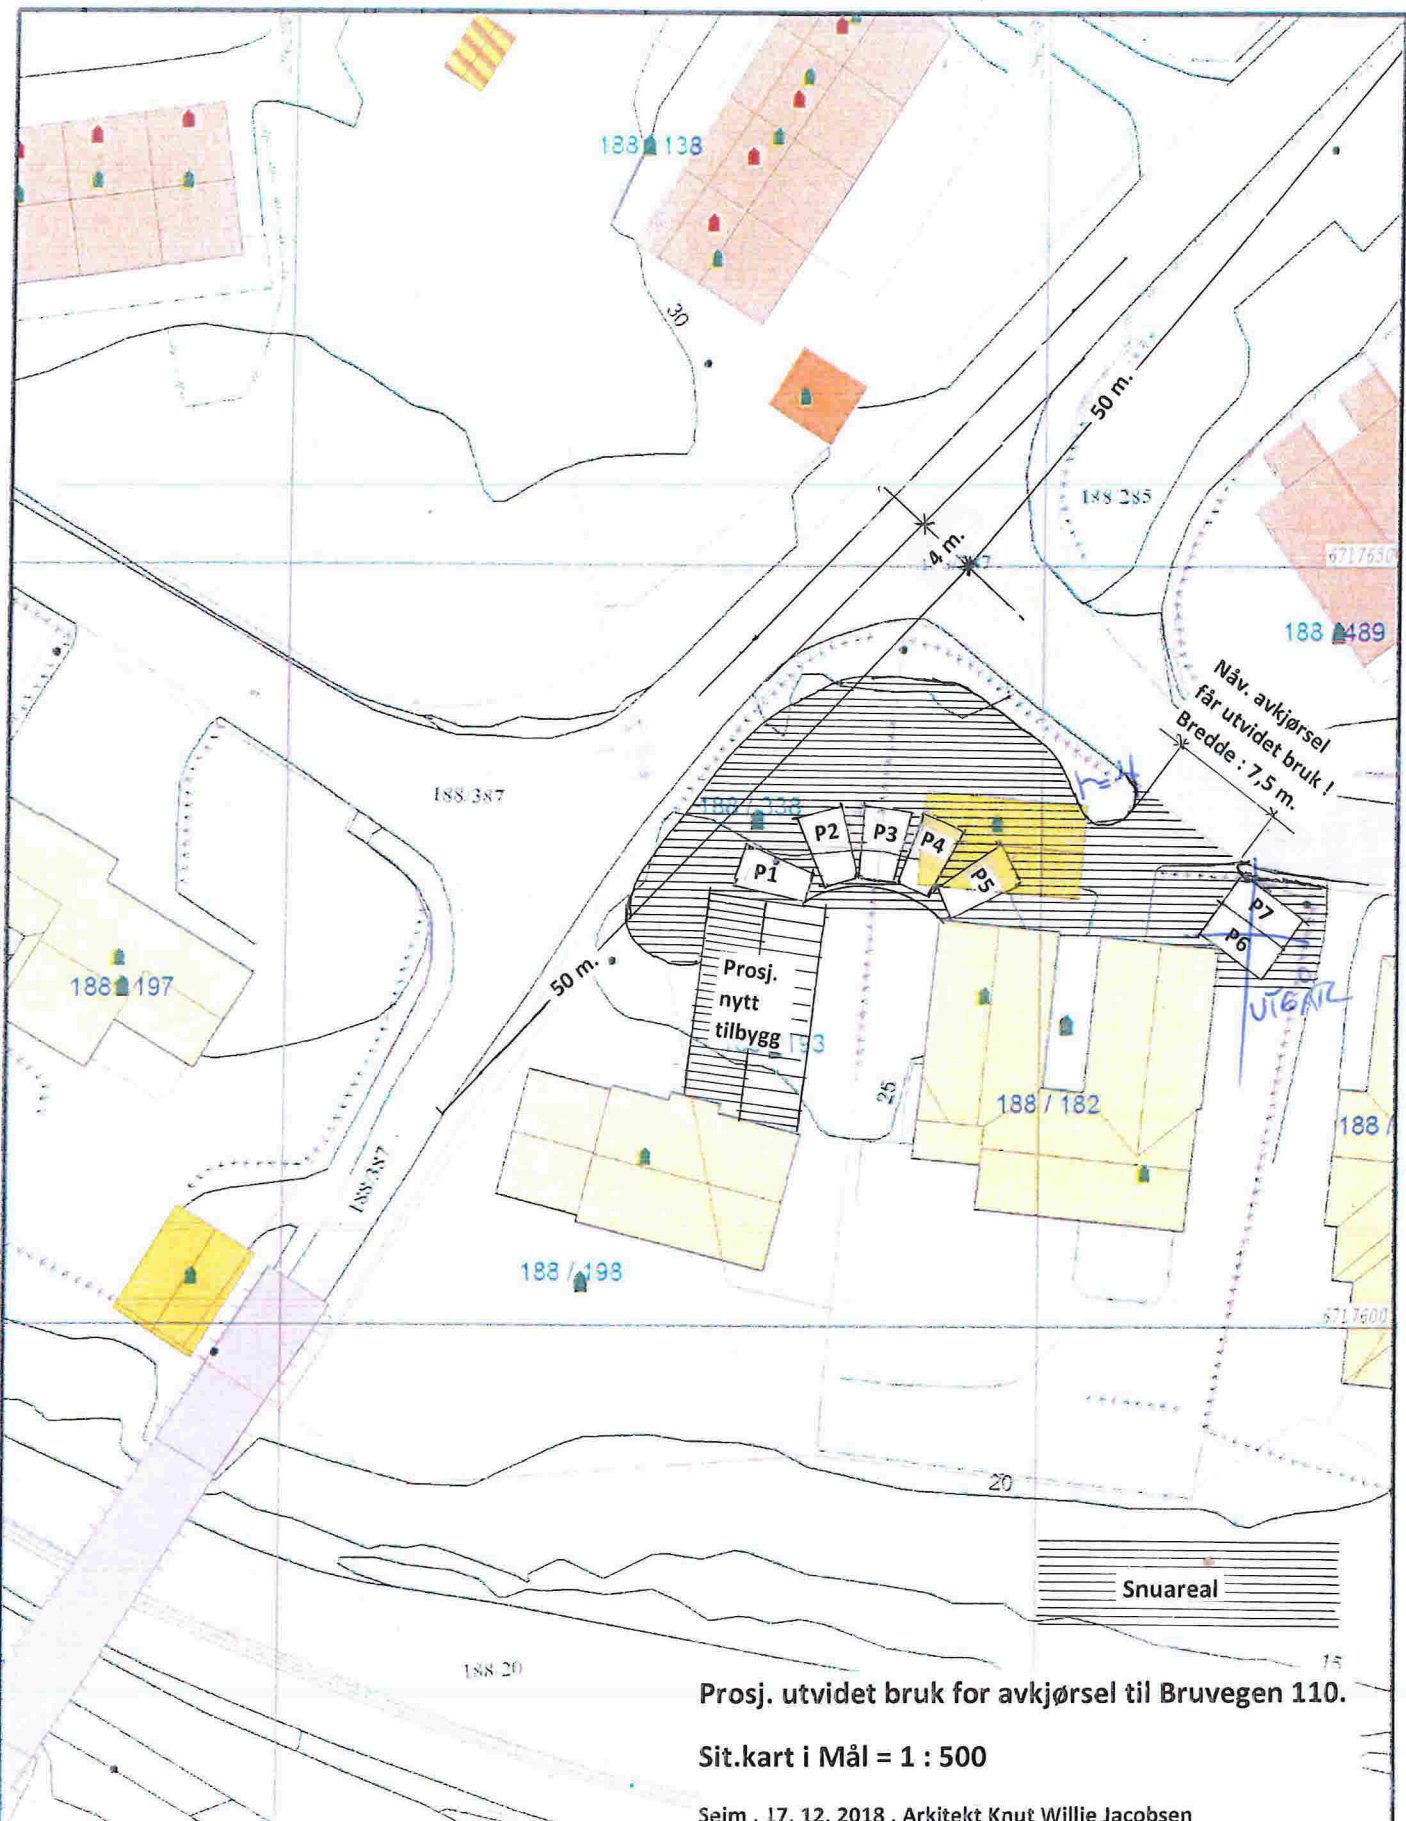

Prosj. utvidet bruk for avkjørsel til Bruvegen 110.

Sit.kart i Mål = 1 : 500

Seim , 17. 12. 2018 , Arkitekt Knut Willie Jacobsen

Måte Grenser	Vanningshus
Regulerte Grenser	Større buskbeier
Julett grenser	Hytter/feriehus
Tidligere planlagte grenser	Gårdsplanhus
Kommunale planlagte grenser	Industri lager
Bligg	Andre bygg
Busstoppet	



Lindås kommune
Grendens utvaldning
Rådhusveien 1



G nr 188, bar 193, 198 og 338

OK!