


Utarbeidet i fra "Utskrift av Nordhordland sorenskriveris utskriftningsprotokoll  
nr. 4, 1898-1903, fol. 241b  
Udskiftningsforretning. Aar 1900 den 11te December

Merkestein ved Bøgjærden, hvor linjen ender.

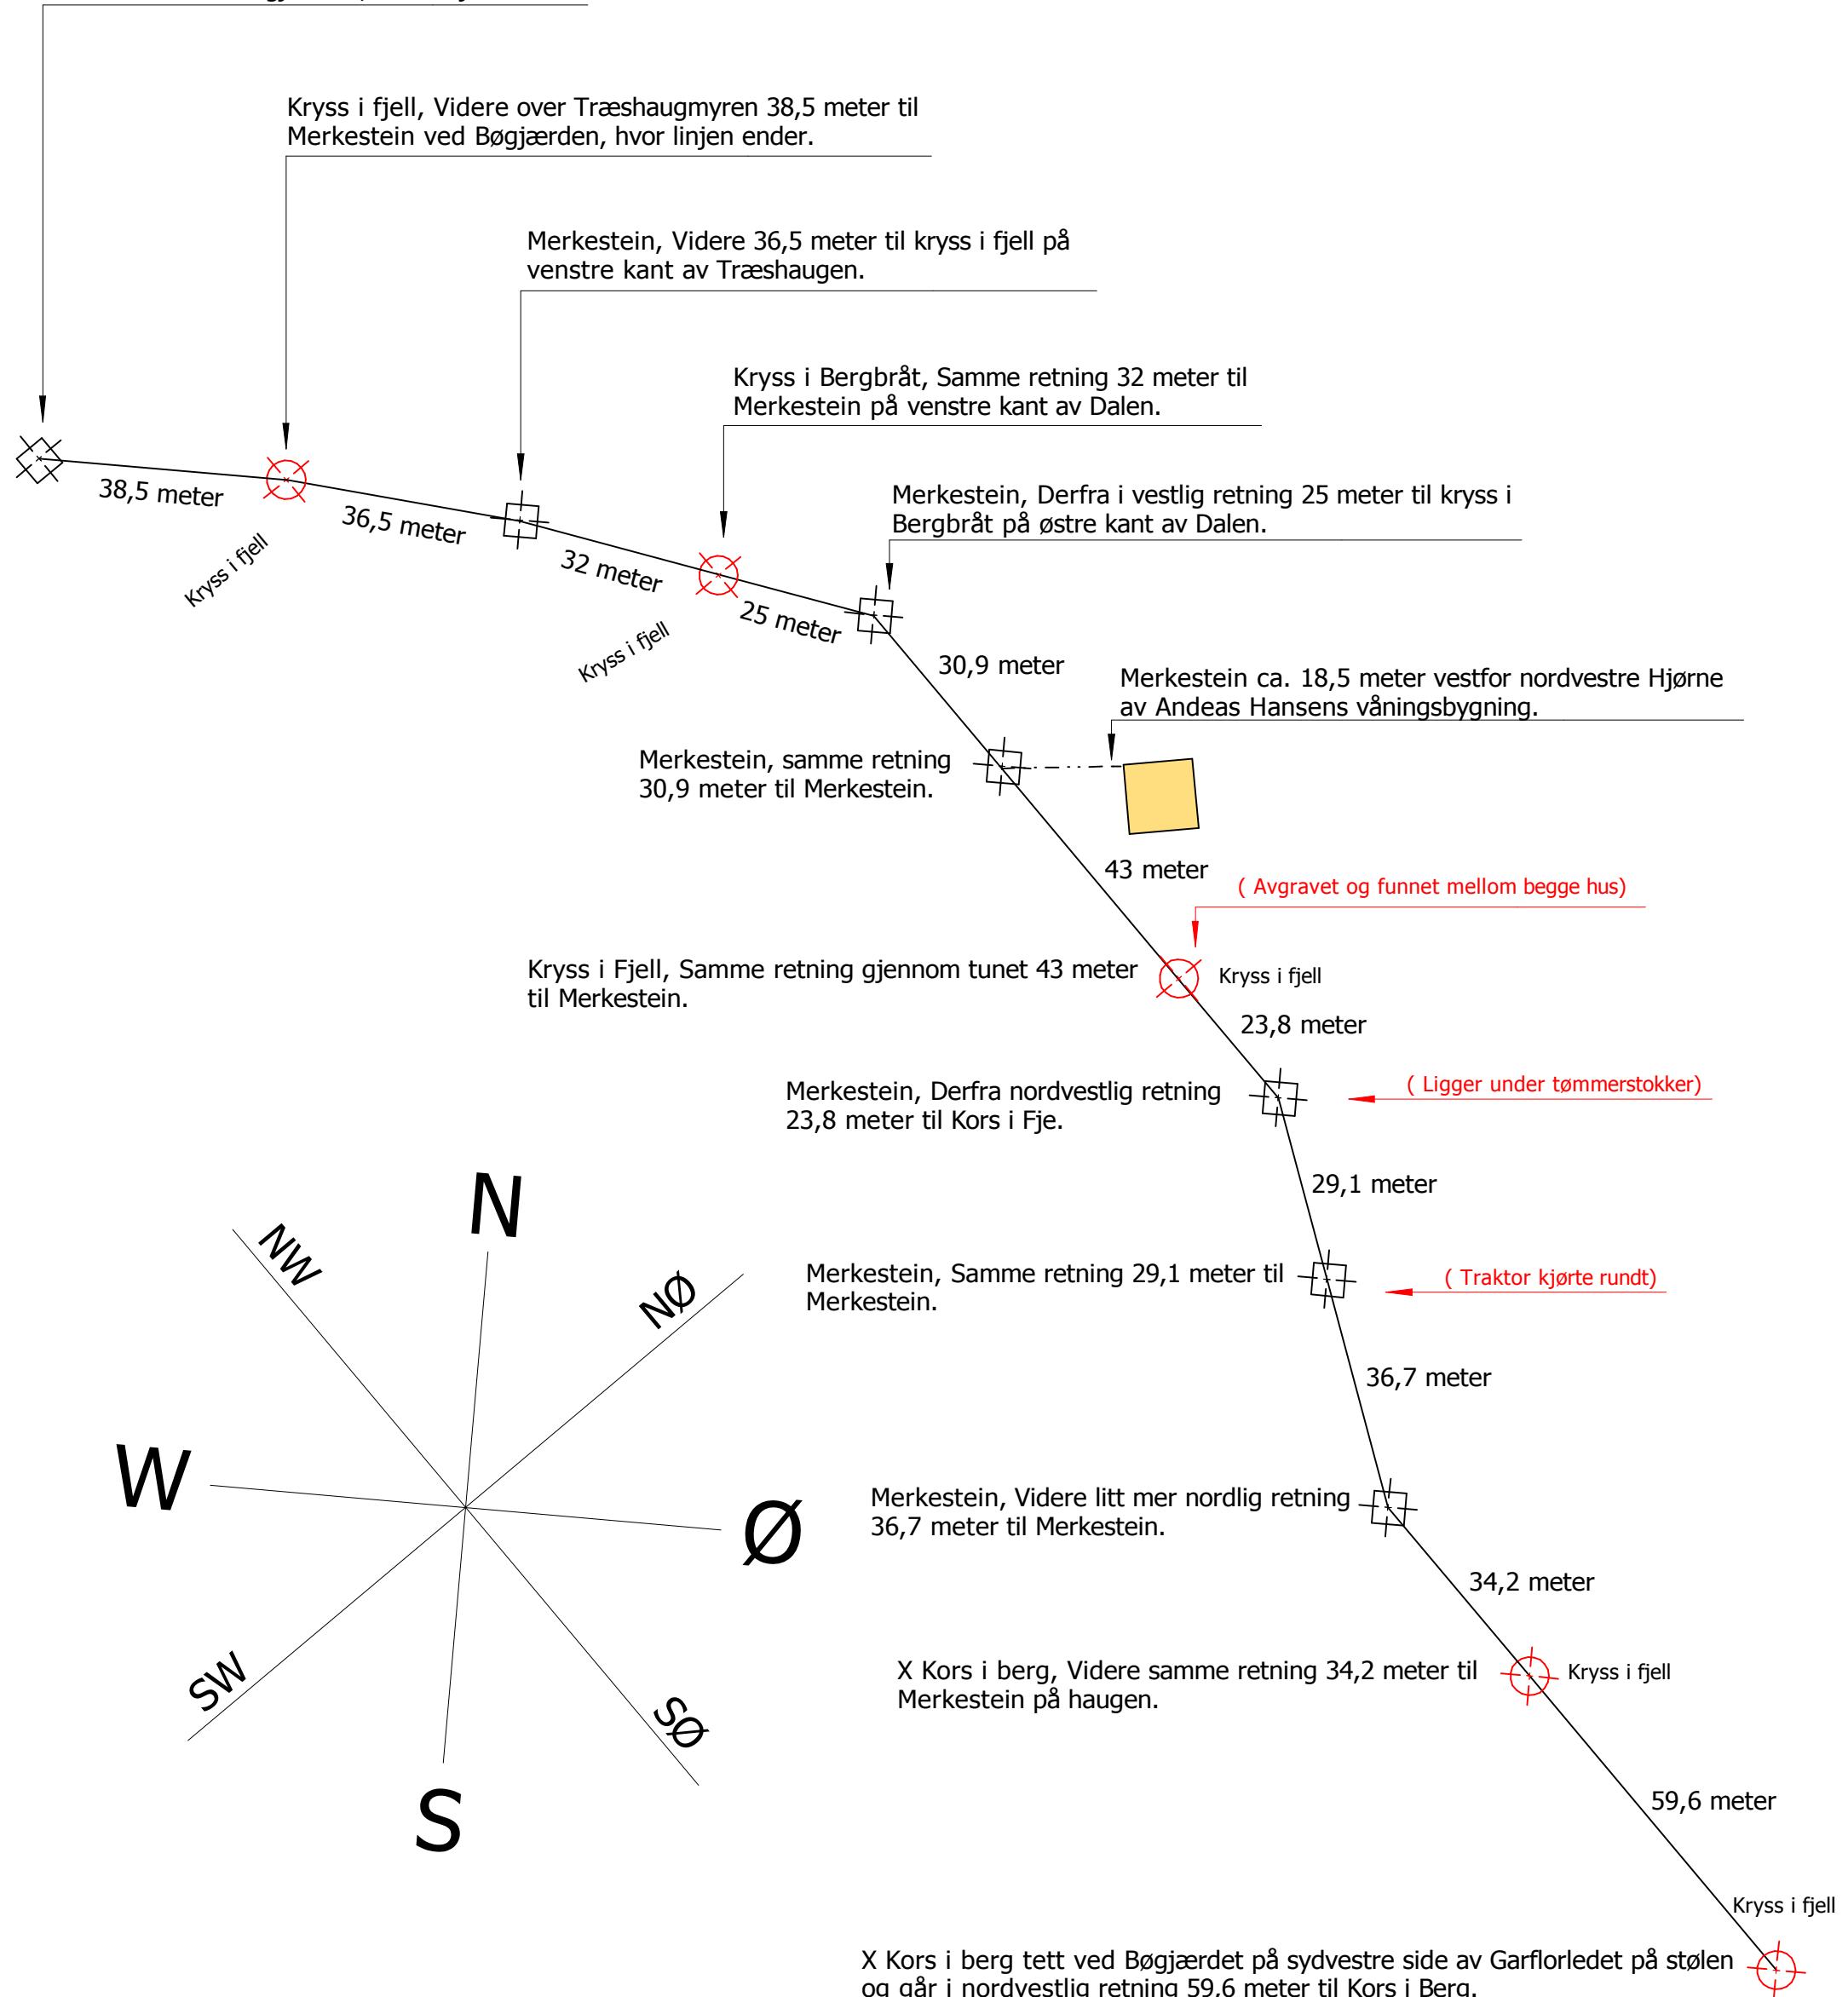

# Utarbeidet målekart 09.02.2014

## Målestokk 1:1000