
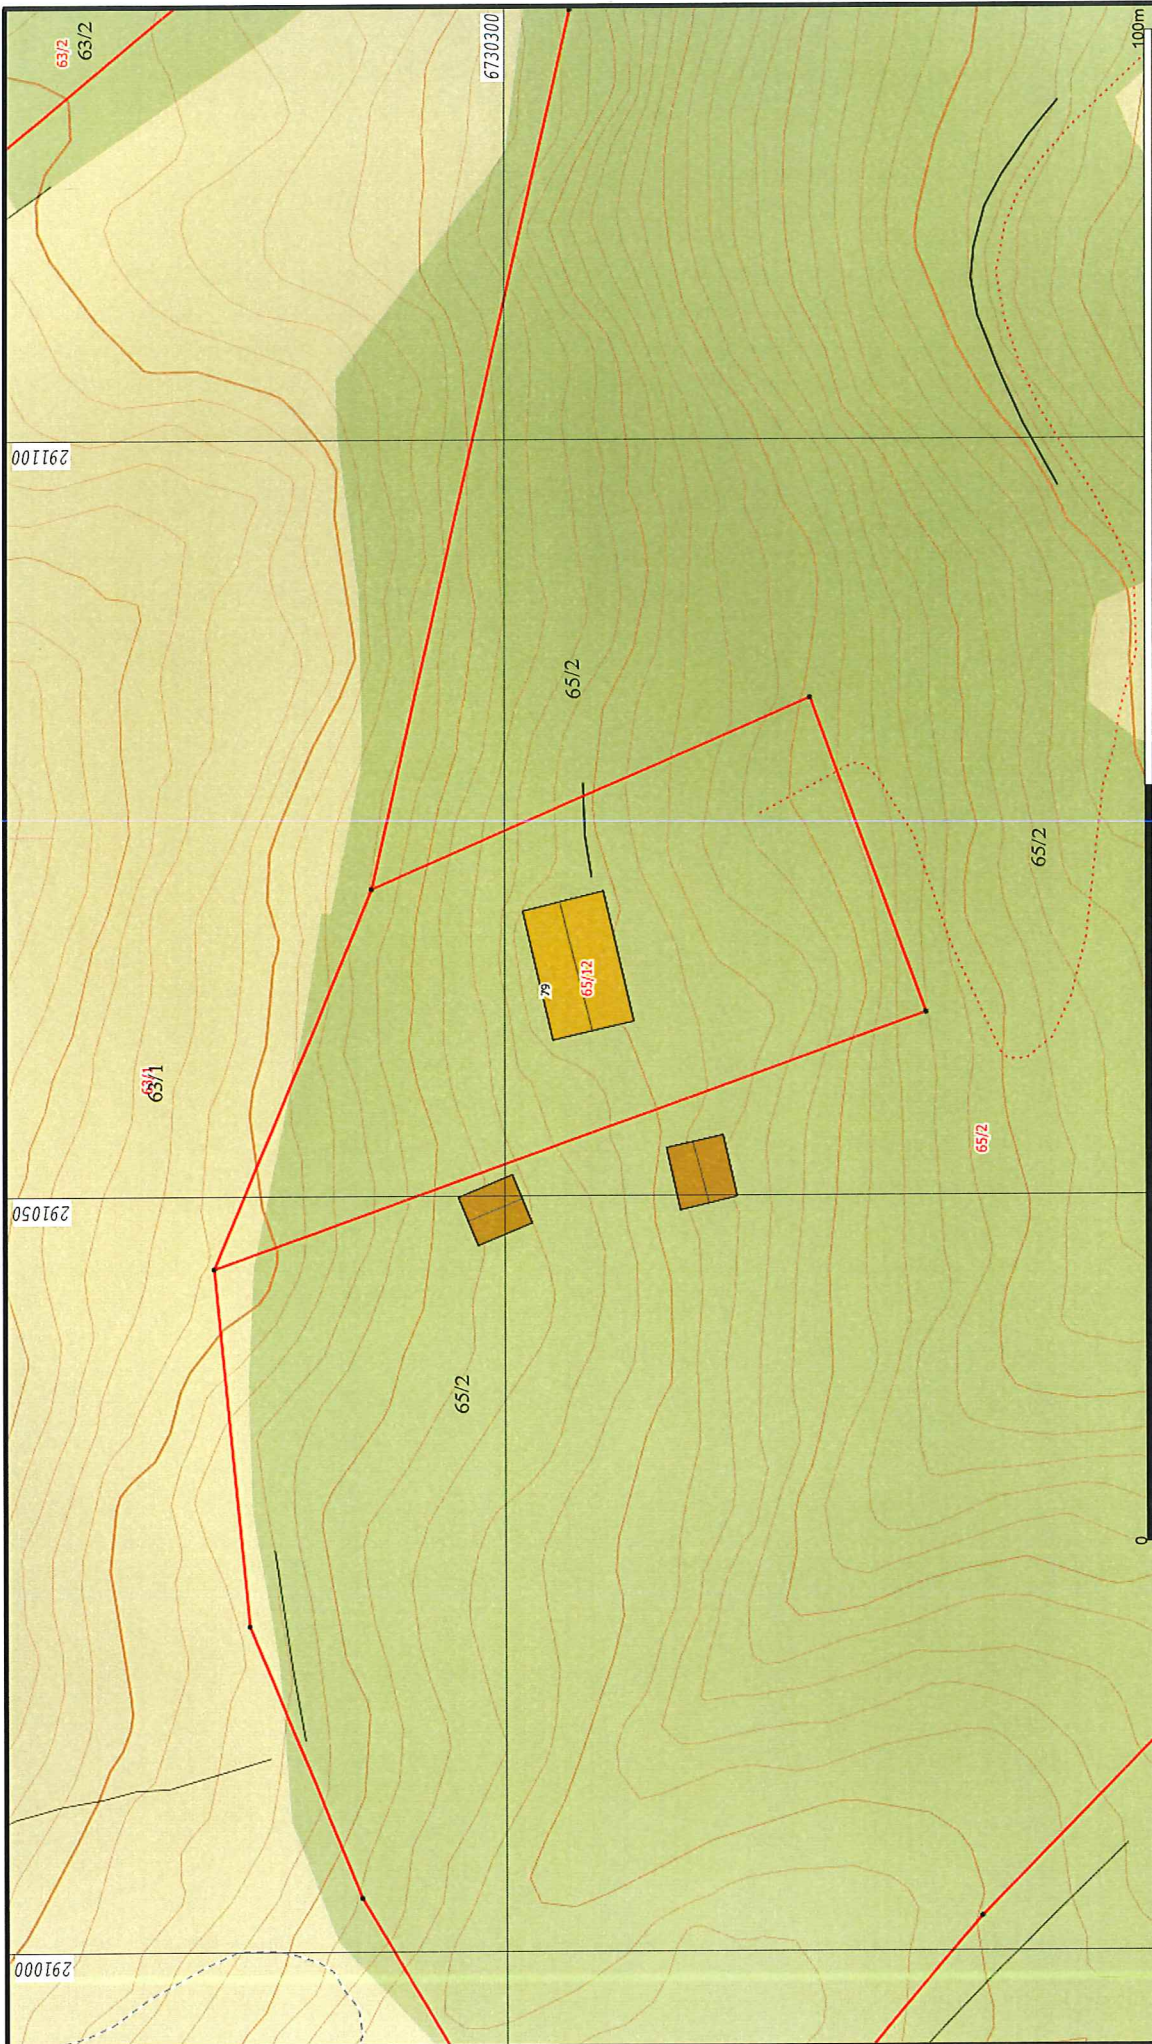

 <p>Lindås kommune Geodata avdeling</p>	<p>Grunnkart <b>FØR</b> grenseendringar.</p>	 <p>Målestokk 1:500</p>

-  Våningshus
-  Større bustader
-  Hytte/feriehus
-  Garasje/uthus
-  Industri/lager
-  Andre bygg
-  Målte Grenser
-  Registrerte Grenser
-  Udefinert grense
-  Terrengmålte grense
-  Konstruert grensepunkt
-  Bolig
-  Bustad m/leilighet

Beliggenhet og høvdar må oppfattes som orientierende.  
 Koordinatsystem: UTM(EUREF09) - SONE 32 (EPSG:32632)  
 Høydssystem: (EPSG:)






**Lindås kommune**  
 Geodata avdeling  
 A-Grunnkart WMS FØR grenseendringar.

Dato: 2019.01.17  
 Sjm: SSO


G.nr. 65, b.nr. 12.

Målestokk 1:500


 Målte Grenser  
 Registrerte Grenser  
 Udefinert grenser  
 Terrengmålte grense  
 Konstruert grensepunkt  
 Bølg  
 Bustad m/føllighet



 Våningshus  
 Større bustader  
 Hytte/feriehøus  
 Garasje/uthøus  
 Industri/løger  
 Andre bygg

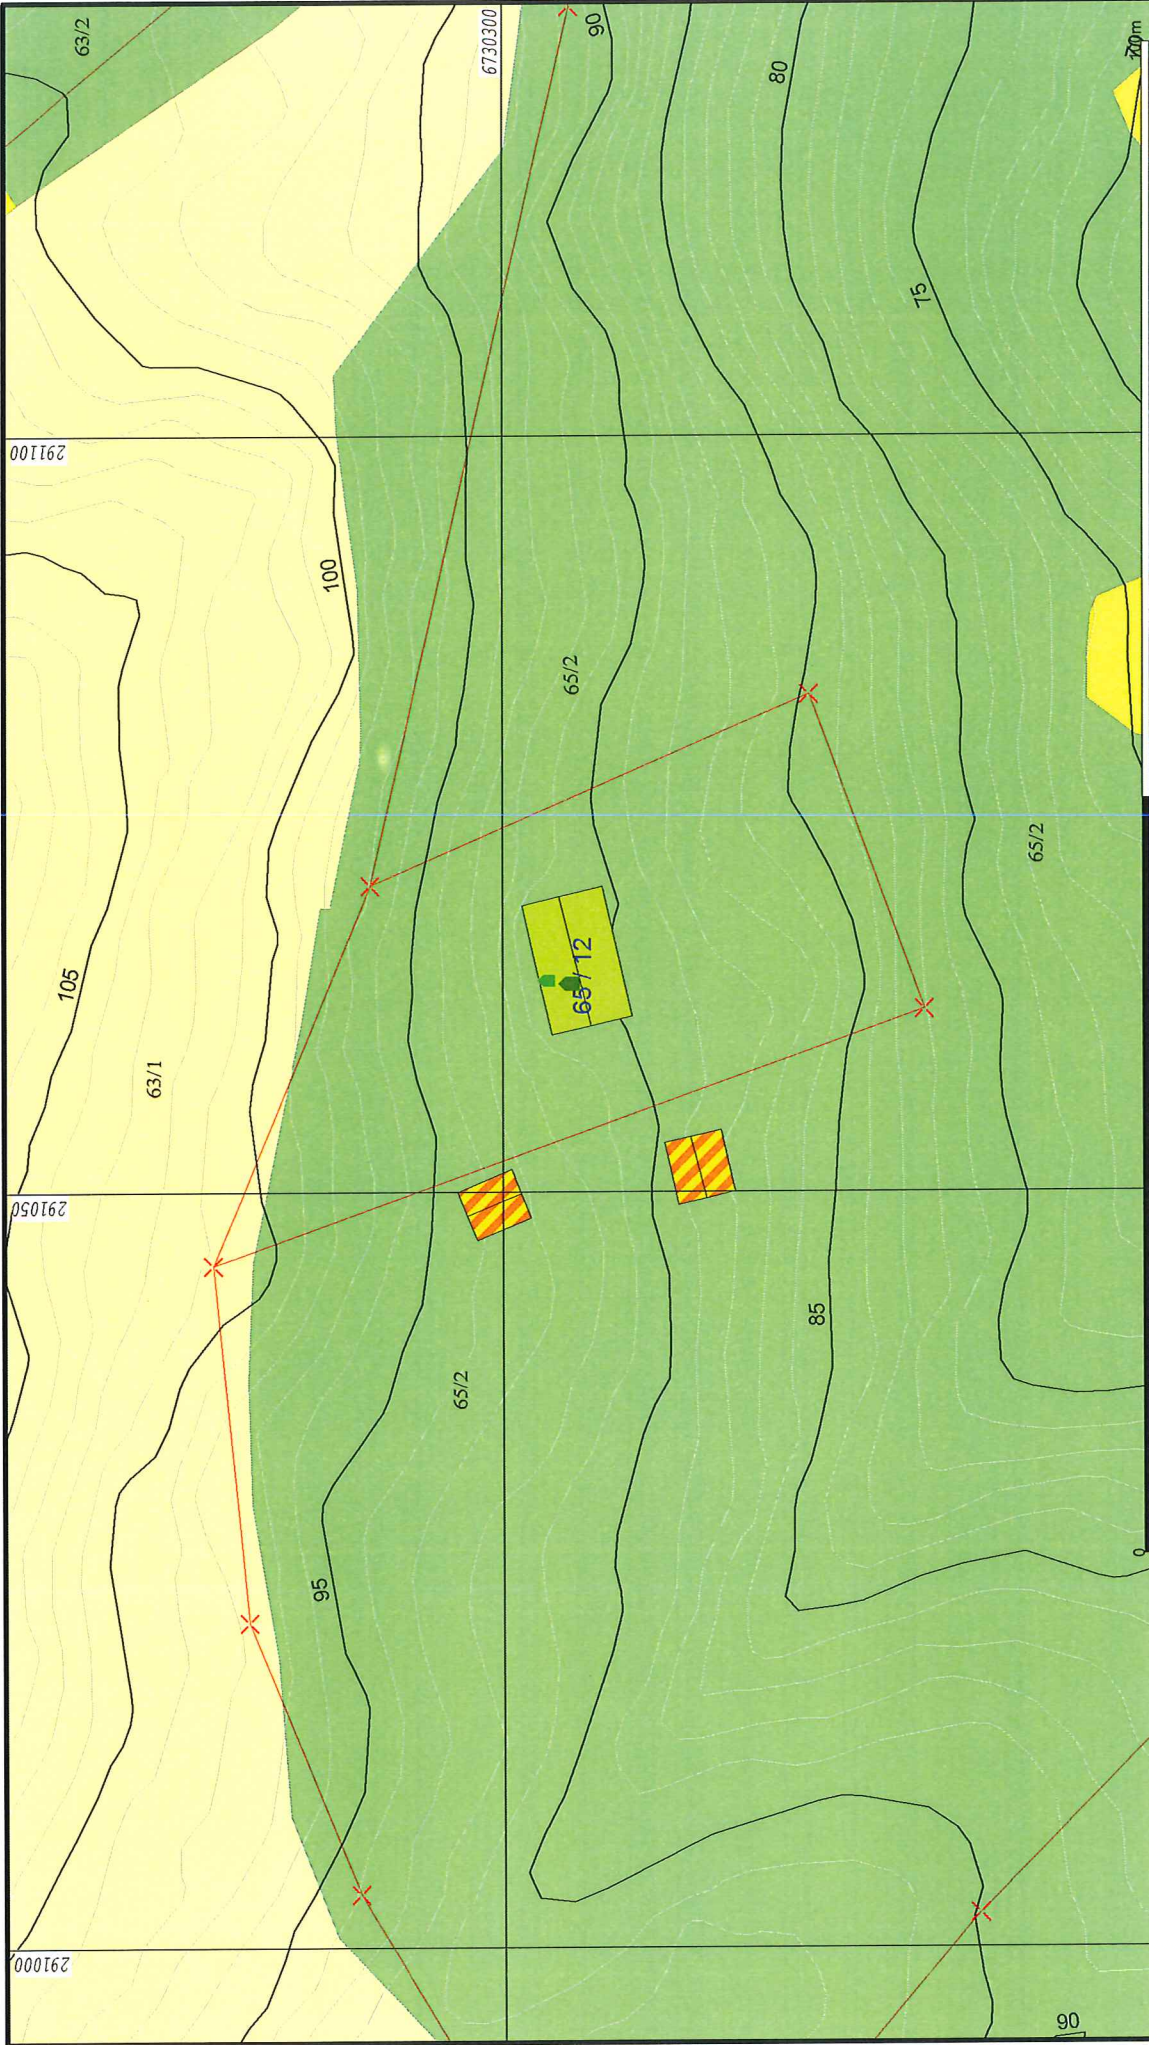Beliggenhet og høyer må oppfattes som orienterende.  
 Koordinatsystem: UTM(EUREF89) - SONE 32 (EPSG:32632)  
 Høyesystem: (EPSG:)












 




N  Målestokk 1:500


Lindås kommune  
Geodata avdeling  
Gardskart-AR5 FØR grenseendringar.



 Dato: 2019.01.17  
Sjgnr: SSO






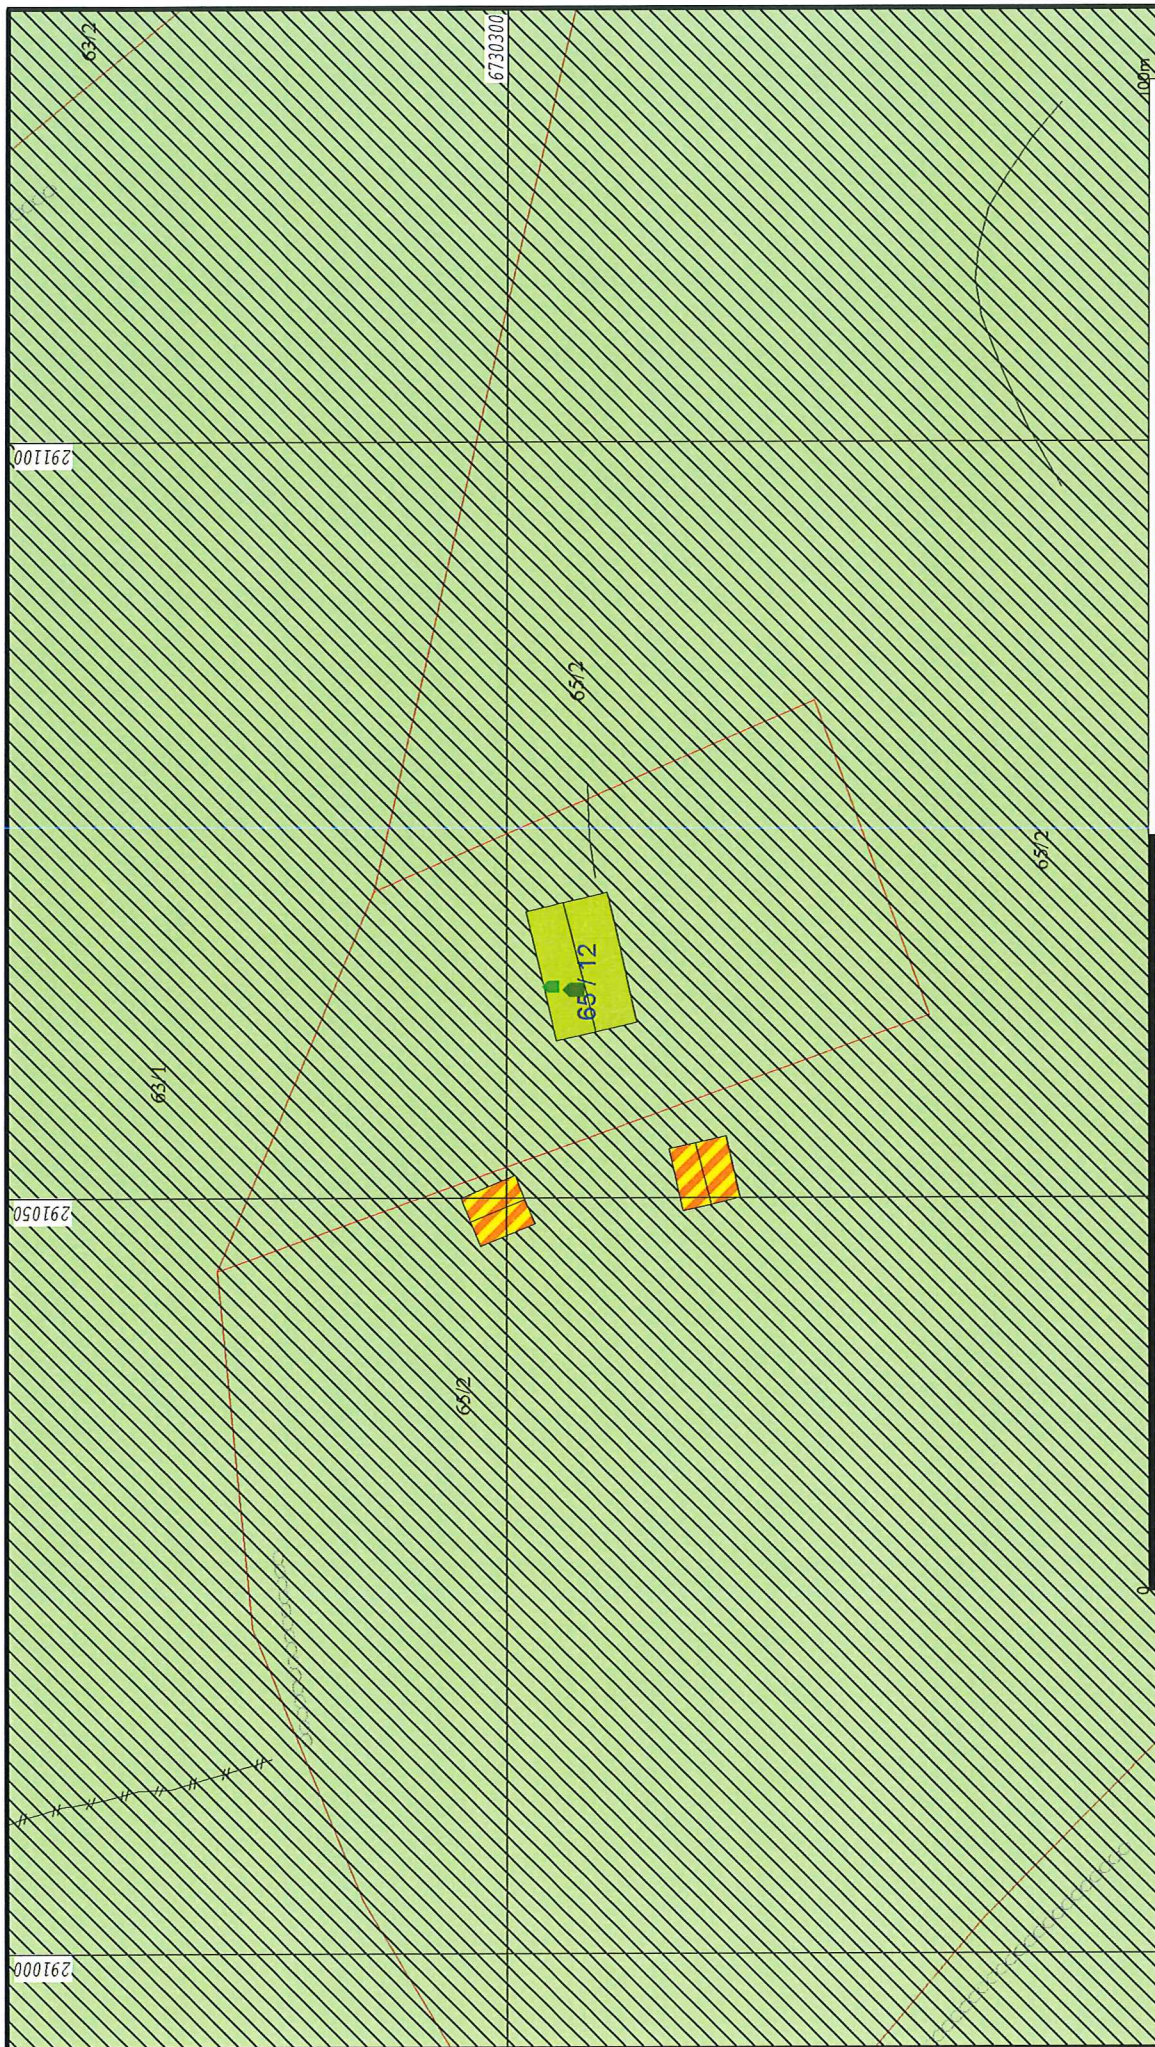







 
























































 















 








 





G.nr. 65, b.nr. 12.


- |   |   |
|---|---|
|  Myr             |  Beite               |
|  Barmyr          |  Barskog             |
|  Blåningsmyr     |  Blandingskog        |
|  Lauvmyr         |  Lauvskog            |
|  Jordmyr         |  Anna jorddekt flamm |
|  Dyrka mark      |  Grunnleidd          |
|  Overflate dyrka |  Fjell               |
- Beliggenhet og høyer med oppfattes som orienterende.  
Koordinatsystem: UTM(EUREF89) - SONE 32 (EPSG:32632)  
Høydssystem: (EPSG:)

0 200 m 



	<b>Lindås kommune</b> Geodata avdeling		N  Målestokk 1:500
	Kommuneplan 2011 - 2023 <b>FØR</b> grenseendringar.		
Dato: 2019.01.17 Sign: SSO	<b>G.nr. 65, b.nr. 12.</b>		

 - |   |                           |   |                    |
|---|---------------------------|---|--------------------|
|  | Bustadbygging             |  | Frionråde          |
|  | Fritidsbustader           |  | efterkområde       |
|  | Sentrumsformål            |  | LNFR               |
|  | Off. privat feriesteyfing |  | Sprett bustadbyg   |
|  | Fritids- og turistformål  |  | Sprett Fritidsbusi |
|  | Råstoffnyfing             |  | Sprett Næringsb    |
|  | Næringsbyggelse           |  | Bruk og vern av s  |
- Beliggenhet og høvdor må oppfattes som orienterende.  
 Koordinatsystem: UTM(EUREF89) - SONE 32 (EPSG:32632)  
 Høvdssystem: (EPSSG:)

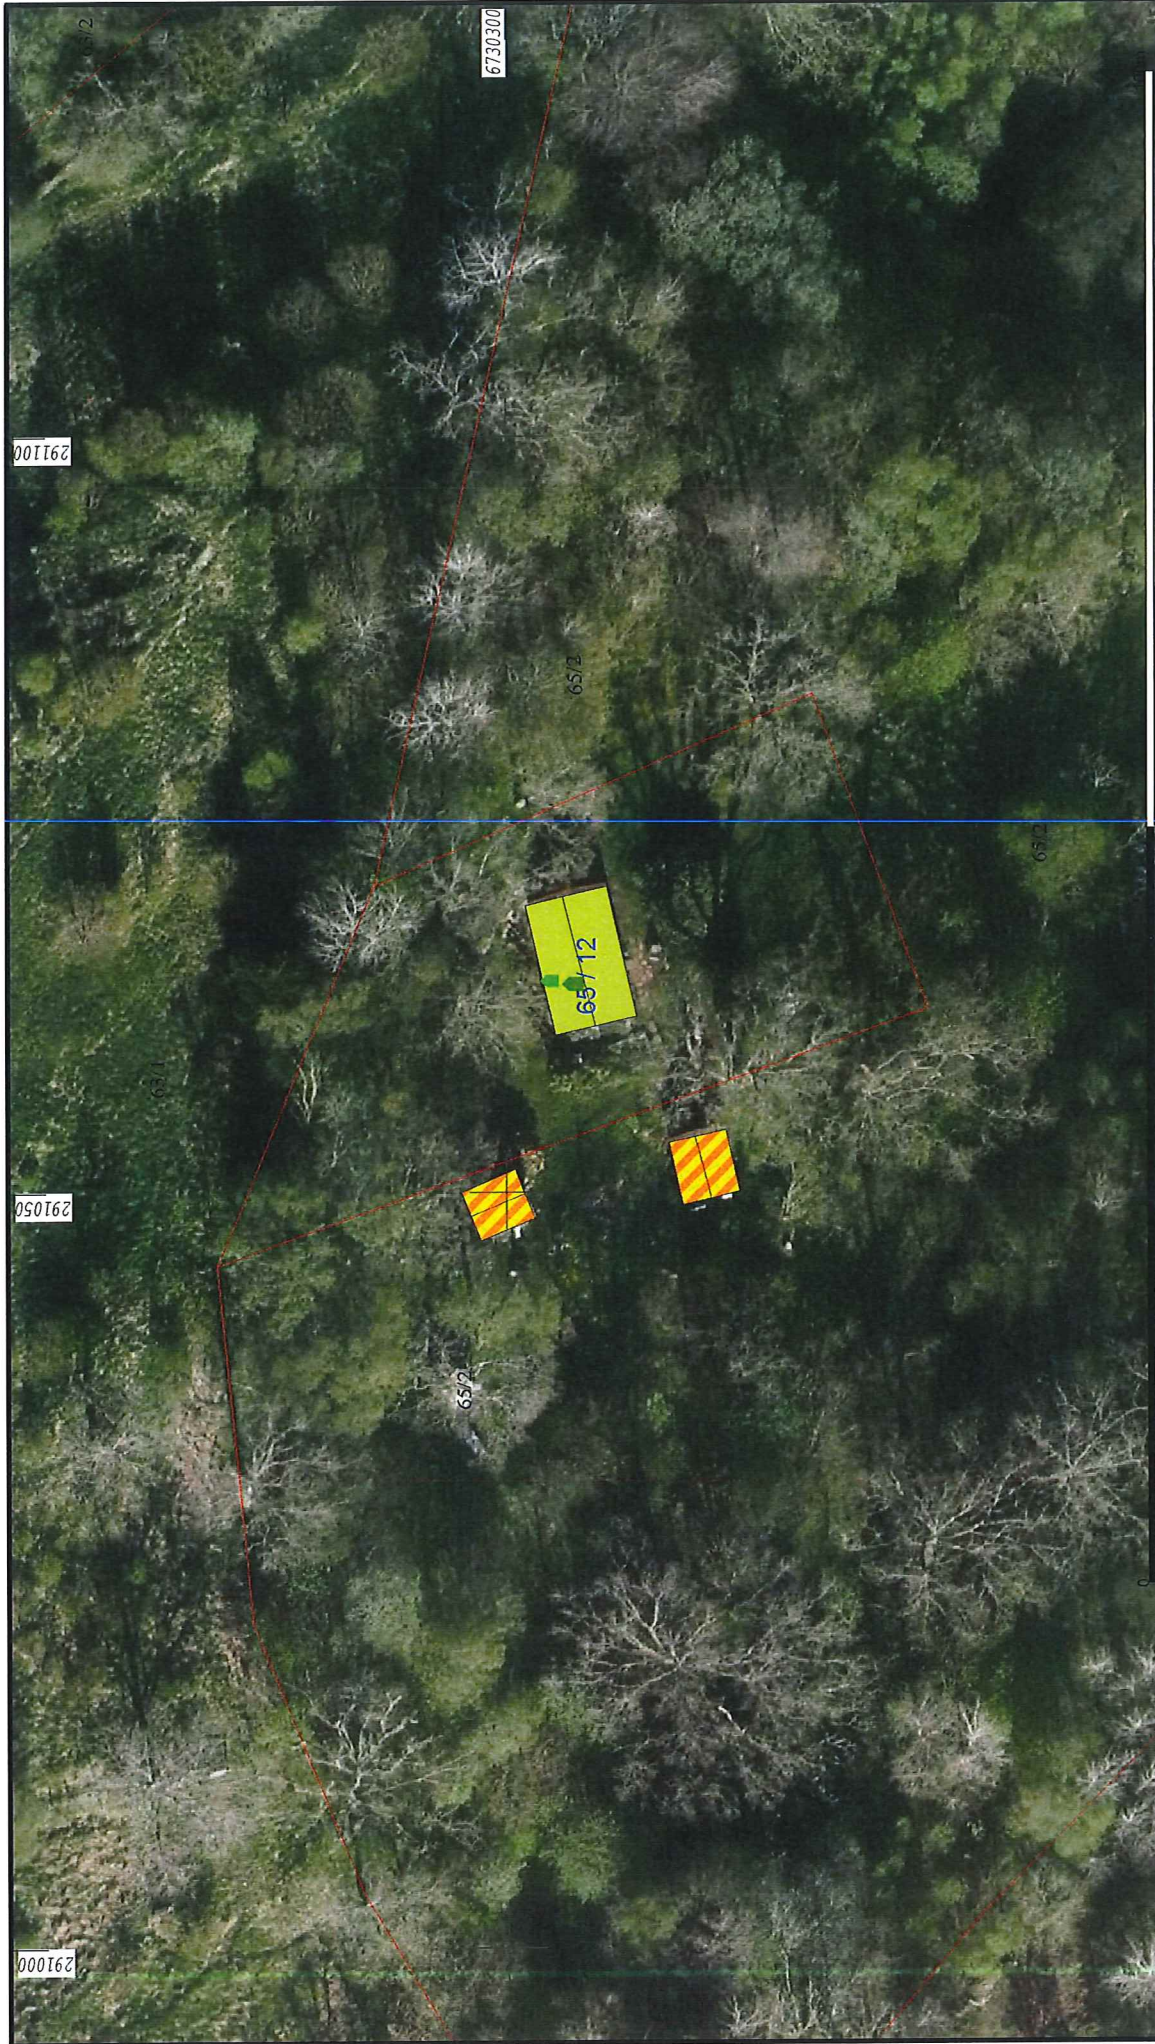


Lindås kommune  
Geodata avdeling  
Ortofoto 2015 FØR grenseendringar.  
G.nr. 65, b.nr. 12.




Dato: 2019.01.17  
Sjgm: sso

- Målte Grenser
- Registrerte Grenser
- Udefinert
- Terrengmålt
- Konstruert
- Bolig
- Bustad m/leilighet
- Våningshus
- Større bustadar
- Hytte/feriehús
- Garasje/Luthus
- Industrilager
- Andre bygg

Beliggenhet og høydor må oppfattes som orienterende.  
Koordinatsystem: UTM(EUREF89) - SONE 32 (EPSG:32632)  
Høydssystem: (EPSG:)

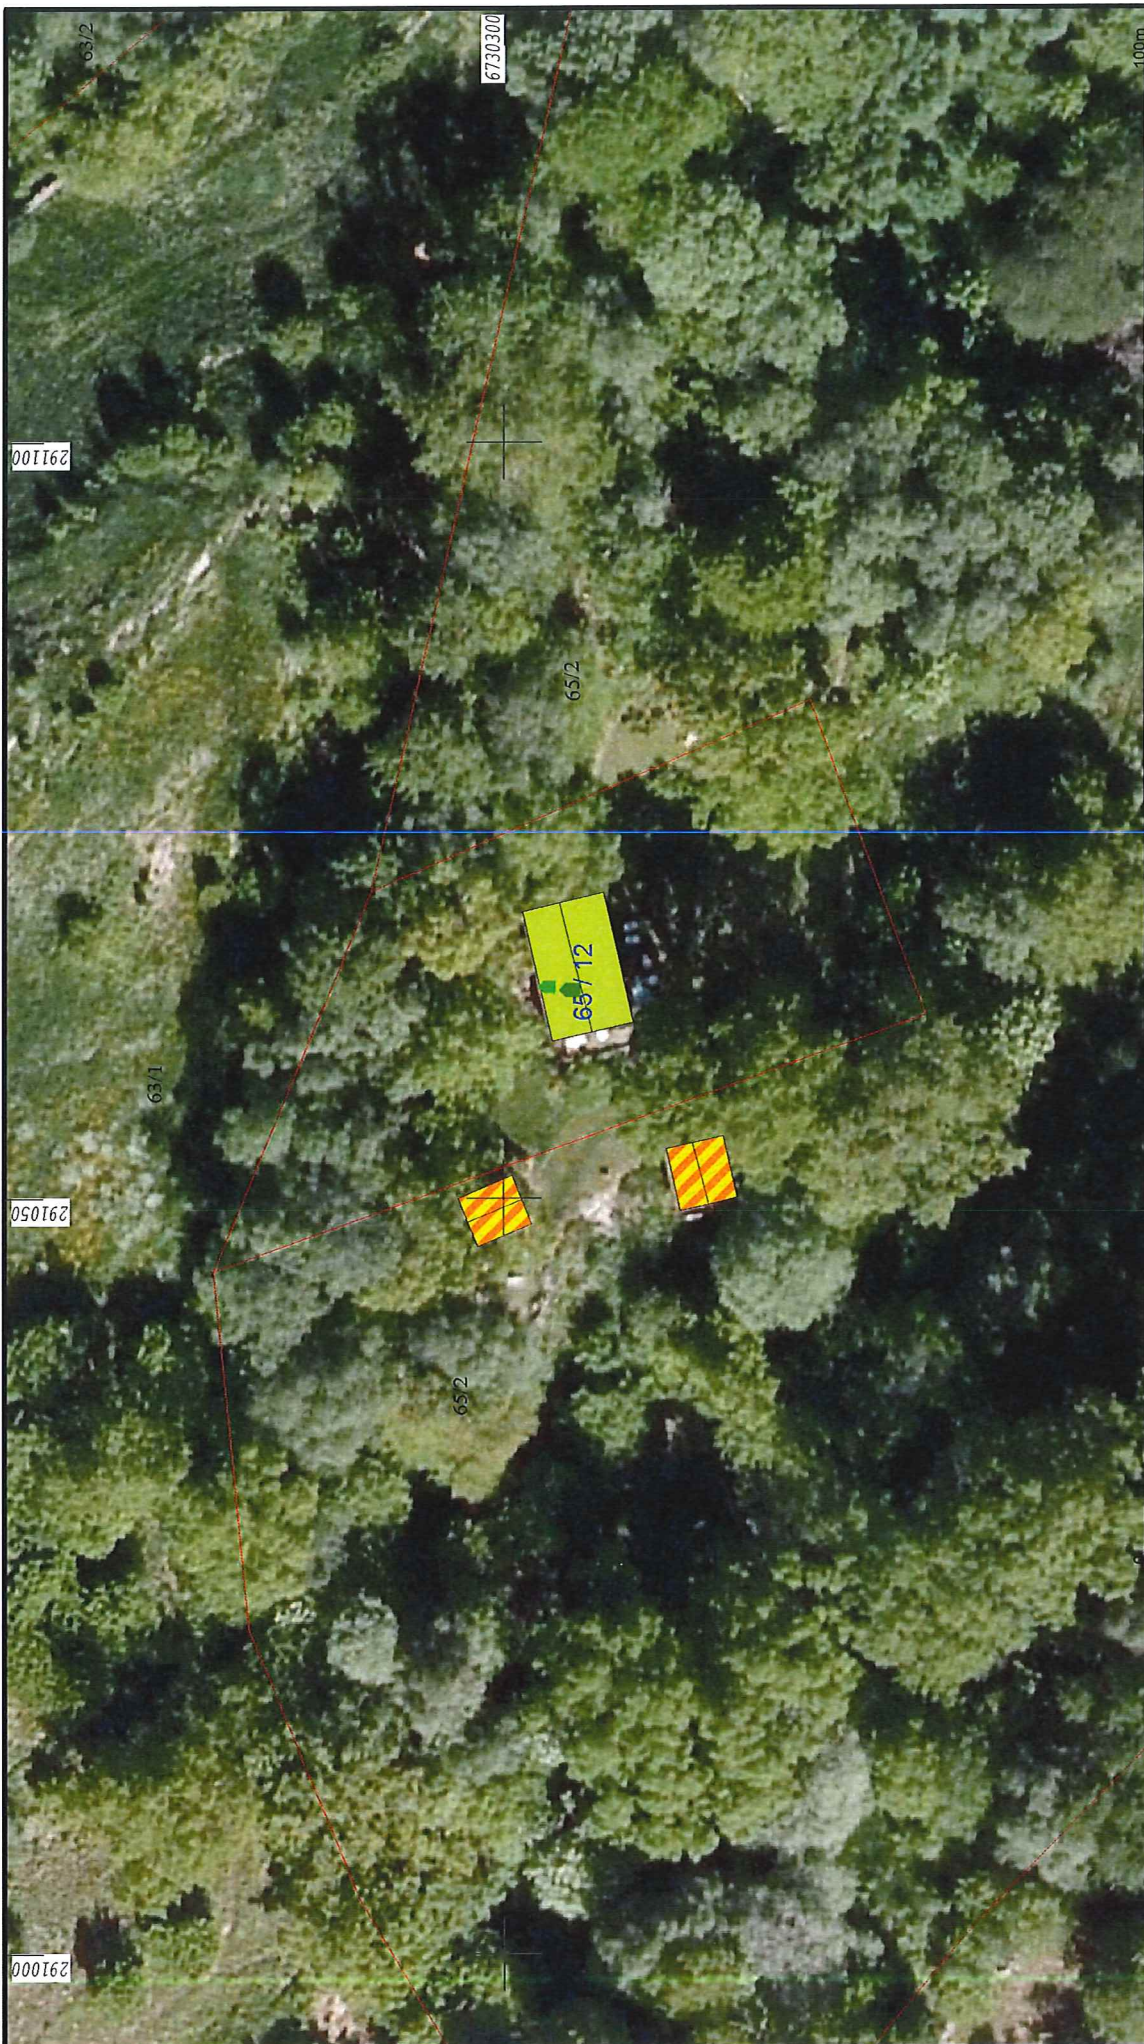


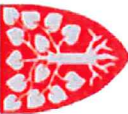
	<b>Lindås kommune</b> Geodata avdeling	
	Ortofoto 2009 FØR grenseendringar.	
Date: 2019.01.17 Sjm: SSO	<b>G.nr. 65, b.nr. 12.</b>	







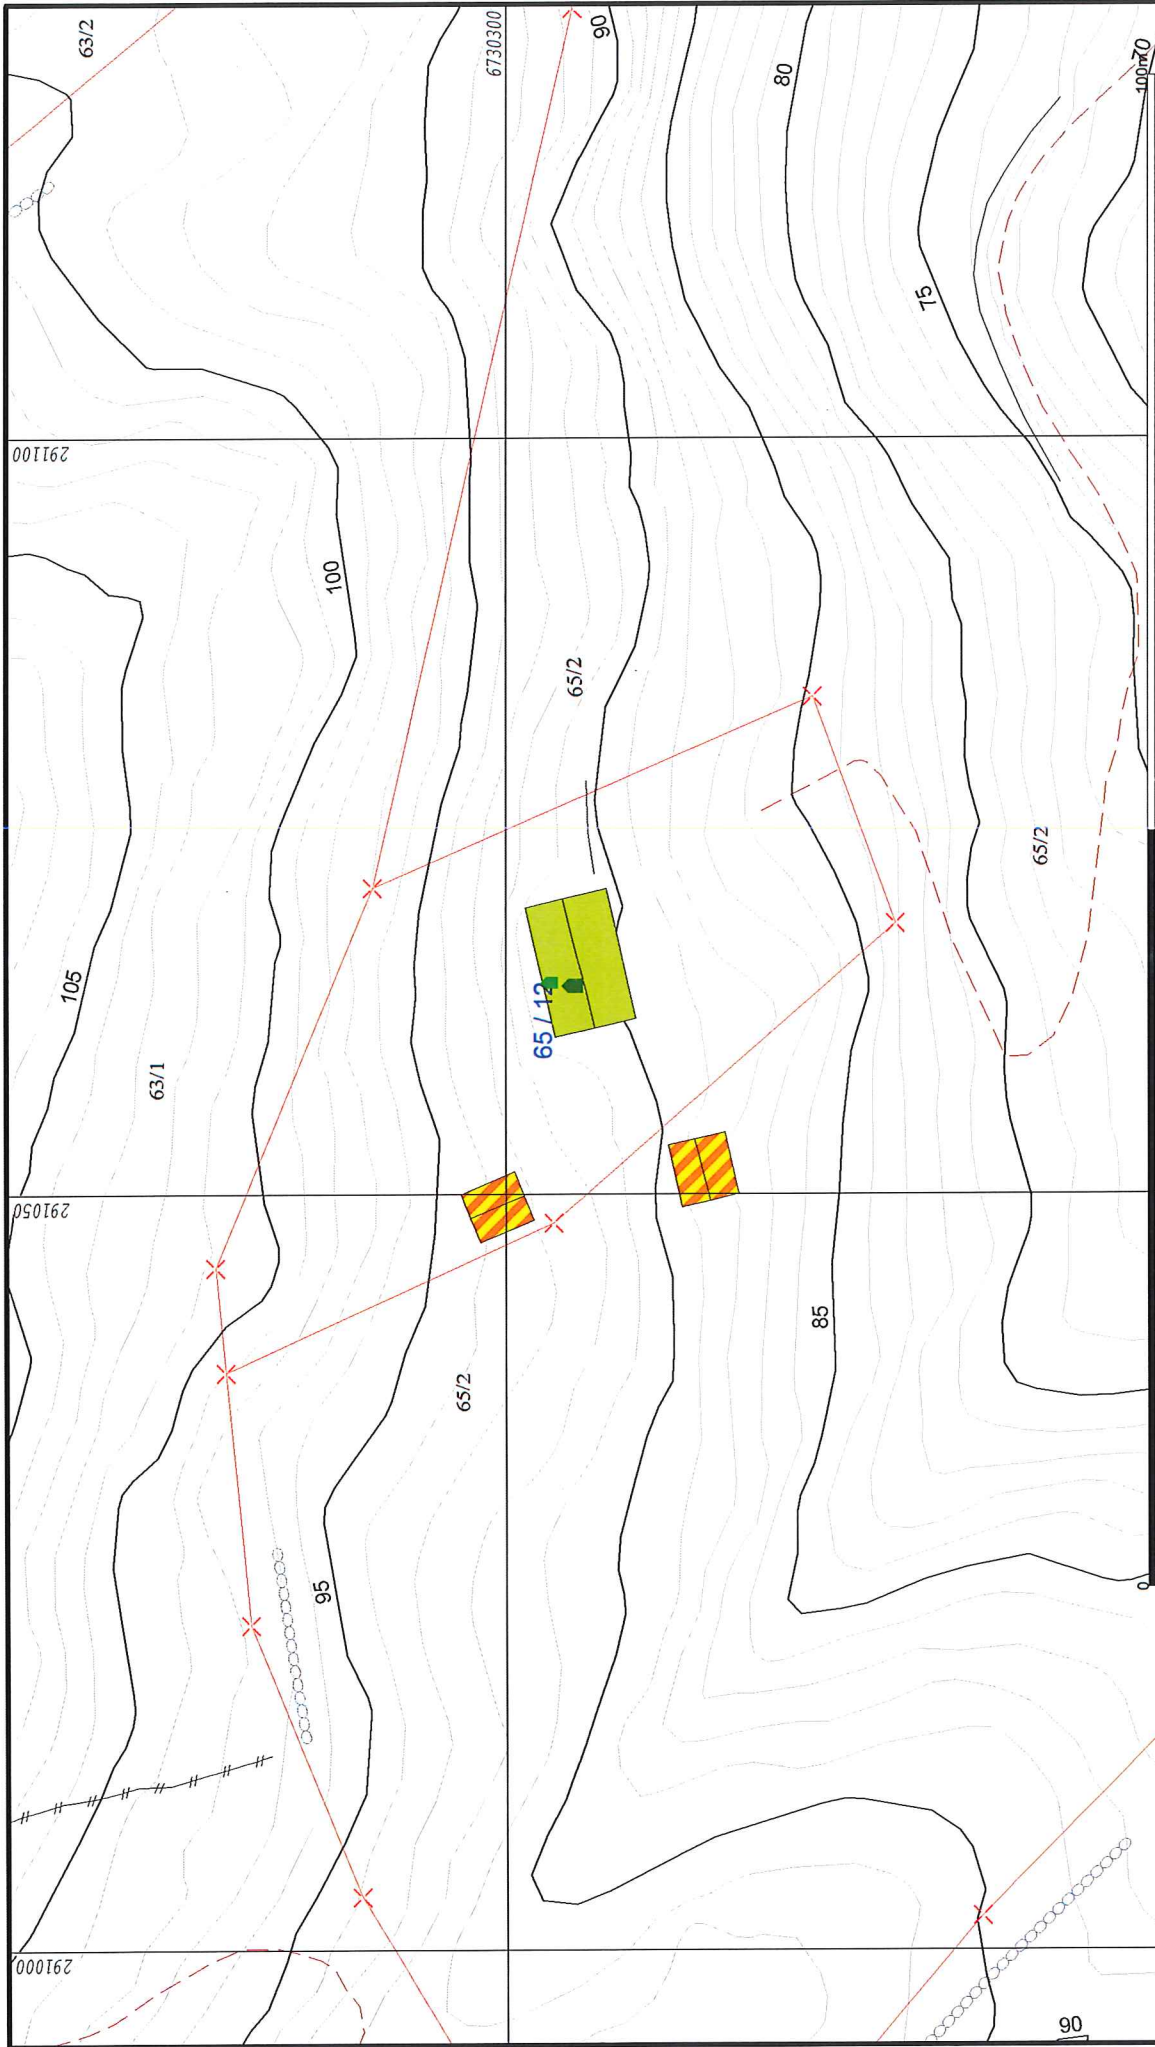






  

Målte Grenser - - - Registrerte Grenser Udefinert Terrenghøi Konstruert Bolig Bustad m/leilighet	Våningsthus Større bustader Hytte/feriehuis Garasje/uthus Industrilager Andre bygg
--	---


Beliggenhet og høyder må oppfattes som orienterende.  
 Koordinatsystem: UTM(EUREF89) - SONE 32 (EPSG:32632)  
 Høydesystem: (EPSG:)




	<b>Lindås kommune</b> Geodata avdeling		Målestokk 1:500
	<b>Grunnkart ETTER</b> grenseendringar.		
Dato: 2019.01.17 Sigm: SSO		<b>G.nr. 65, b.nr. 12.</b>	


-  Målte Grenser
-  Registrerte Grenser
-  Udefinert grense
-  Terrengmålte grense
-  Konstruert grensepunkt
-  Bolig
-  Bustad m/leilighet
-  Våningshus
-  Større bustader
-  Hytter/feriehus
-  Garasje/uthus
-  Industri/lager
-  Andre bygg

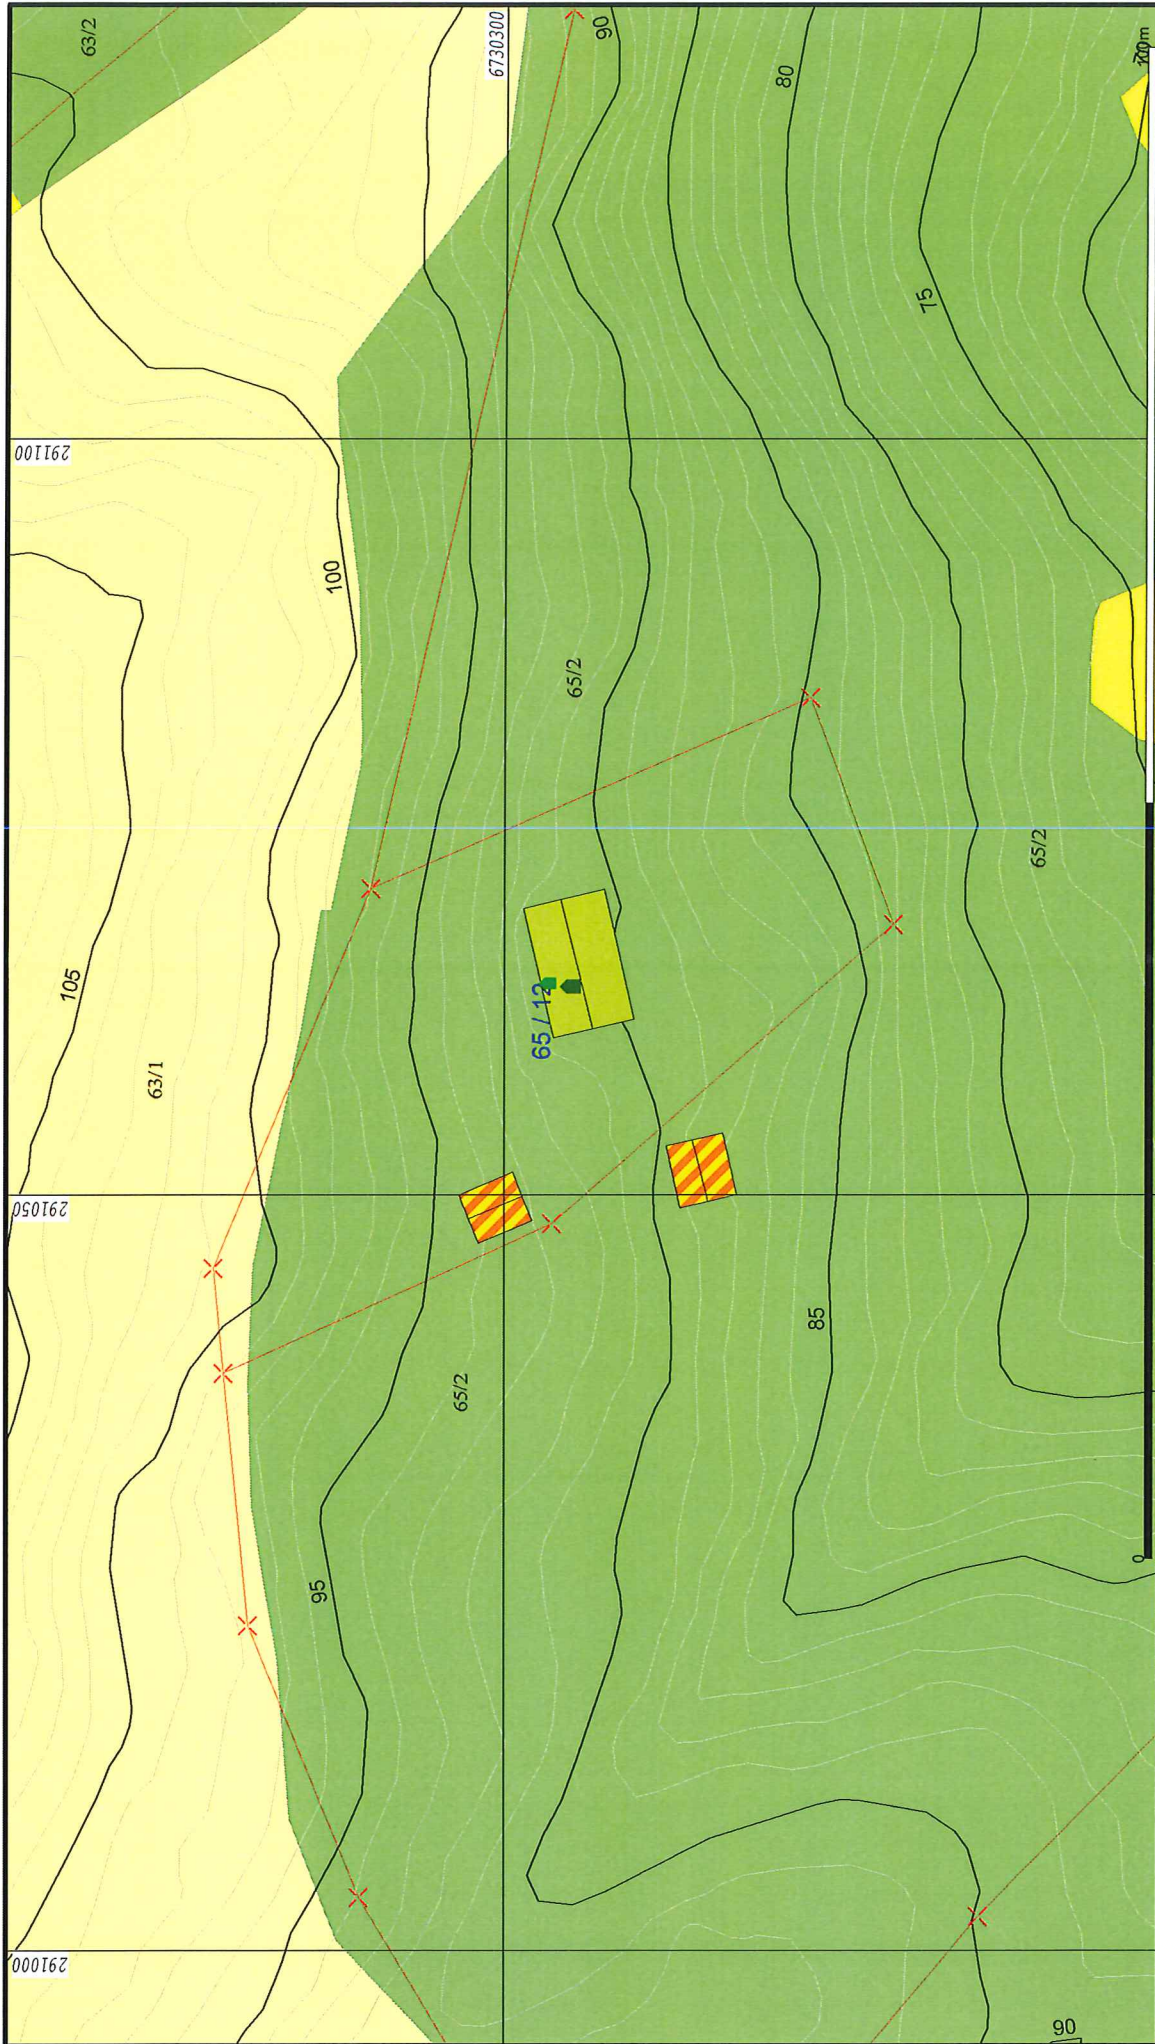

Beliggenhet og høyder må oppfattes som orienterende  
 Koordinatsystem: UTM(EUREF89) - SONE 32 (EPSG:32632)  
 Høydesystem: (EPSG:)




 <p>Målestokk 1:500</p>	<p>Lindås kommune Geodata avdeling</p> <p>Gardskart-AR5 <b>ETTER</b> grenseendringar.</p>	 <p>Dato: 2019.01.17 Sjgm: sso</p>	<p>G.m.r. 65, b.m.r. 12.</p>
<p>Myr</p> <p>Bærmyr</p> <p>Blandingsmyr</p> <p>Lauvmyr</p> <p>Jordmyr</p> <p>Dyrka mark</p> <p>Overflatedyrka</p> <p>Beite</p> <p>Bærskog</p> <p>Blandingskog</p> <p>Lauvskog</p> <p>Anna jorddekt flått</p> <p>Grunnleidd</p> <p>Fjell</p> <p>Ur</p> <p>Beliggenhet og høyer må oppfattes som orienterende. Koordinatsystem: UTM(EUREF89) - SONE 32 (EPSG:32632) Høydssystem: (EPSG:)</p>			

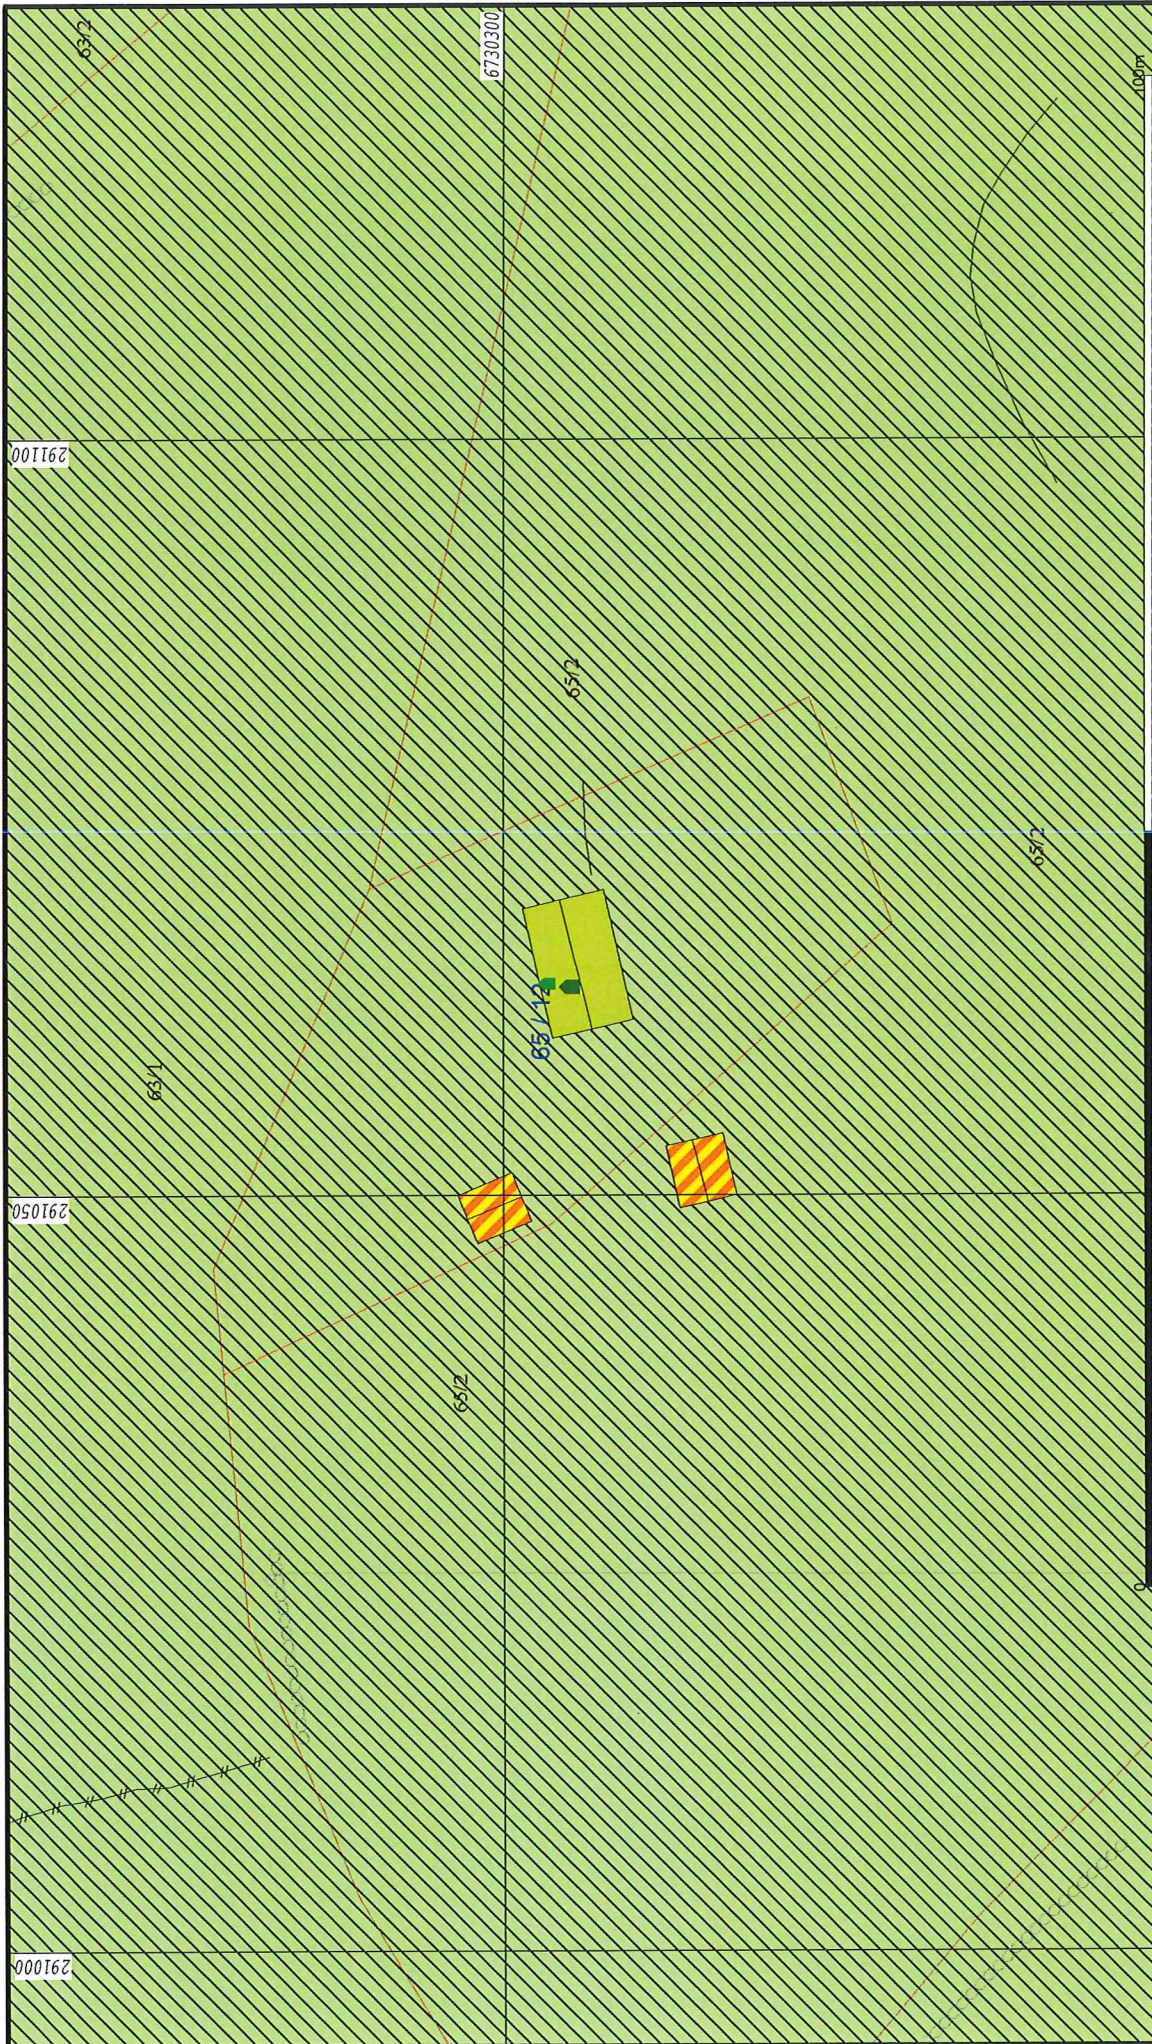



<p>Bustadbygging Fritidsbustader Semitransformål Oftr. privat tenesteyting Fritids- og turistformål Råstorfutnyting Næringsbebyggelse</p>	<p>Ideittsanlegg Andre typer nærmerer angitt b Grav og urnelund Komb bebyggelse og Næring Veg Hamn Grønstruktur</p>	<p>Frionråde efærkområde LNFR Spredt bustadbygg Spredt Fritidsbust Spredt Næringsb; Bruk og vern av s</p>	 <p>Date: 2019.01.17 Sjgm: SSO</p>	<p>Lindås kommune Geodata avdeling Kommuneplan 2011-2023 <b>ETTER</b> grenseendringar.</p>	<p>N  Målestokk 1:500</p>
<p>Beliggenhet og høvder må oppfattes som orienterende. Koordinatsystem: UTM(EUREF89) - SONE 32 (EPSG:32632) Høydesystem: (EPSG:)</p>			<p>G.nr. 65, b.nr. 12.</p>		

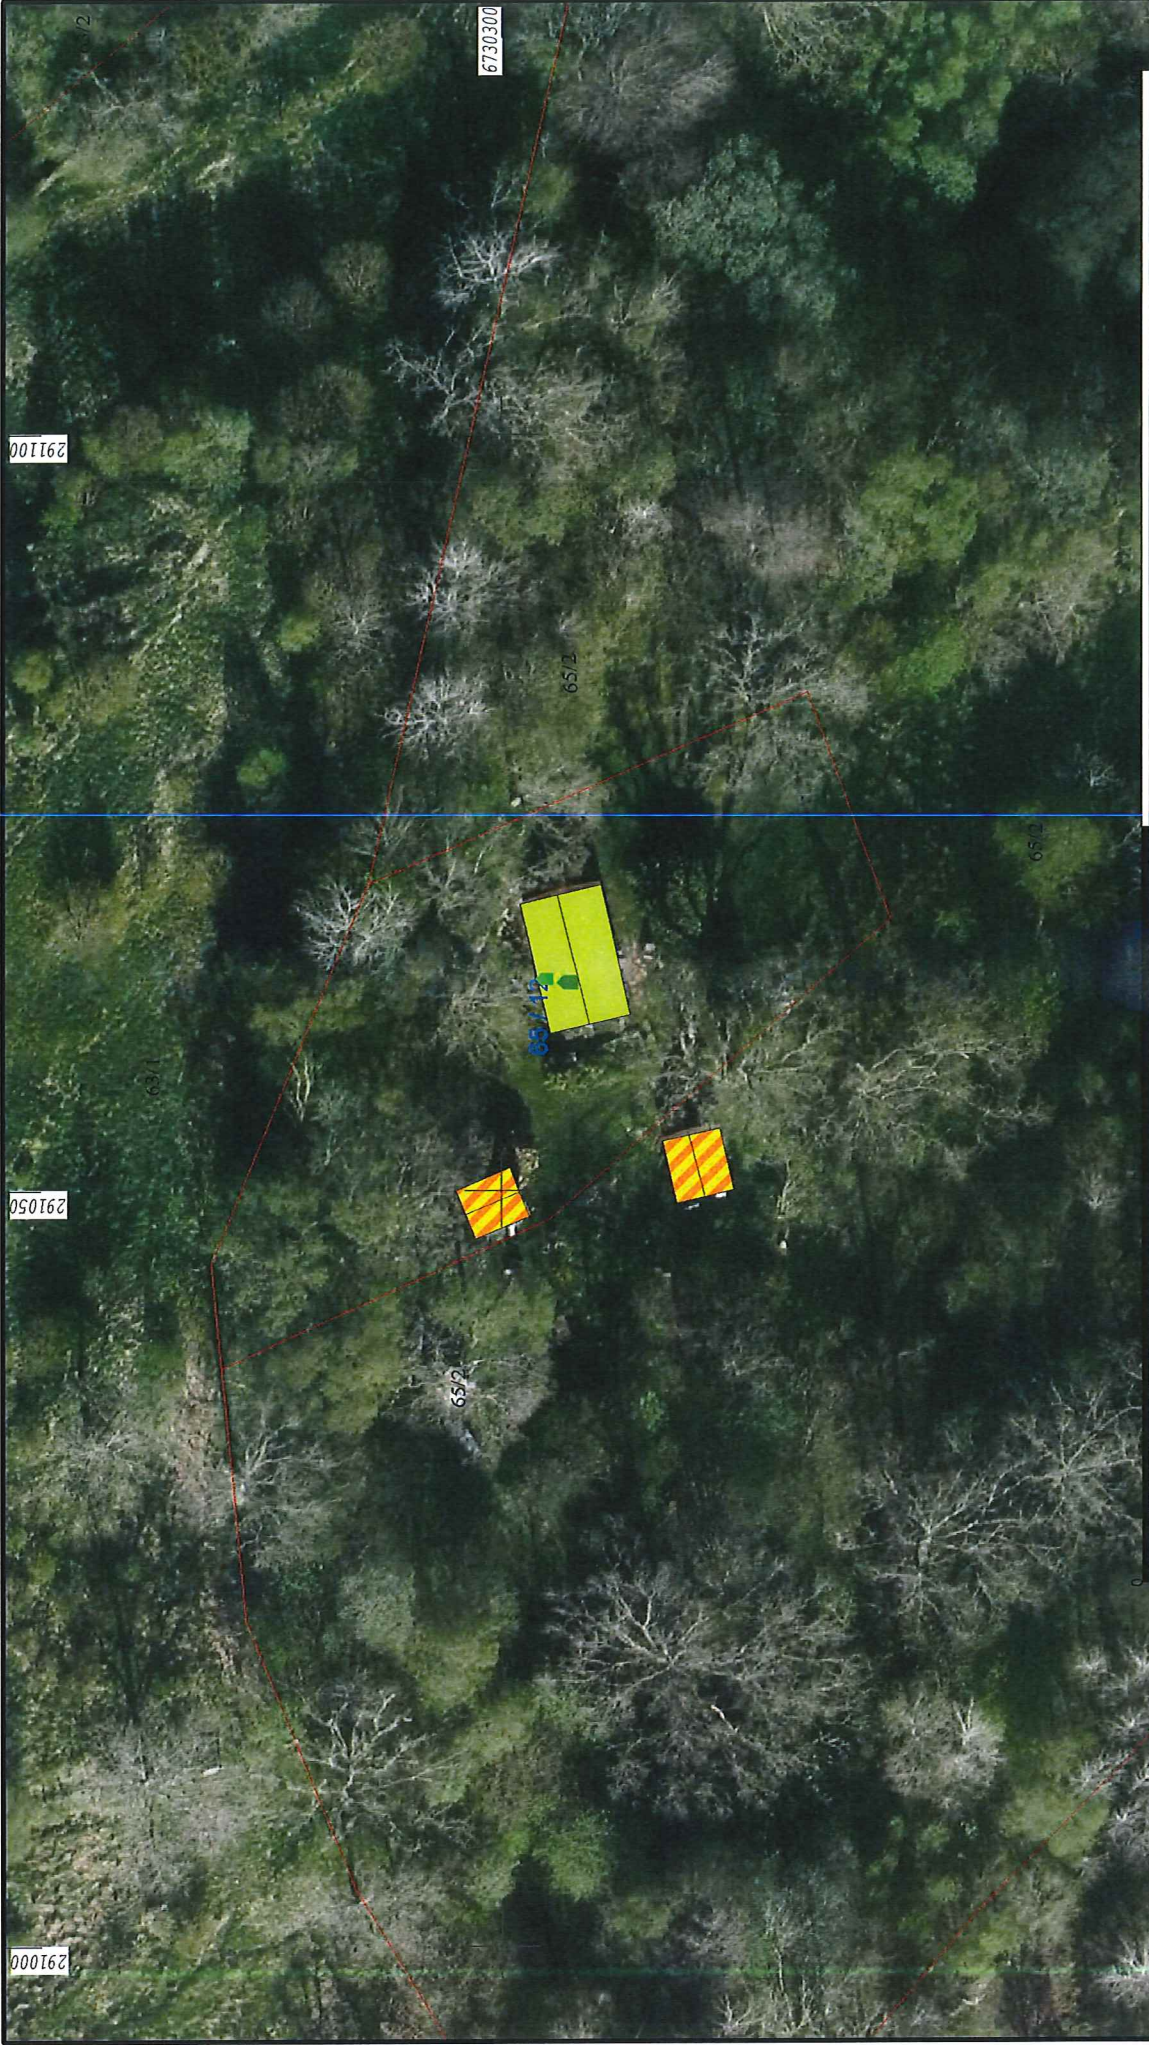

Lindås kommune  
Geodata avdeling

Ortofoto 2015 **ETTER** grenseendringar.


Dato: 2019.01.17  
Skj: SSO

G.nr. 65, b.nr. 12.



- Måte Grenser
- Registrerte Grenser
- Utefinert
- Terrengmålt
- Konstruert
- Bolig
- Bustad m/leilighet
- Våningshus
- Storre bustader
- Hytte/feriehuis
- Garasje/uthus
- Industri/lager
- Andre bygg

Beliggenhet og højder må oppfattes som orienterende.  
Koordinatsystem: UTM(EUREF89) - SONE 32 (EPSG:32632)  
Høydssystem: (EPSG:)

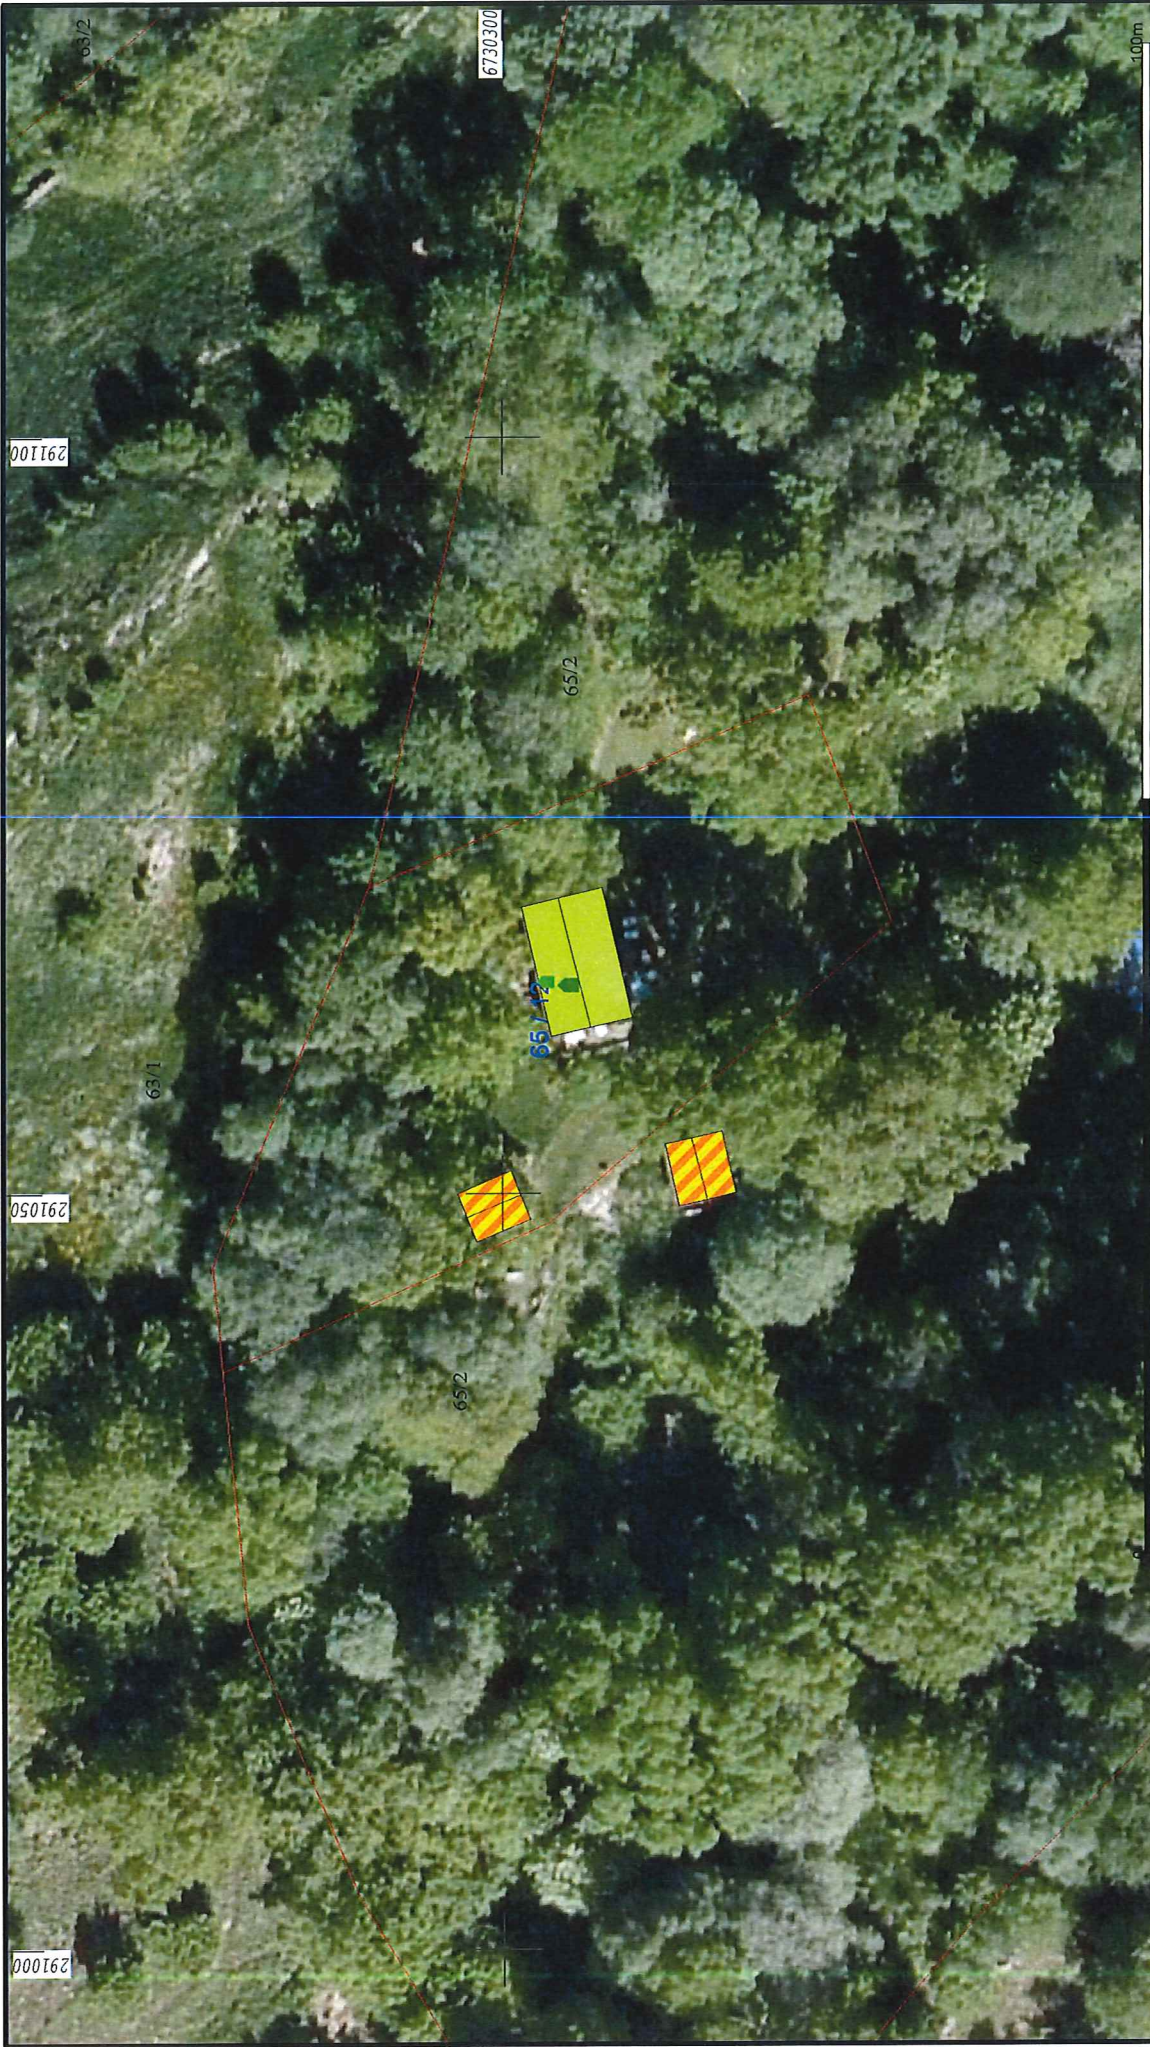

- Målte Grenser
- Registrerte Grenser
- Utefløtt
- Terrengmålt
- Konstruert
- Bøllig
- Bustad m/leilighet
- Våningshus
- Større bustader
- Hytter/feriehøus
- Garasje/uthus
- Industri/lager
- Andre bygg

Beliggenhet og høyder må opprættes som orienterende.  
 Koordinatsystem: UTM(EUREF89) - SONE 32 (EPSG:32632)  
 Høydesystem: (EPSG:)



Lindås kommune  
 Geodata avdeling

Ortofoto 2009 EFTER grenseendringar.

Dato: 2019.01.17  
 S/Gnr: SSO

G.nr. 65, b.nr. 12.



Målestokk  
 1:500