
Fra: Tone Margrethe Bærland Furustøl
Sendt: fredag 25. januar 2019 10:00
Til: 'Bøyum Tone'
Emne: SV: Avkøyrsl- Fv. 401 gnr. 172 bnr 4 - Lindås kommune

Kategorier: ARKIVERT I FOKUS

Hei.

Vi viser til dykkar e-post av 24.01.2019 og vår oversending av søknad om vedtak etter veglova for gbnr 172/4, datert 19.11.2018.

Det er denne skissa administrasjonen handsamar i saka. Skissa skal nyttast ved søknad om utvida bruk av avkøyrsl frå FV. 401 til det eldste våningshuset og eksisterande avkøyrsl vert stengt.



Med helsing

Tone Furustøl | rådgjevar byggesak

E-post: tone.furustol@lindas.kommune.no | Telefon: +47 56 37 54 01
Kundesenter: +47 56 37 50 00 | Heimeside: www.lindas.kommune.no



Fra: Bøyum Tone [<mailto:tone.boyum@vegvesen.no>]
Sendt: torsdag 24. januar 2019 10:45
Til: Tone Margrethe Bærland Furustøl
Kopi: Postmottak Lindås
Emne: Avkøyrsl- Fv. 401 gnr. 172 bnr 4 - Lindås kommune

Hei!


Viser til oversending av søknad for behandling etter veglova, dykkar snr. 17/2879 og 18/1125.

Vi ser at det ligg føre fleire framlegg til løysing for utforming av eksisterande avkøyrsløse. For å unngå misforståing ber vi om å få tilsendt rett versjon som kommunen ynskjer at vi skal behandle.

Vegteknisk kan det vere greitt å flytte avkøyrsløsepunktet lenger nordaust, slik den eine skissa viser under.



Tverrprofiler i Mål = 1:100 , Situasjonskart i Mål = 1:500

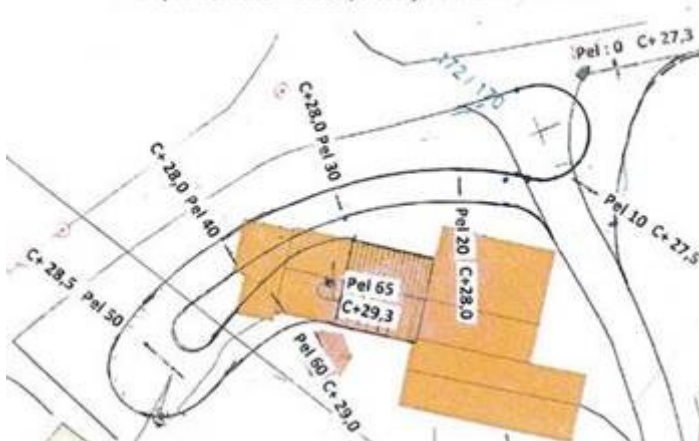

Med helsing
Tone Bøyum

Seksjon: Plan- og forvaltningsseksjon Bergen
Postadresse: Statens vegvesen Region vest, Postboks 43, 6861 LEIKANGER
Kontoradresse: Nygårdsgaten 112, BERGEN
Telefon: +47 55516792 e-post/Skype: tone.boyum@vegvesen.no
www.vegvesen.no e-post: firmapost-vest@vegvesen.no

Tenk miljø - spar papir. Treng du skrive ut denne e-posten?