

Søknad om løyve til graving i offentlig veg

Vedlegg 2.1

Efter vedtektene i Veglova §§ 32 og 57 og forskrifter om varsling av arbeid på offentlig veg vert det hermed søkt om løyve til:

- Legging Utsifting Reparasjon Luftspenn

Veg nr.: 1020 Hp.: _____ Km: _____ - _____ Arbeidsstad: _____ Klubben

Arbeida gjeld: Vassleidning Telekabel Avløpsleidning Anna: Fiberkabel
 El-kabel Gassleidning TV-kabel

Noverande dekte: Asfalt Brostein Grus Anna: _____

Frå eigedom Gnr.: 188 bnr.: 312 slik det er vist på vedlagde kart / skisse i målestokk 1: 1000

Arbeidsskildring: _____

Arbeidet er ønska oppstarta: 22.01.2019 og venta avslutta: 25.03.2019

Talet på kryssingar: _____ stk. Boring: ja, ved km: _____ nei

Lengde på luftspenn/grøft langs veg: _____ m frå km: _____ til km: _____

Som eigar av og oppdragsgjevar/byggherre for anlegget tek eg på meg det ansvaret som "Retningslinjer for graving i offentlig veg – NKF nettverksgruppe Veg og trafikk Hordaland, Oktober 2013" pålegg meg og garanterer for ferdigstilling av anlegget utan kostnad for veghalder. Eg godtek dei vilkår for løyvet som går fram av nemnde retningslinjer.

Oppdragsgjevar/byggherre: Bergen Fiber
 Adresse: PB7050 , 5020 Bergen
 Kontaktperson hos oppdragsgjevar/byggherre: Helge Nord Tlf.: 90120145
 Dato: 17.01.2019 Underskrift: *Helge Nord*

Som entreprenør er eg kjend med dei plikter som gjeld for undersøking på gravestaden. Det er sett kryss for dei type anlegg som finst på staden:

- El-kabel Vassleidning Signalkabel Kulturminne
 Telekabel Avløpsleidning Polygonpunkt Gass
 TV-kabel Gassleidning Grøntanlegg Anna: _____

Nøvendige opplysningar og direktiv om anlegga er innhenta og varsel om graving er gitt. (kryss av)

Arbeida skal utførast etter "Retningslinjer for graving i offentlig veg – NKF nettverksgruppe Veg og trafikk Hordaland, Oktober 2013" og etter tilvisning av vedrørte partar. Eg godtar dei plikter som arbeid i offentlig veg medfører etter nemnde retningslinjer. Godkjend plan for arbeidsvarsling vil liggja føre før arbeidet vert sett i gong. Eg har gyldig ansvarsforsikring i følge retningslinjene pkt. 1.6 og 1.7 ja nei (kryss av)

Entreprenør: HD Maskin AS
 Adresse: Rødshella 6 , 5244 Fana
 Kontaktperson hos entreprenør: Ivar Frydenberg Tlf.: 95741450
 Dato: 17.01.2019 Underskrift: *Ivar Frydenberg*

Spesielle vilkår, evt sjå baksida: Deler av traseen må velges sammen med Lindås kommune.

 Dette er pga at det er smal veg og at det ligger va nett i området

Graveløyve gitt Graveløyve avslått


Lindås/veg _____ den 25 / 1 2019


Kommune / Eining

Underskrift


A. Brakerhaug Teknisk drift Godkjent



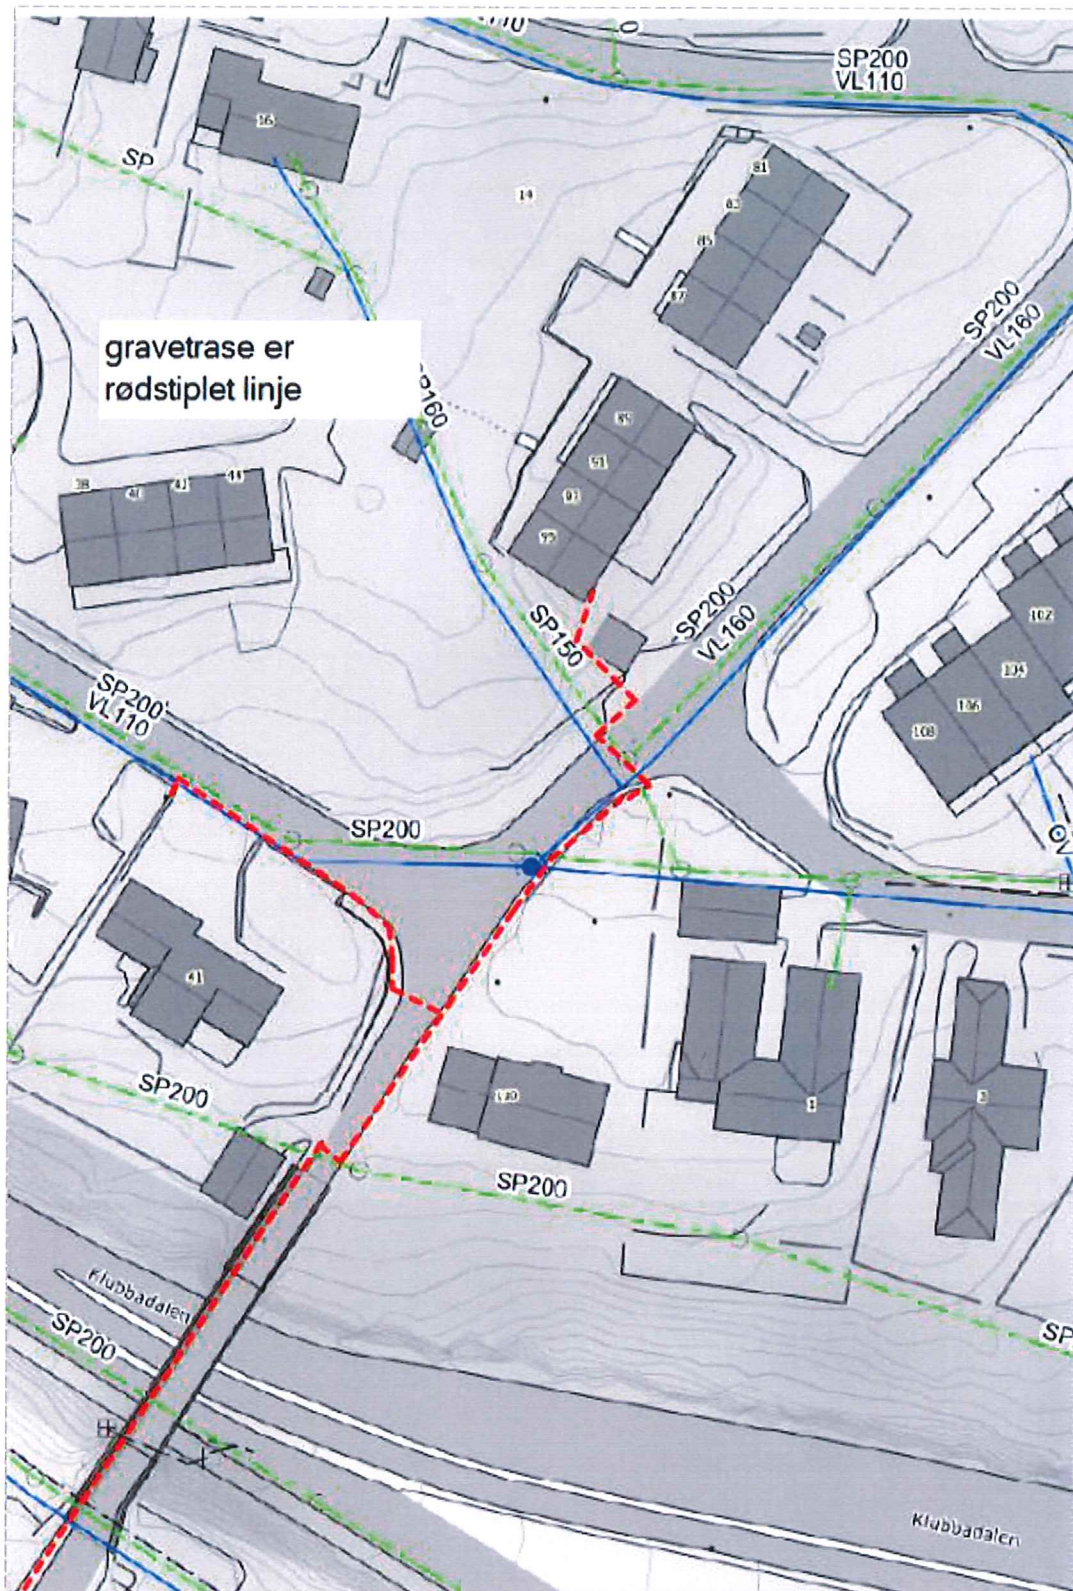


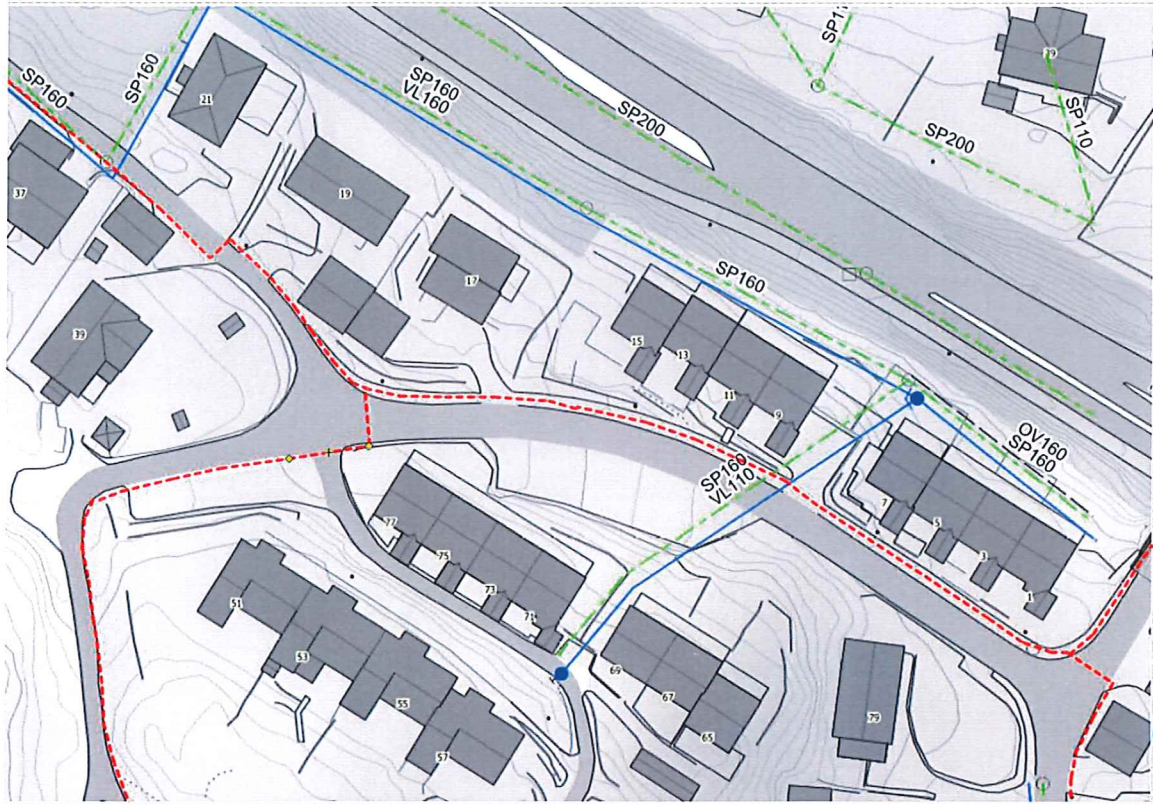



ok

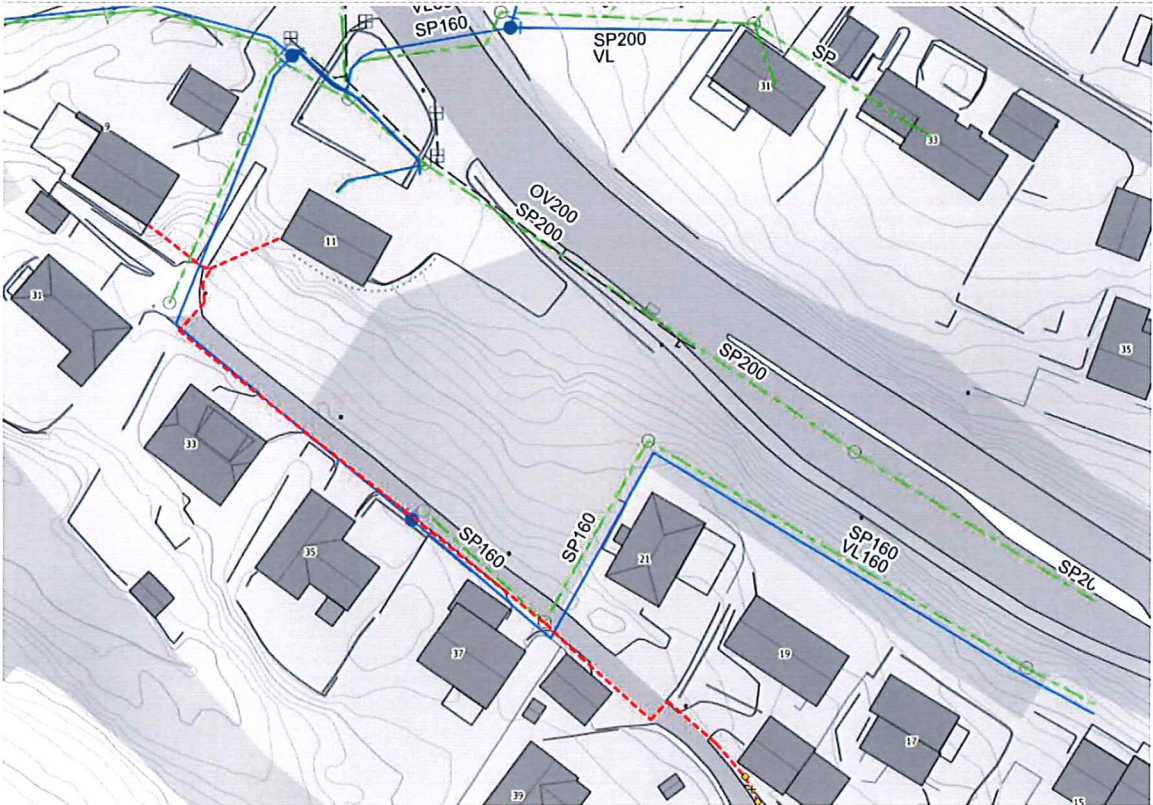

Flyttes eller synt.

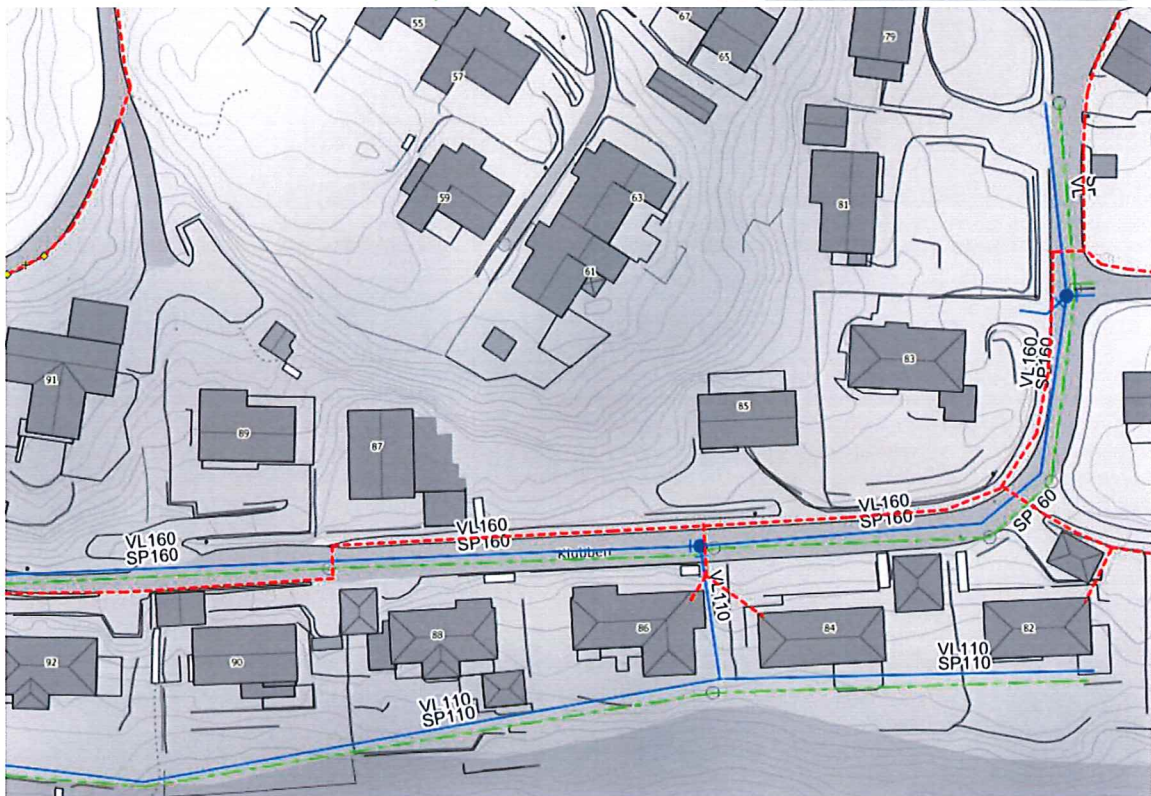

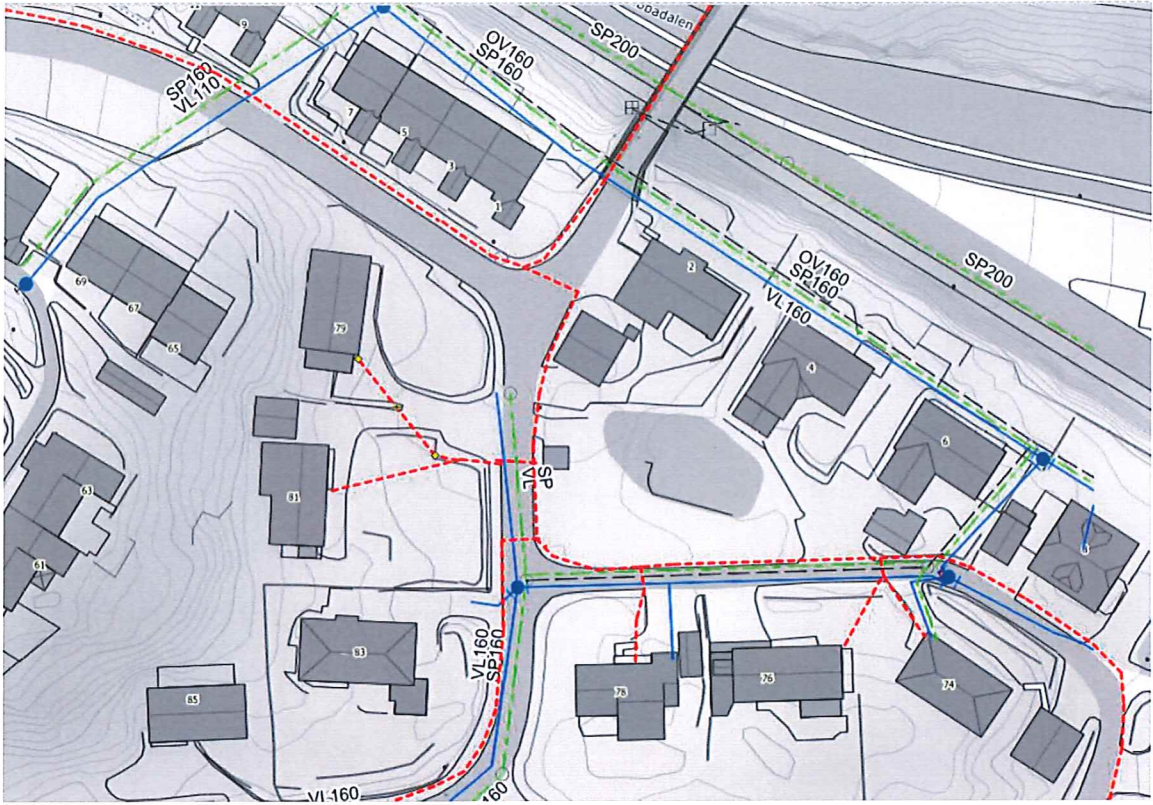

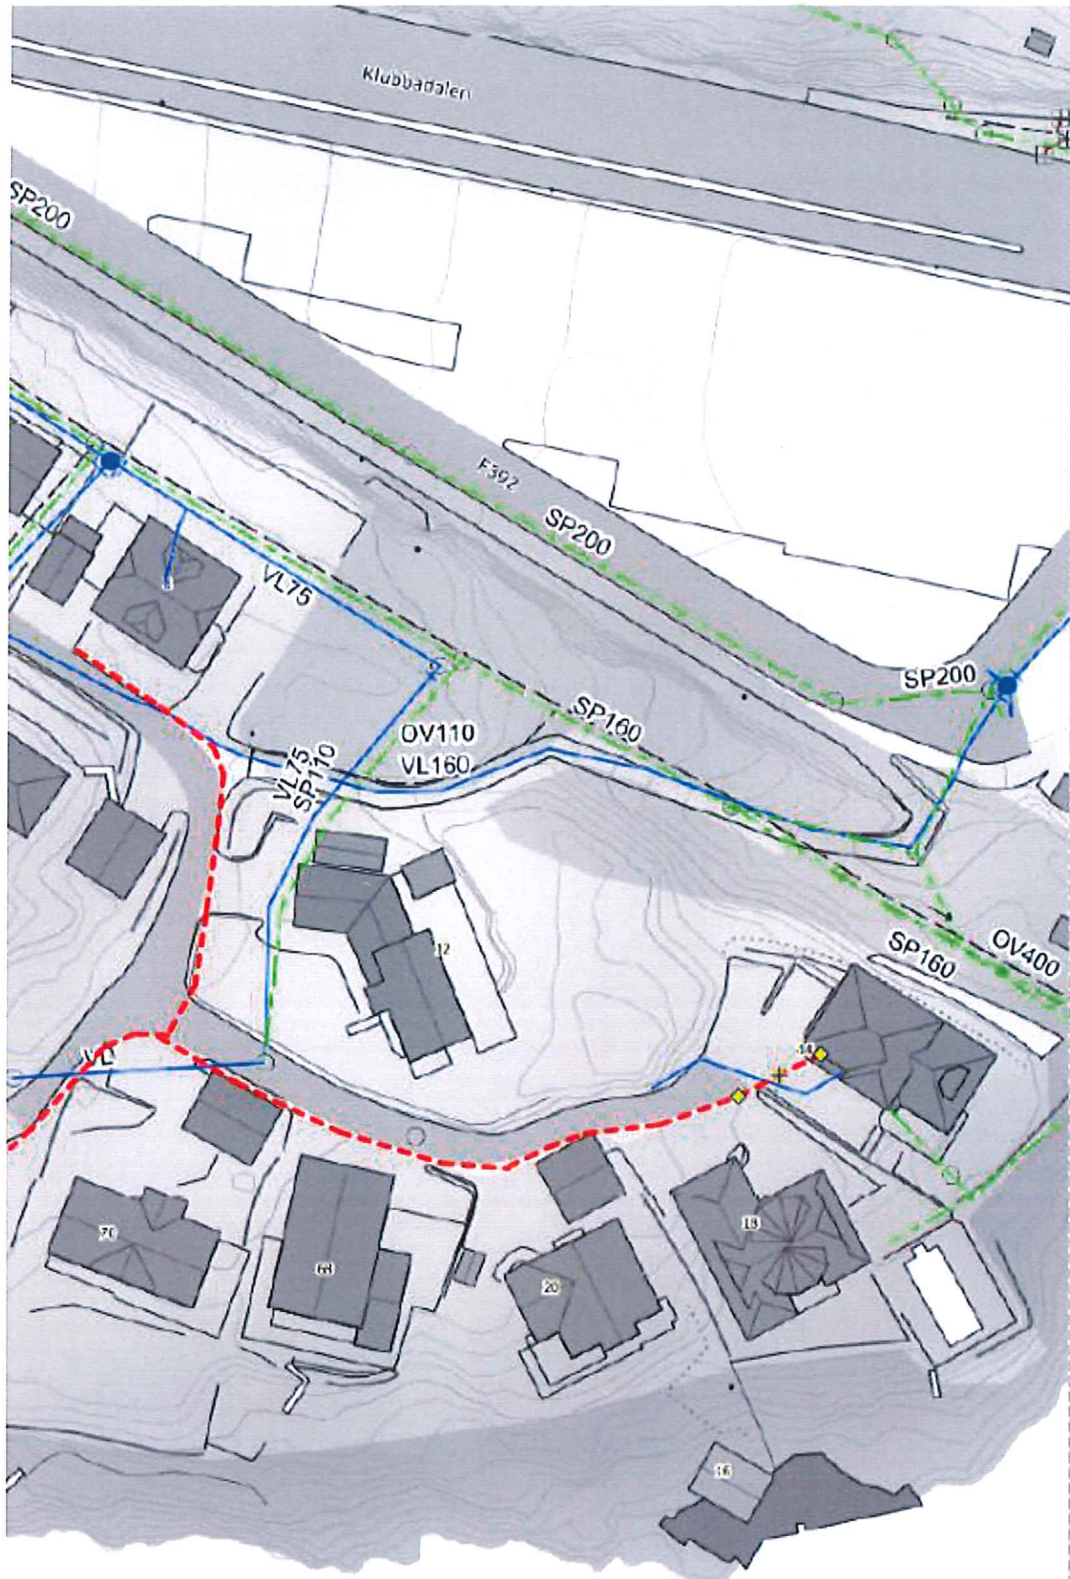

Enkel risikovurdering av arbeide på eller ved veg

Plan nr.:			
Veg nr.:	1020		
Strekning:	Klubben	Sted:	Lindås
Arbeid som skal utføres:	Graving av grøft for fiberkabel, se vedlagte kart		
Ansvarshavende:	Bjarte Ingebrigtsen	Tlf./e-post:	92016988
Entreprenør:	HD Maskin AS	Adresse:	Rødshella 6 , 5244 Fana
Arbeidet utføres i perioden			
Fra dato:	22 januar 2019	Til dato:	25 mars 2019
			E-post: ivar@hdmaskin.no

En risikovurdering er en vurdering av hva som kan gå galt, hva som kan gjøres for å hindre det og hvordan en kan redusere konsekvensene dersom noe skjer.

- ▲ Tre enkle spørsmål er kjernen i risikovurderingen:
- Hva kan gå galt?
 - Hva kan vi gjøre for å hindre dette?
 - Hva kan vi gjøre for å redusere konsekvensene dersom det skjer?

Forhold som kan medføre risiko for ulykke:	Sannsynlighet:	Konsekvens:	Prioritet: (= produktet)
Forhold nr.:	Sett inn verdi for :	Sett inn verdi for :	
↓ Beskrivelse:	Stor: 1	Stor: 1	
	Middels: 2	Middels: 2	
	Liten: 3	Liten: 3	
Eks.: Byggegrøp 1 m dyp umiddelbart inntil kjørebane	1	2	2
1: Påkjøring fra bilister	2	2	4
2: Fotgjengere inn i området	2	1	2
3: Utsetting / inntaking av arbeidsvarsling, påkjørsel	3	3	9
4:			0
5:			0
6:			0
7:			0
8:			0
9:			0
10:			0
11:			0

Forhold nr.:

↓ Tiltak for å forhindre at ulykker skjer / reduserer konsekvensene av en ulykke:

- 1: Følge godkjent arbeidsvarslingsplan, opptre varsomt
- 2: Benytte anleggsgjerde ved behov. Stoppe arbeid ved passasje av myke trafikkanter
- 3: Benytte synlighetsklær, samt gul blinklampe på kjøretøy.
- 4: _____
- 5: _____
- 6: _____
- 7: _____
- 8: _____
- 9: _____
- 10: _____
- 11: _____

Merknader:

Plan for varsling og sikring av vegarbeide

Plan nr.:

Veg nr.: 1020

Strekning: Klubben

Sted: Lindås

Arbeid som skal utføres: Graving av grøft for fiberkabel, se vedlagte kart

Entreprenør: HD Maskin AS

Adresse: Rødshella 6, 5244 Fana

Ansvarshavende: Bjarte Ingebrigtsen

Tlf./e-post: 92016988

Stedsansvarlig(e): Didrik Ingebrigtsen

Tlf./e-post: 93860519

Arbeidet utføres

fra dato: 22 januar 2019

Til dato: 25 mars 2019

2019

Underskrevet plan er vedtak med hjemmel i skiltforskriftens §29 og §30. Særskilt vedtak for trafikkregulerende tiltak skal vedlegges.

Varslingsmaterieill:



110, 2/3 stk



106.1 2/3 stk



810 H/V, etter behov



Kjeglere etter behov



906 min 3 stk


Merknader:

Blankettfordeling:

Entreprenør

Ansvarshavende

Politiet

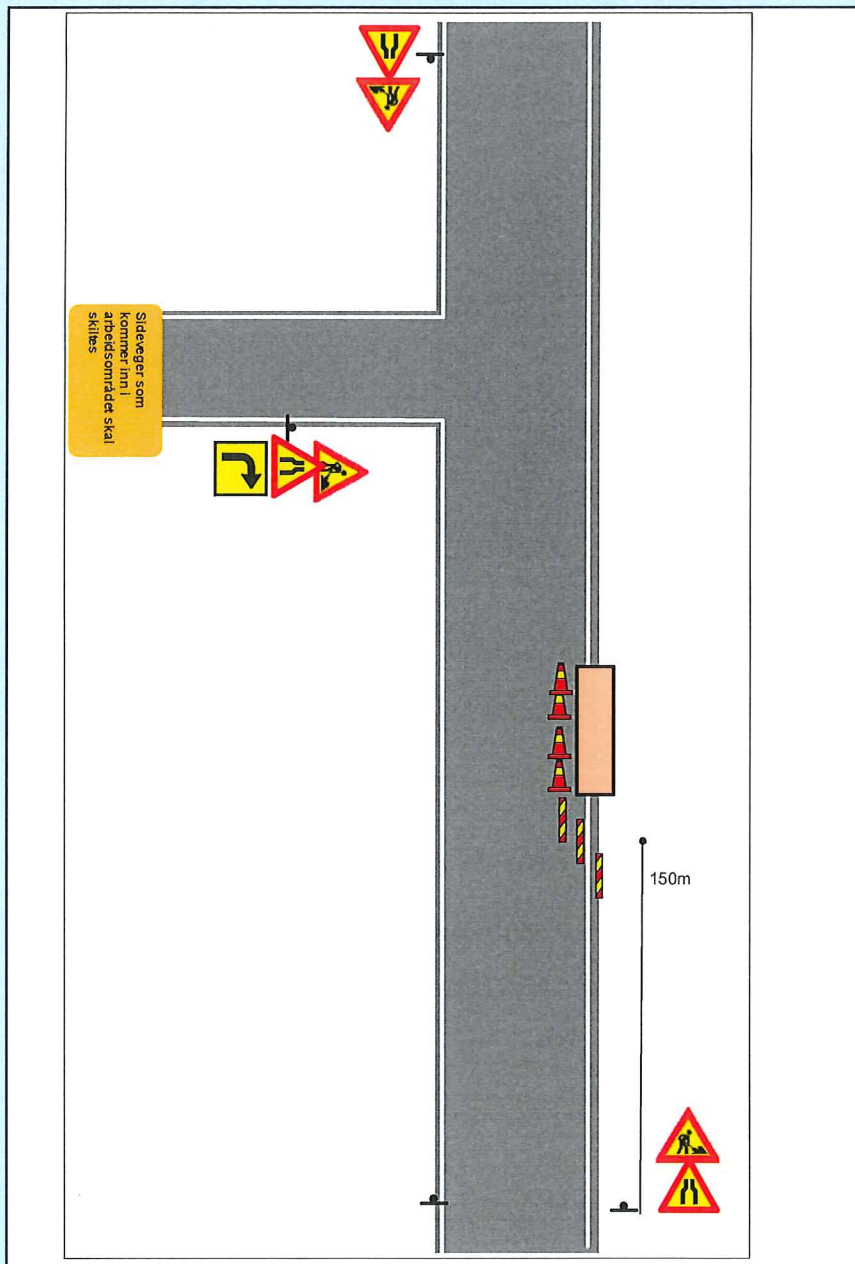


Sted

25.01.19

Dato

A. Brubaker

Sign. (etter fullmakt)

Teknisk drift
Godkjent

