


Sikt punkt

Sikt punkt

Buss

Heige Blastermaies

Alt. 1A


Alt. 1_B Helge Blåsternes

siktponkt


BUSS

A

P

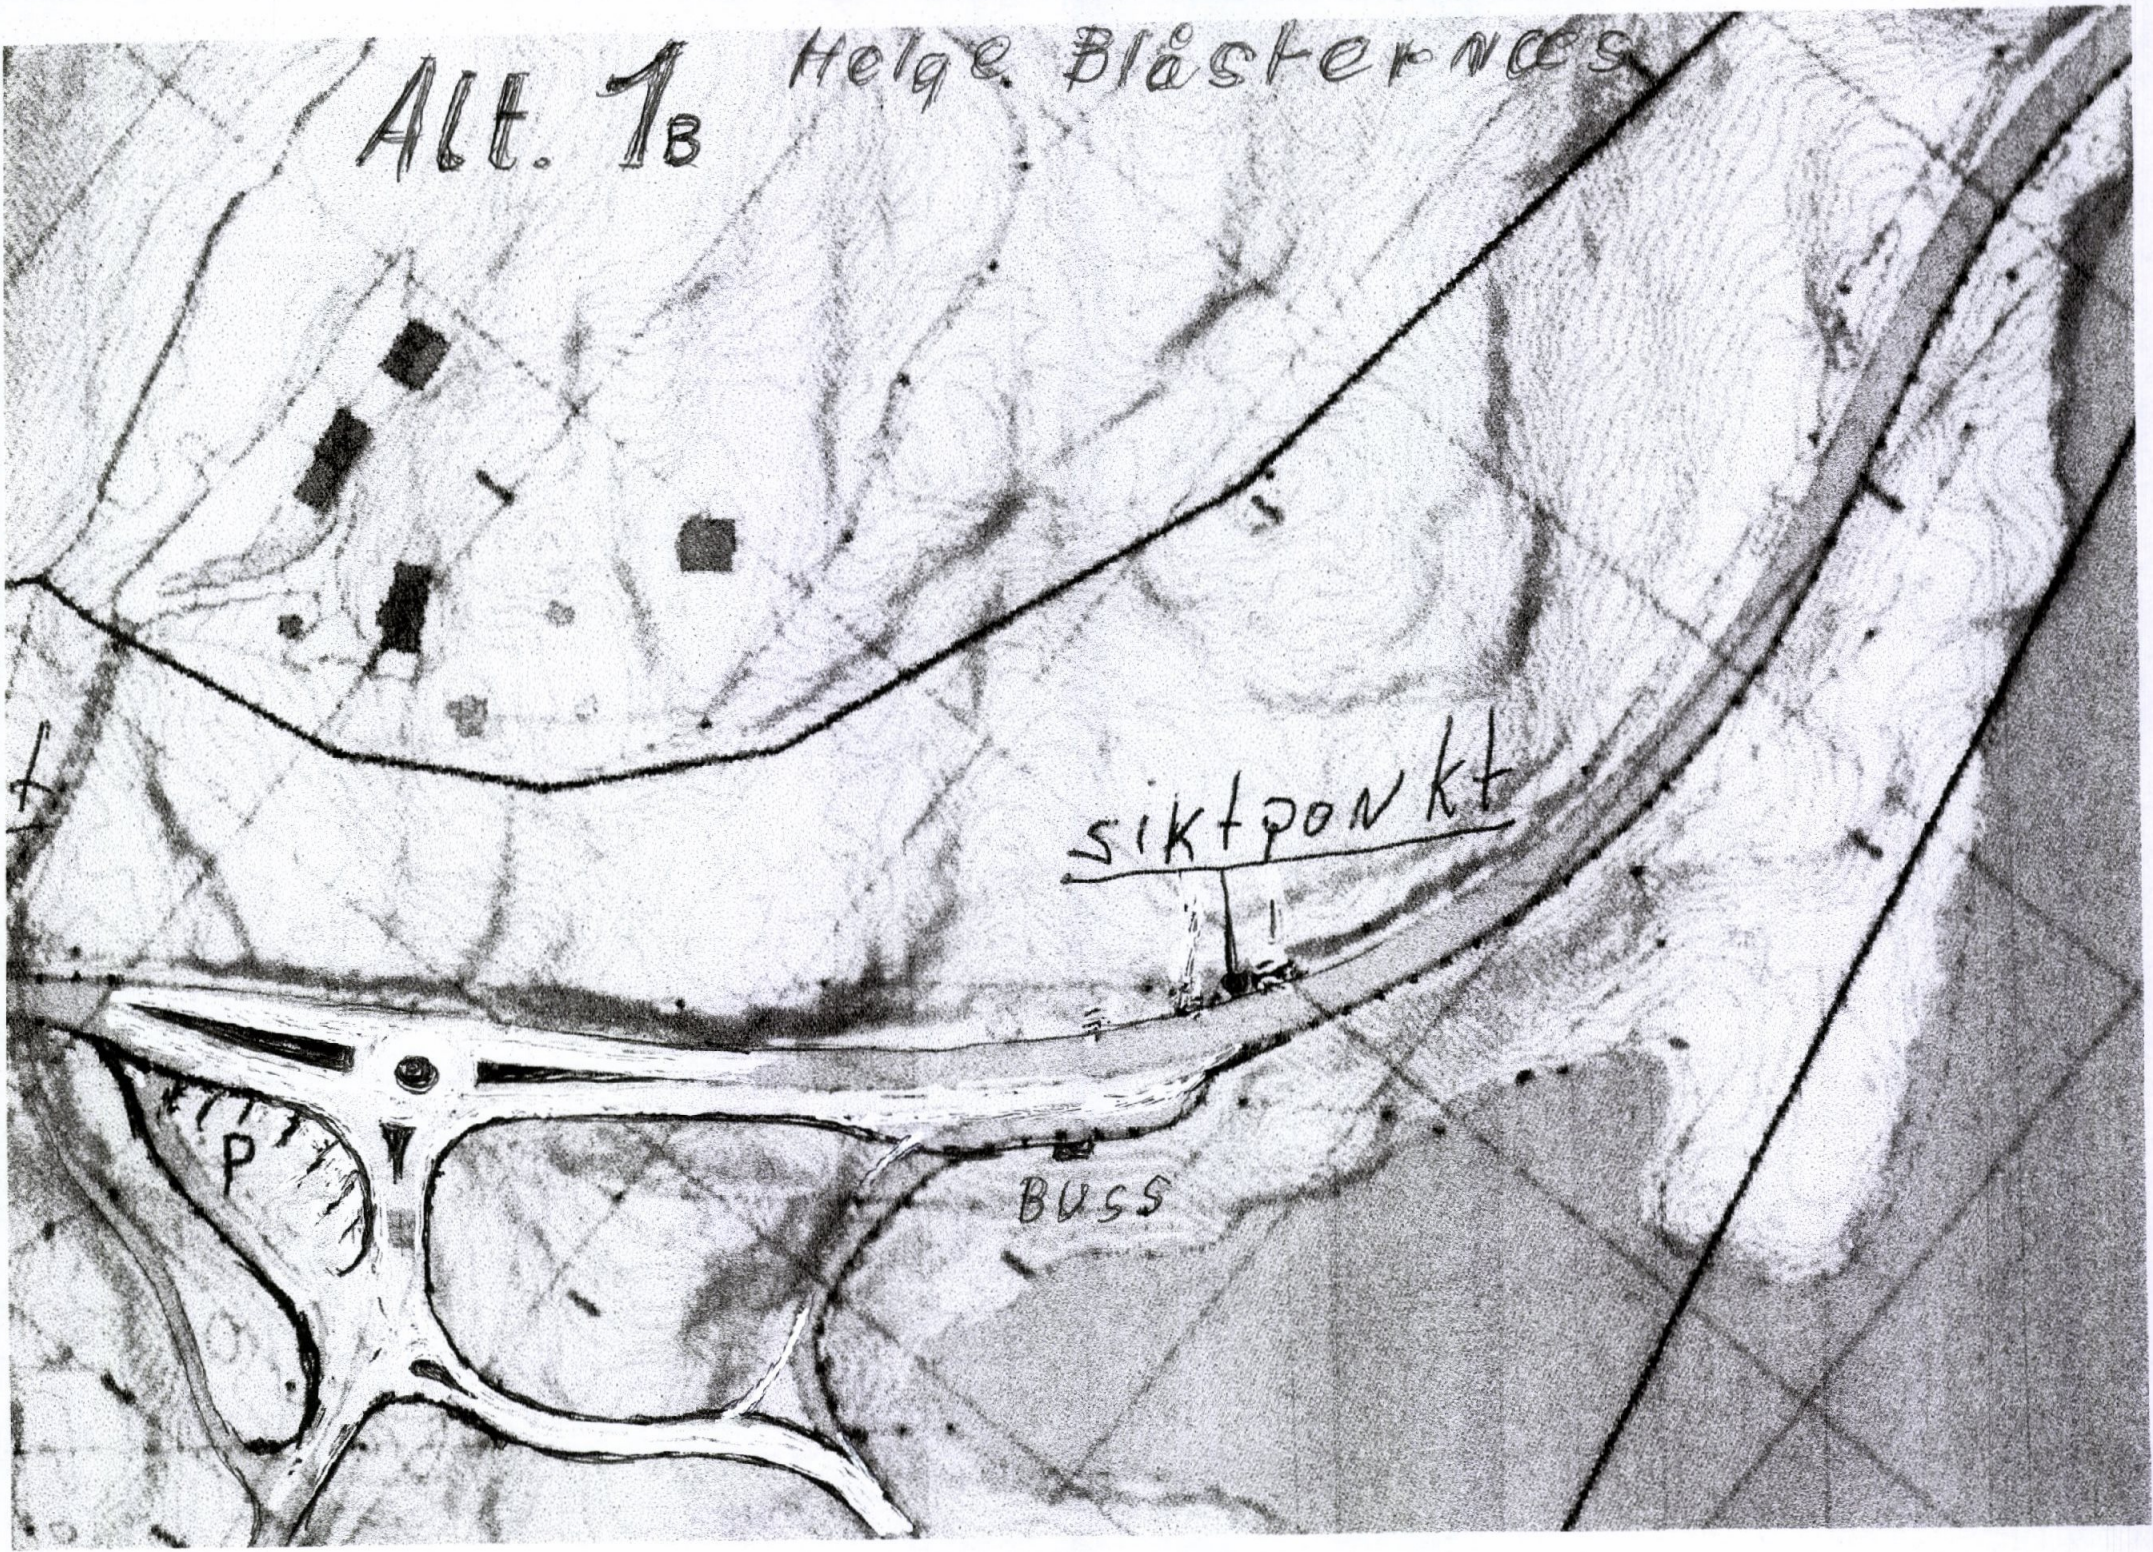

Alt. 2

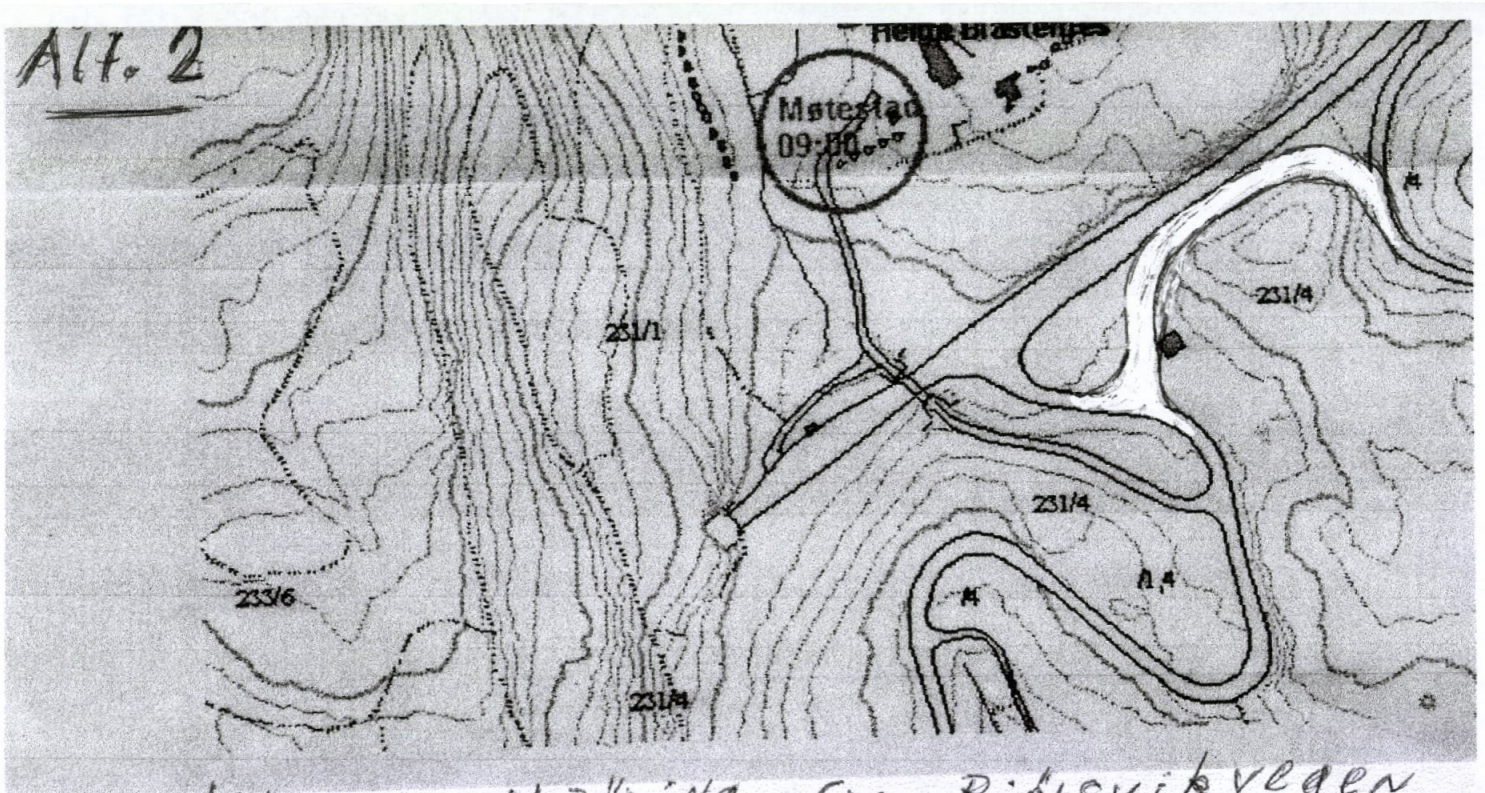

Siktlinje utkjöring fra Björsvikvegen
Ikke tilfredstillende
Nödlösning!

Av og påkjøring felt begge retninger
Slik det er i dag, ser man ikke bilene før de er itunell åpningen
dette er ikke tilfredstillende (Mange vesten ulykker) Man får også en
bedre busslomme.

Alternativ med turdkjøring gir etter vårt skjøn en
siklere og mer fremtidsrettet av og påkjøring



Alt 4

3 A

Helge
Blåsternes

4004

Helge Blåsten v. a. s.



5

Alternativ til nordkjömd Helge Blåstenes

