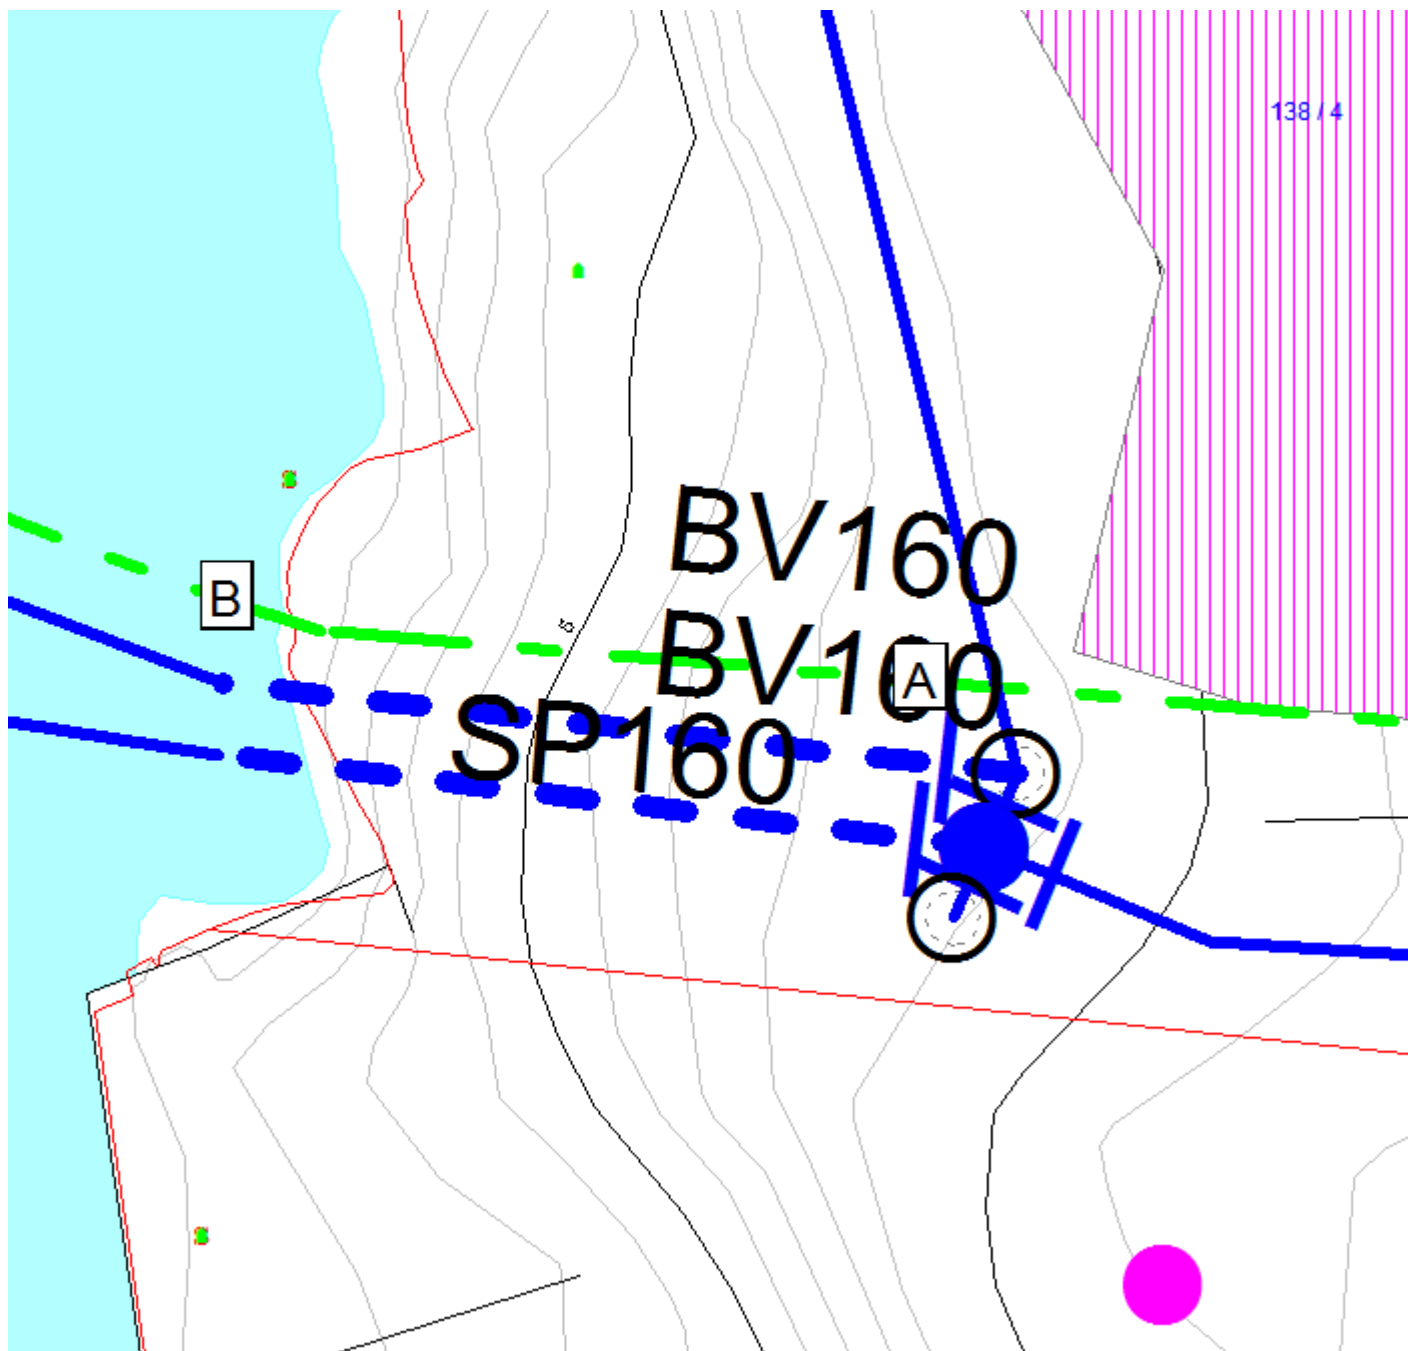

Fra: Arne Helgesen
Sendt: torsdag 7. februar 2019 07:32
Til: Thor-Henrik Fredriksen; Postmottak Lindås
Kopi: frd@fg-e.no; Atle Dingen; Arne Eikefet
Emne: SV: Alver Brygge. Søknad om godkjenning endret utførelse av utslippsledning.
Vedlegg: 06 (8).jpg; 06 (9).jpg; 06 (10).jpg; 06 (15).jpg; 06 (17).jpg; Alversund.Kum Landtak sjøl (2).jpg

Har vert ute og sett på dette i lag med konsulent. Har sett på blider frå førre anlegg, og muligheit for å få til borehol for ny utsleppsledning. Meiner at ein bør sjå på om dette er mulig. Selvfallsledning ned til pkt A og borehol mellom pkt A og B. Det burde være plass og lage stuff ved sida av betongkum, her ligg det jo allereie delvis til rette, ref bilder. På norside av eks. kum er det kun ein 32 mm. Vannledning til ein bustad. Som det ser av bilder starter borehol på ca cote 6,50



Fra: Thor-Henrik Fredriksen [<mailto:thor-henrik@haugen-vva.no>]

Sendt: torsdag 31. januar 2019 15.50

Til: Arne Helgesen; Postmottak Lindås

Kopi: frd@fg-e.no

Emne: Alver Brygge. Søknad om godkjenning endret utførelse av utslippsledning.

Vedlagt oversendes søknad om godkjenning av reviderte VA-planer i prosjektet Alver Brygge (snr. 16/3584 – 16/31656).

Med vennlig hilsen

Thor-Henrik Fredriksen

Haugen VVA AS



Kanalveien 5 - 5068 Bergen
Tlf.: 55 59 82 60 / 918 49 162
<http://www.haugenvva.no>