
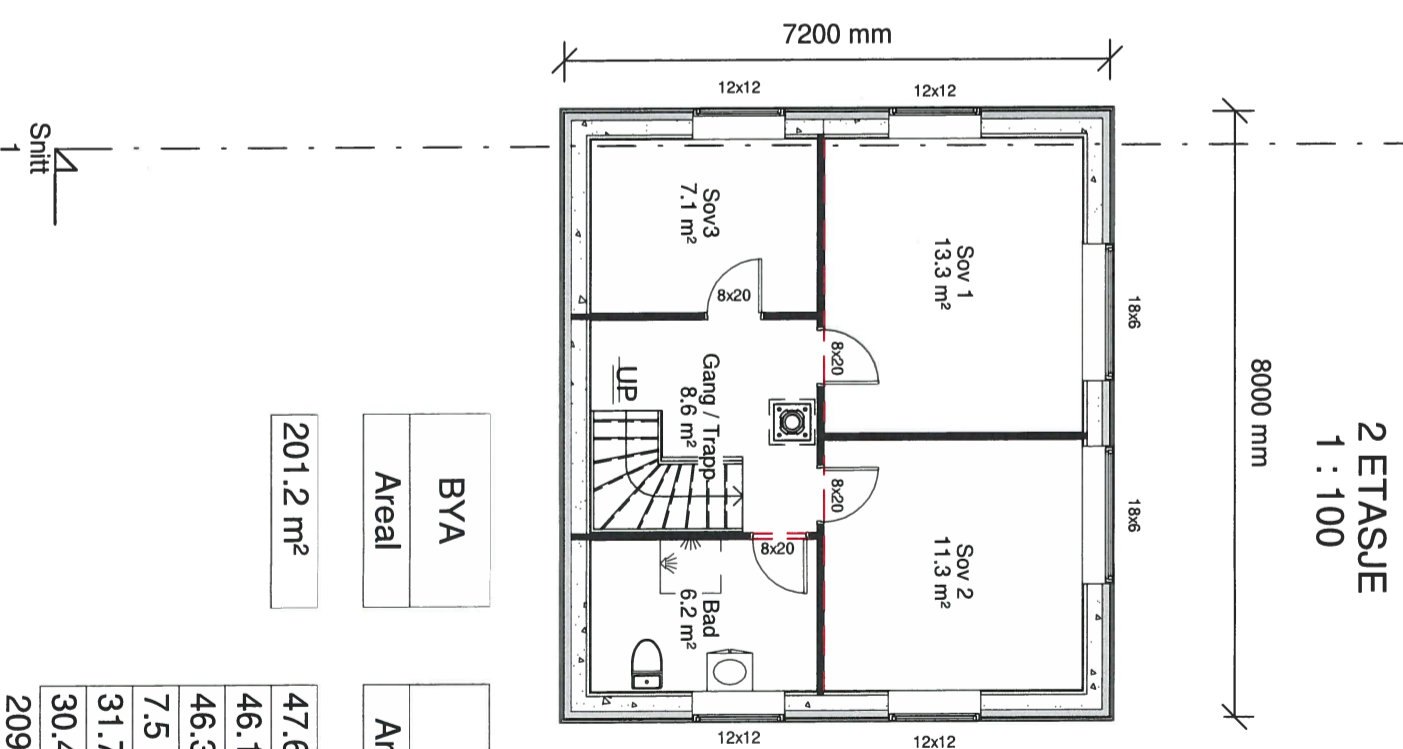


Snitt

Snitt

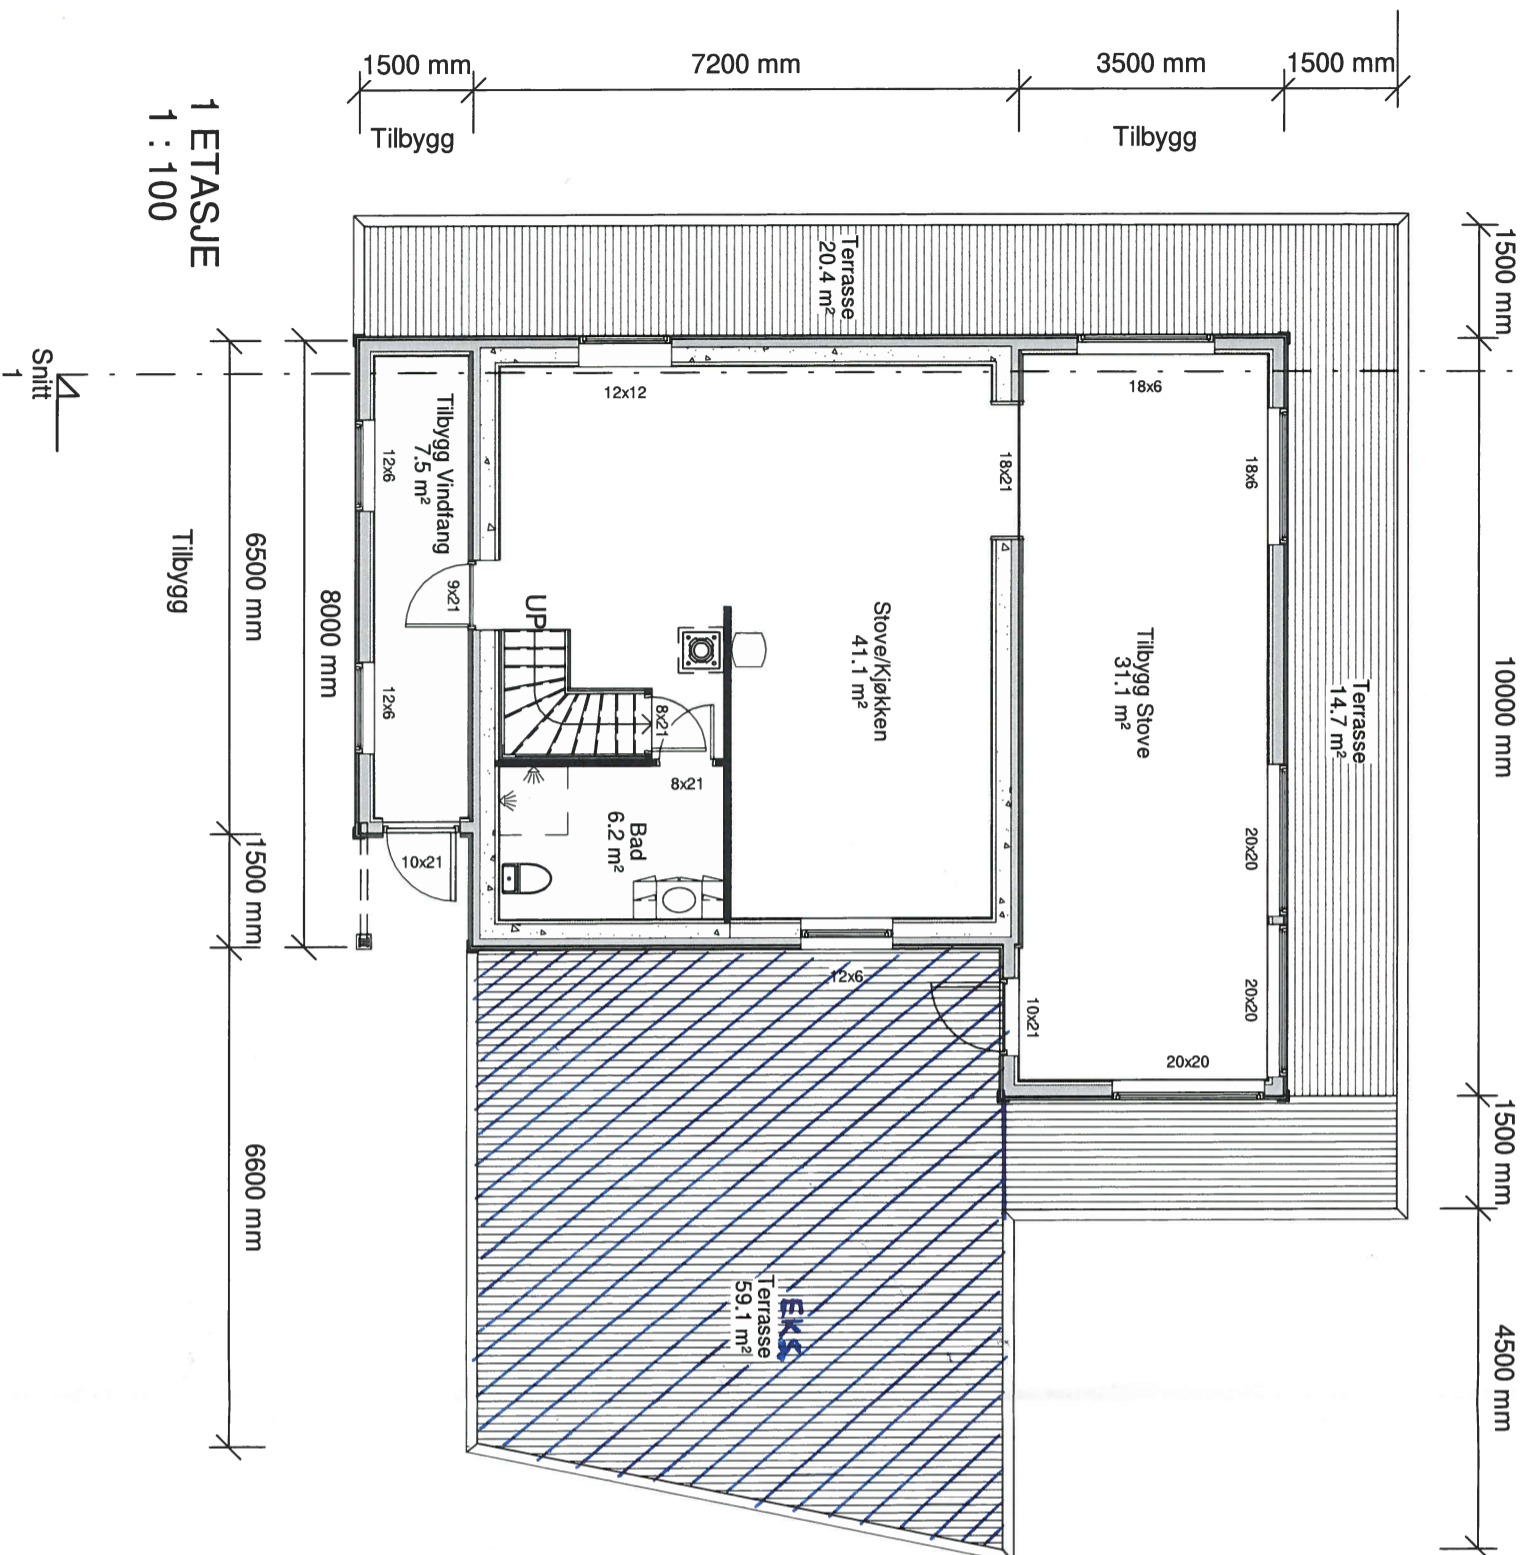

BYA
Areal
201.2 m²

BRA		Level	Name
47.6 m²	1 ETASJE	Eksisterande	
46.1 m²	0 KJELLER	Eksisterande	
46.3 m²	2 ETASJE	Eksisterande	
7.5 m²	1 ETASJE	Tilbygg	
31.7 m²	1 ETASJE	Tilbygg	
30.4 m²	0 KJELLER	Tilbygg	

209.6 m²		

REV.	DATO	REVISJON	SIGN.

Kalås Bygg AS
 Torhusmyrane 2, 5913 Eikangervåg
MESTERHUS

TILTAKSHAVER:	Dan Andre Liteskare
BYGGERPLASS:	Skarsvegen 545
G.nr/B.nr:	147/47
KOMMUNE:	Lindås

TEGN. INNHOLD:	Plan 1 og 2 etasje	TILTAKSART:	Enebolig	MAL:	1 : 100
PROSJEKT:	Omtagnet bolig	ARKTEKT:	ET	PROSJEKT NR.:	TEGN. NR.:
					103