



## Vegavdelinga

Referanser:  
Dykkar:  
Vår: 19/33 - 19/4844

Saksbehandlar:  
Anne Lise Molvik  
anne.lise.molvik@lindas.kommune.no


Dato:  
14.02.2019

## Oversender søknad om etablering av fritidsbustad for handsaming etter særlov - gbnr 124/26 Kjeilegavlen


**Tiltak:** Fritidsbustad  
**Byggjestad:** Gbnr: 124/26  
**Tiltakshavar:** Sijoni invest AS  
**Ansvarleg søkjar:** Lund og Laastad arkitekter AS

Lindås kommune ved byggesak viser til søknad om rammeløyve for oppføring av fritidsbustad på gbnr 124/26 Kjeilegavlen journalført mottatt 04.01.2019.

Det er opplyst i søknaden at fritidsbustaden er plassert med ein avstand på 10,25 meter frå midt kommunal veg. Etter vår gjennomgang av søknaden og det tiltaket som det vert søkt om, er vurderinga at det er nødvendig med vedtak etter veglova. Søknaden vert med dette oversend dykk for vedtak etter veglova § 29, jf. plan- og bygningslova § 21-5 og byggesaksforskrifta (SAK10) § 6-2. Søknad med vedlegg er lagt ved.

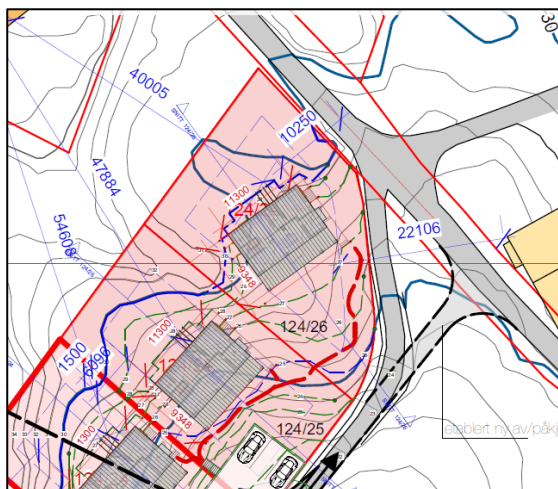

Omsøkt dispensasjon  
Tidlegare gitt dispensasjon i vedtak datert 11.07.2018.

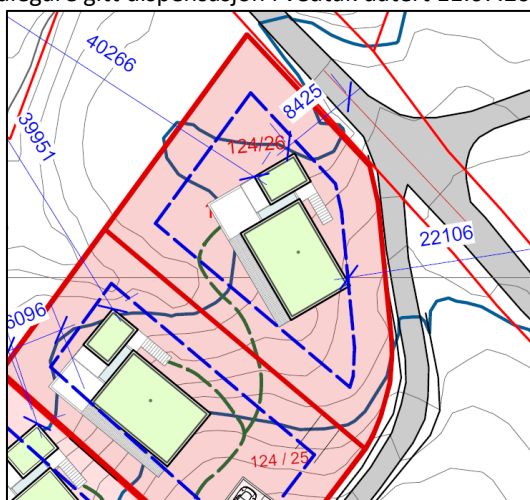

**Historikk**

Tidlegare omsøkt og godkjend rammeløyve for etablering av fritidsbustad på eigedomen går ut, jf. arkivsak 18/1837. Det vart i denne saka gitt dispensasjon frå veglova for oppføring av fritidsbustad med ein avstand på 8,5 meter frå midt veg. Kopi av vedtaket er lagt ved.

**Frist**

Frist for uttale er 4 veker frå oversendinga, jf. pbl. § 21-5 (3).

Med helsing

Siril Sylta  
avdelingsleiar

Anne Lise Molvik  
rådgjevar

*Dette dokumentet er elektronisk godkjent og har difor ingen signatur.*

**Vedlegg:**

Søknad om rammeløyve - gbnr 124/26 Kjeilegavlen

Søknad om tillatelse til tiltak

Kart

D2 kotert sitplan

Teikning

Teikning

E3 20.000 snitt 12426

E4 30.000 fasader

Q1 følgebrev 124/26

Svar på søknad om dispensasjon frå byggegrense mot veg - gbnr 124/26 Keilegavlen

**Kopi til:**

Lund og Laastad arkitekter AS

Strandgaten 201 5004

BERGEN

**Mottakarar:**

Vegavdelinga