


PLAN LOFT - OPPMÅLING

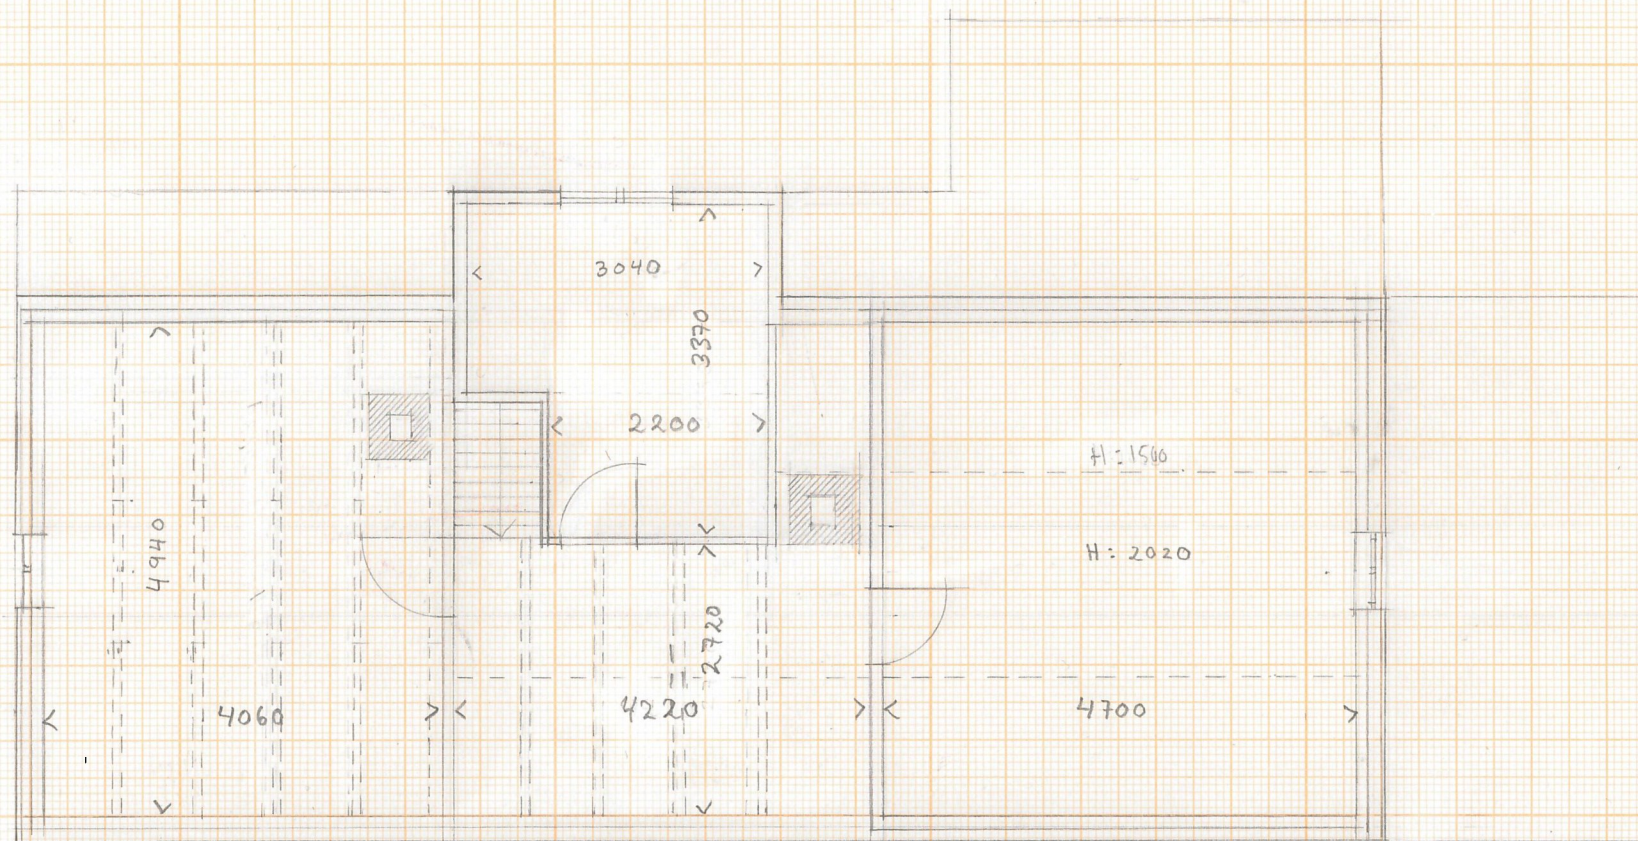

KULTURMINNE BEVARING



Tiltak: Lemstove Isdal 185/5  
 Tiltakshaver: Aina Isdal Haugland  
 Byggeadresse: Isdal 77, 5916 Isdalstø

Tegningsfase: **Oppmåling**  
 Tegningstittel: Plan loft- eksisterende

Tegnet av: Inga Lindstrøm  
 Dato: 25.01.2019

Målestokk 1 : 75  
 Format A4