Generelle kommentarer:

- Alle spillvanns- og overvannsledninger legges med fall 1:60, om ikke annet er oppgitt på tegning.
- Radonanlegg ligger under ventilasjonsentreprenør

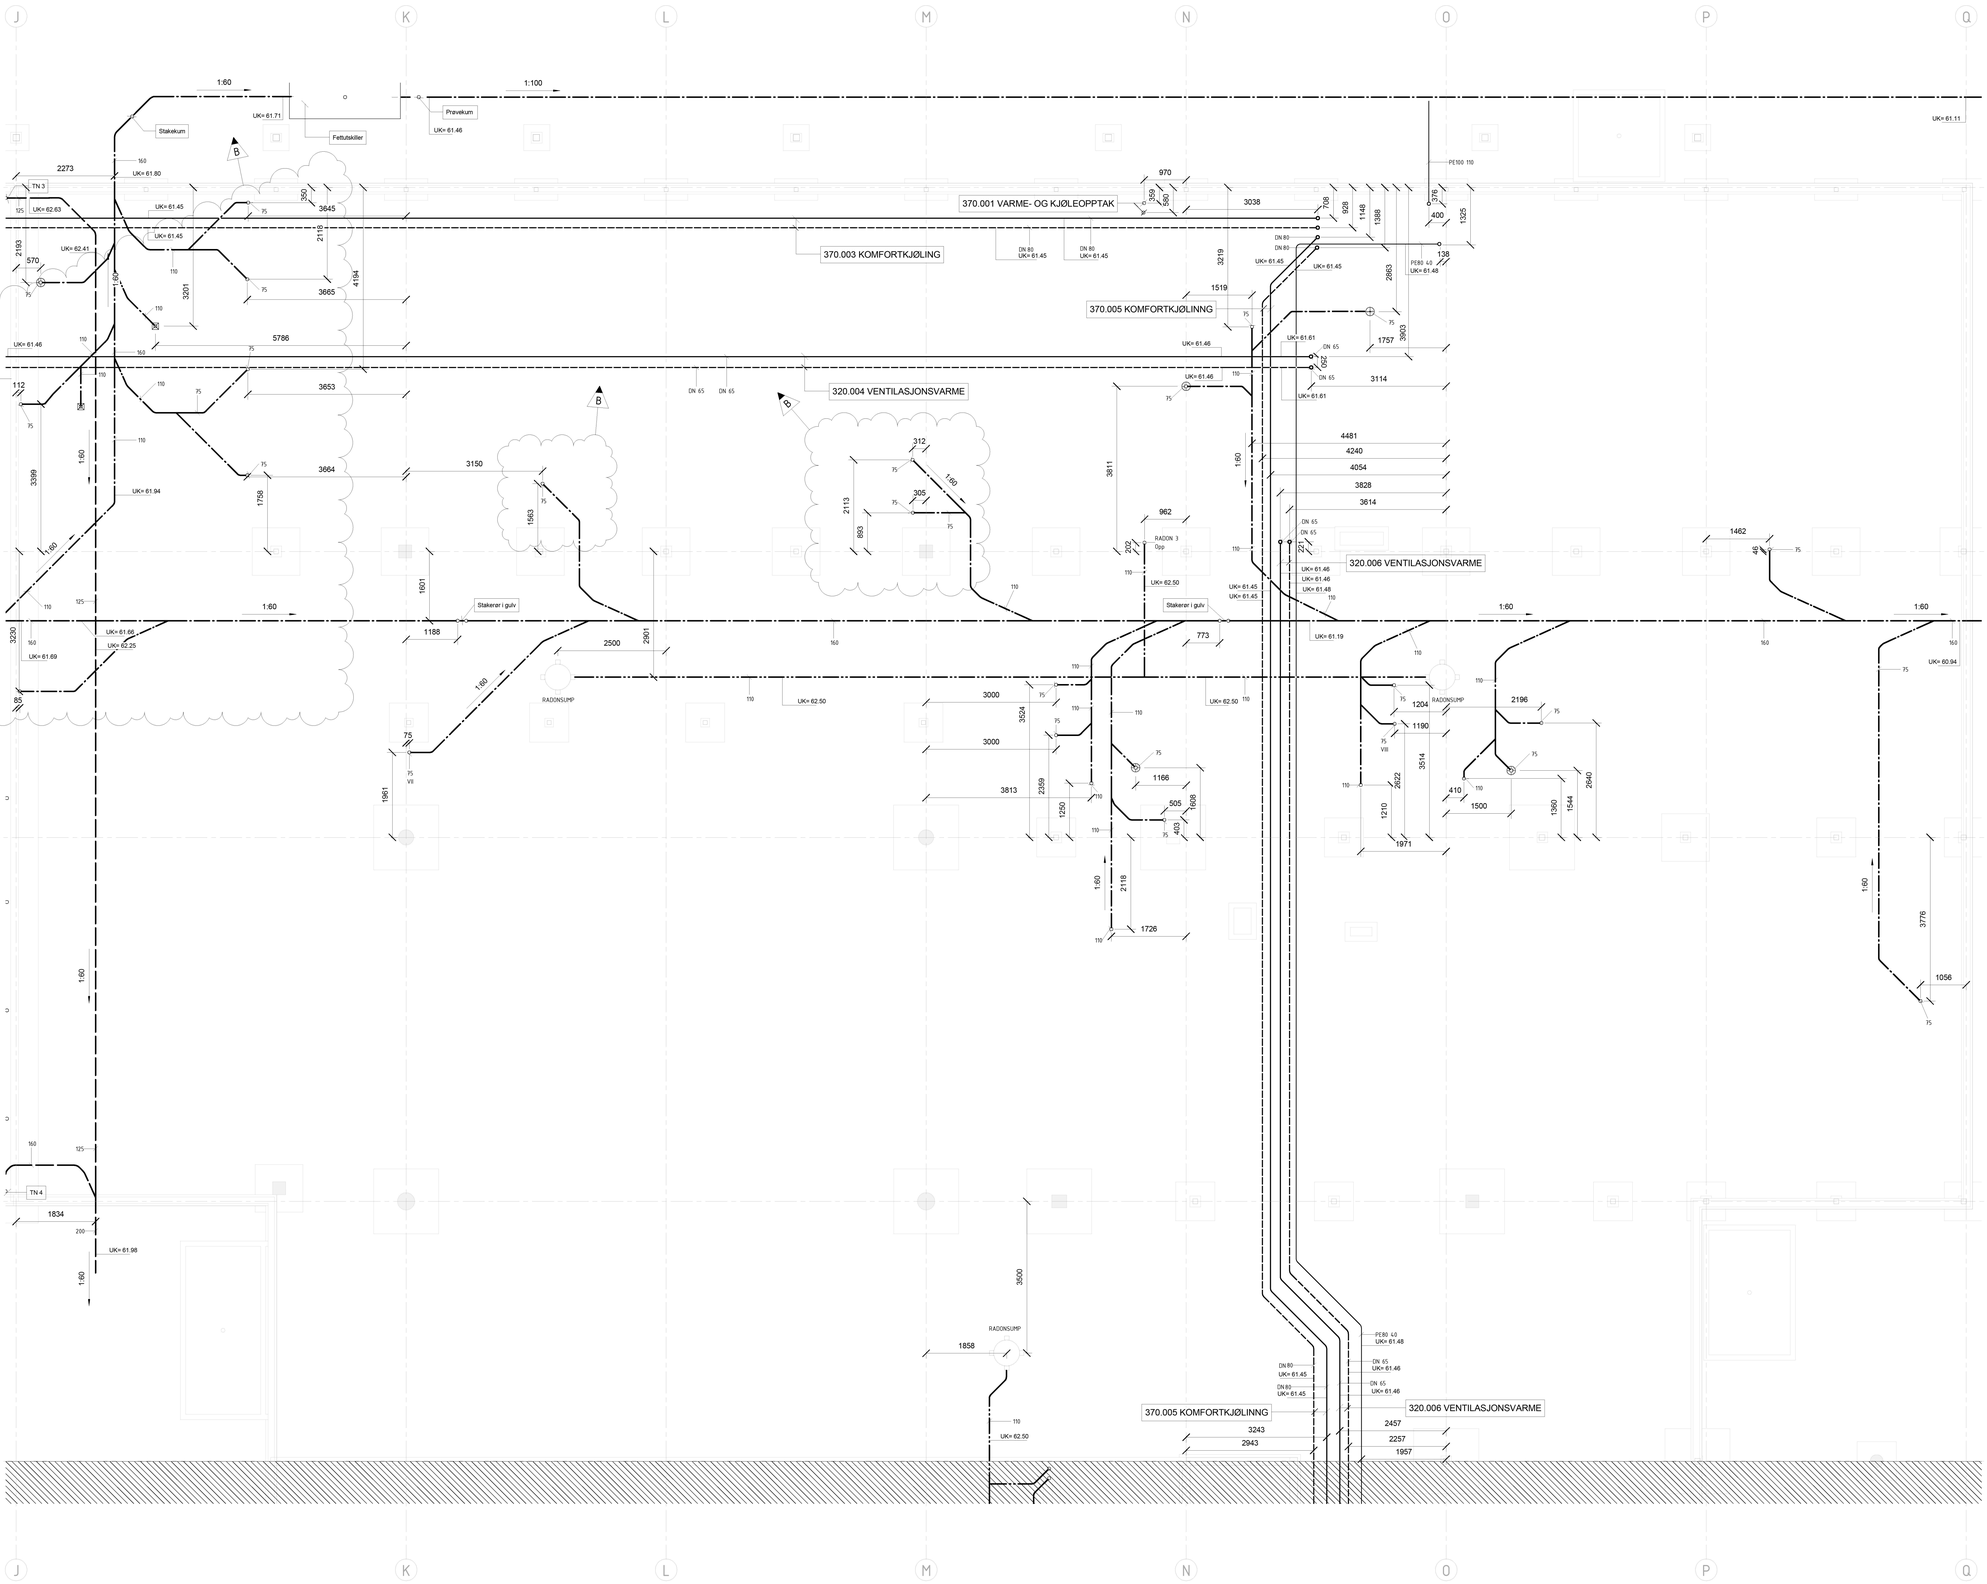

Rev.	Dato	Beskrivelse	Tegn.	Kontr.
B	15.01.18	Vaskerenne flyttet , justert bunnledning i kantinekjøkken, justert noen oppstikk	OVTO	LHOV
A	12.06.17	Arbeidstegning	OVTO	BINO

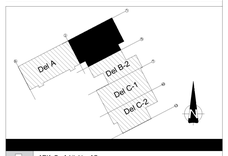

- ARK: Og Arkitekter AS
- INT.ARK: Og Arkitekter AS
- RIB: COWI AS
- [x] RIV: COWI AS
- RIE: COWI AS
- RIVA: COWI AS
- RIBR: COWI AS
- LARK: Norconsult AS
- RIAKU: COWI AS

TEGNINGSSTATUS: Arbeidstegning

SKANSKA · Dovre Arkitekter · COWI · Norconsult

Gnr./Bnr.

Tiltakshaver: Skanska AS

Prosjektnavn: Knarvik Barneskule

Tegningsnavn: Bunnledninger. U.etg Del B1

Målestokk	Org.form.	Prosj.nr.	Dato	Tegnet av	Kontr.
1 : 50	A0	A079474	12.06.17	OVTO	BINO

Tegningsnr.: V30-B1-PL-U-001 | Rev.: B

Tlf: 21 49 76 88 Epost: firmapost@cowi.com Web: http://www.cowi.no