


Mål	1 : 100 / A3
Tegn.nr	A300.2
Rev	B
Dato	23.9.2014
Situasjonsplan	
SØKNAD OM TOMTEGRENSEJUSTERING	
Birthe og John Nesse	
Ressvikhaugane 12, 5914 Isdalsstø	
188/440	
Gnr 188, Bnr 441, Knarvik	
Lindås kommune	
P.nr 1407	
Enebolig	
Arkitekt Mette Kyed Thorson	
Sivilarkitekt MNAL Medlem av Arkitektbedriftene	
Kvalen 16, N-5955 Lindås Tlf. +47 901 48 834	
m.kho@online.no	

Areal av 188/441 er 602 m<sup>2</sup>  
 Tomtegrensejustering på 5 % tilsvarer 30 m<sup>2</sup>



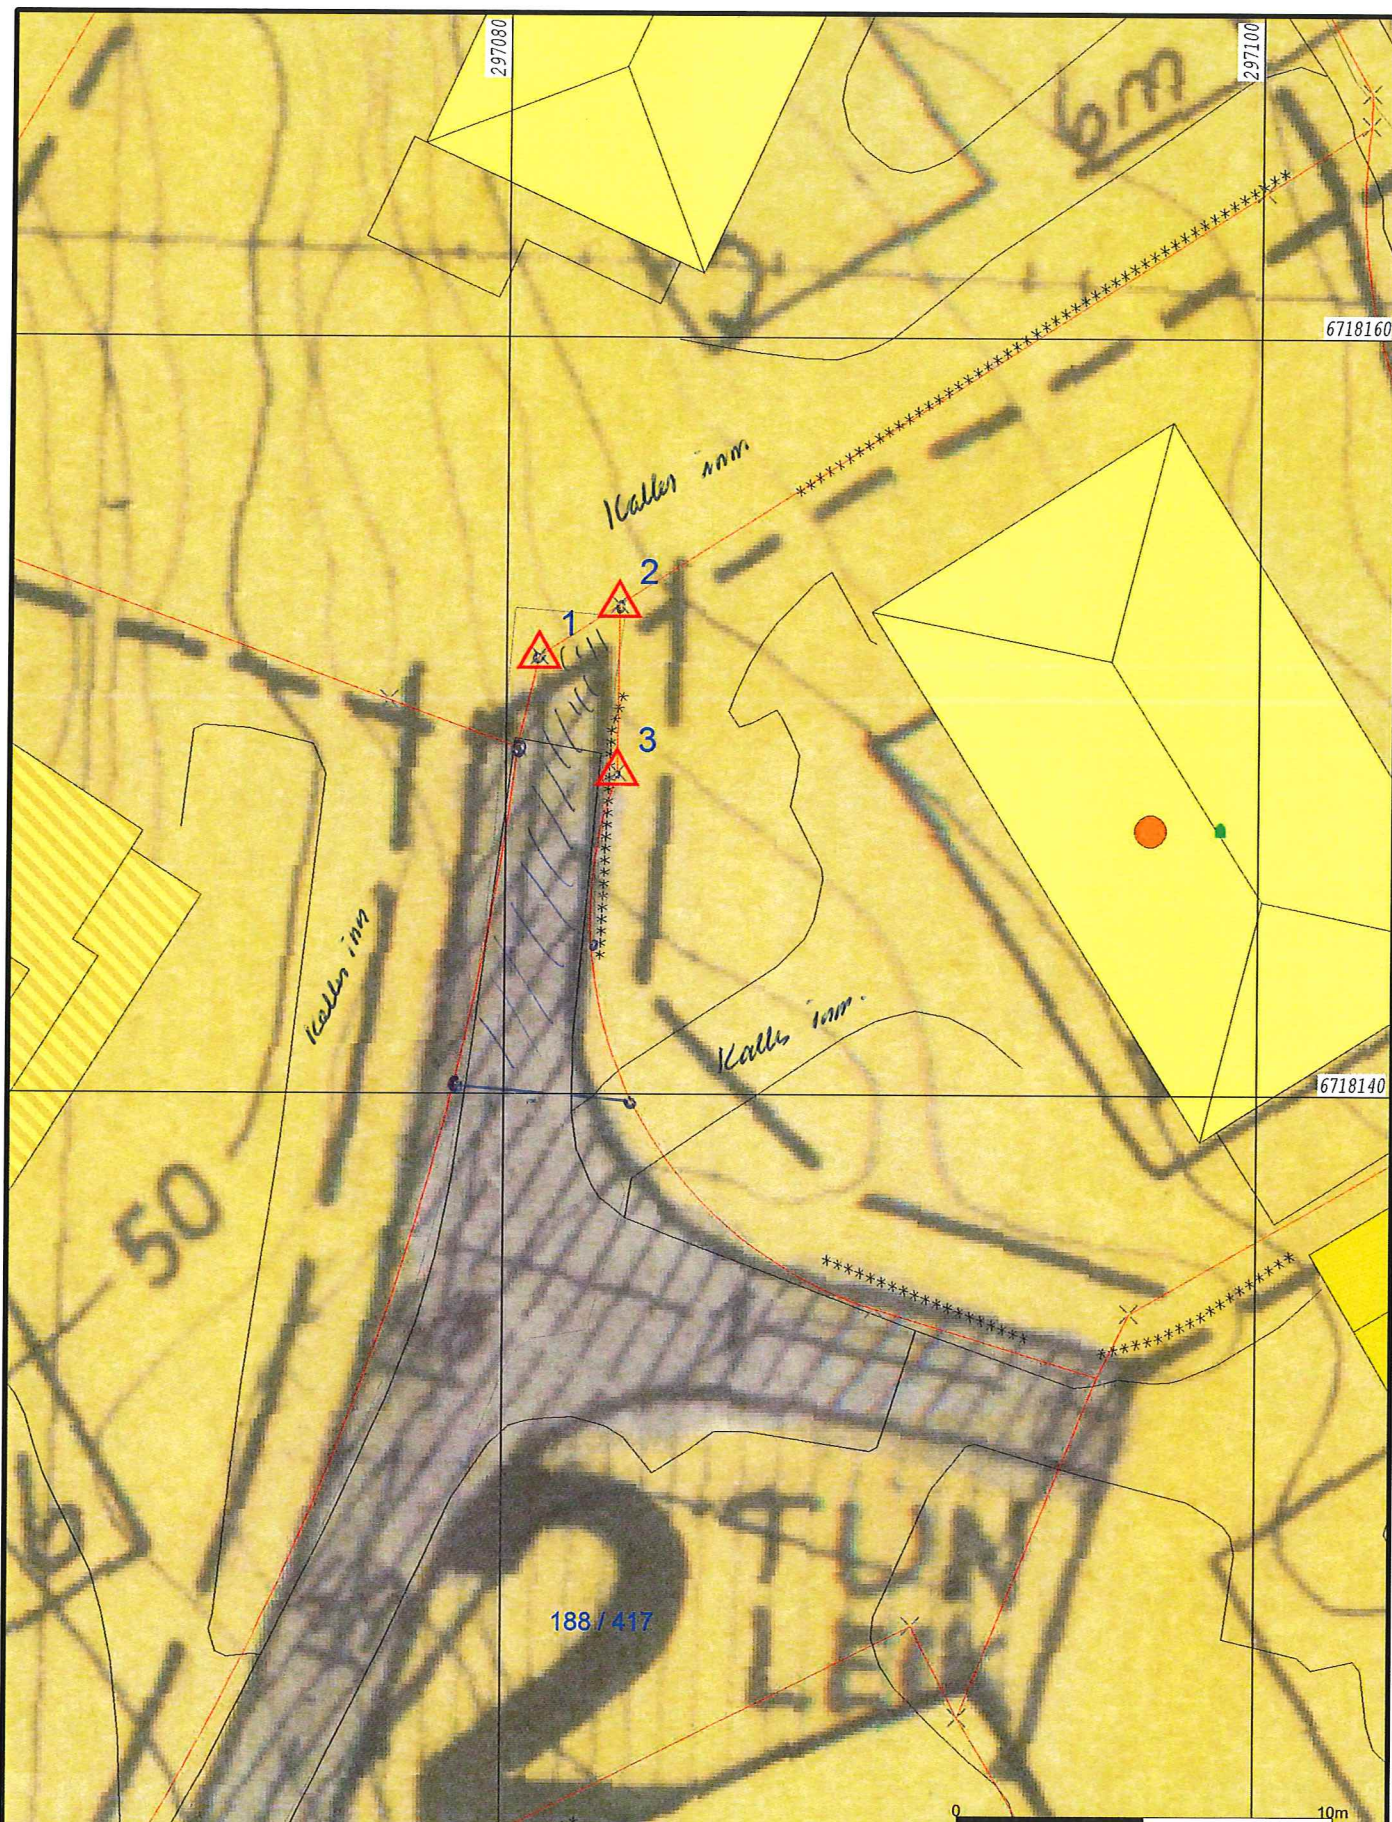

- |                          |                 |
|--------------------------|-----------------|
| — Målte Grenser          | Større bustader |
| — Registrerte Grenser    | Hytte/feriehus  |
| ⋈ Udefinert grenser      | Garasje/uthus   |
| ⋈ Terrengmålte grense    | Industri/lager  |
| ⋈ Konstruert grensepunkt | Andre bygg      |
| ■ Bolig                  |                 |
| ■ Bustad m/leilighet     |                 |
| ■ Våningshus             |                 |



Lindås kommune  
Geodata avdeling




Dato: 2014.09.26  
Sign: liei

Målestokk  
1:200

Beliggenhet og høyder må oppfattes som orienterende.



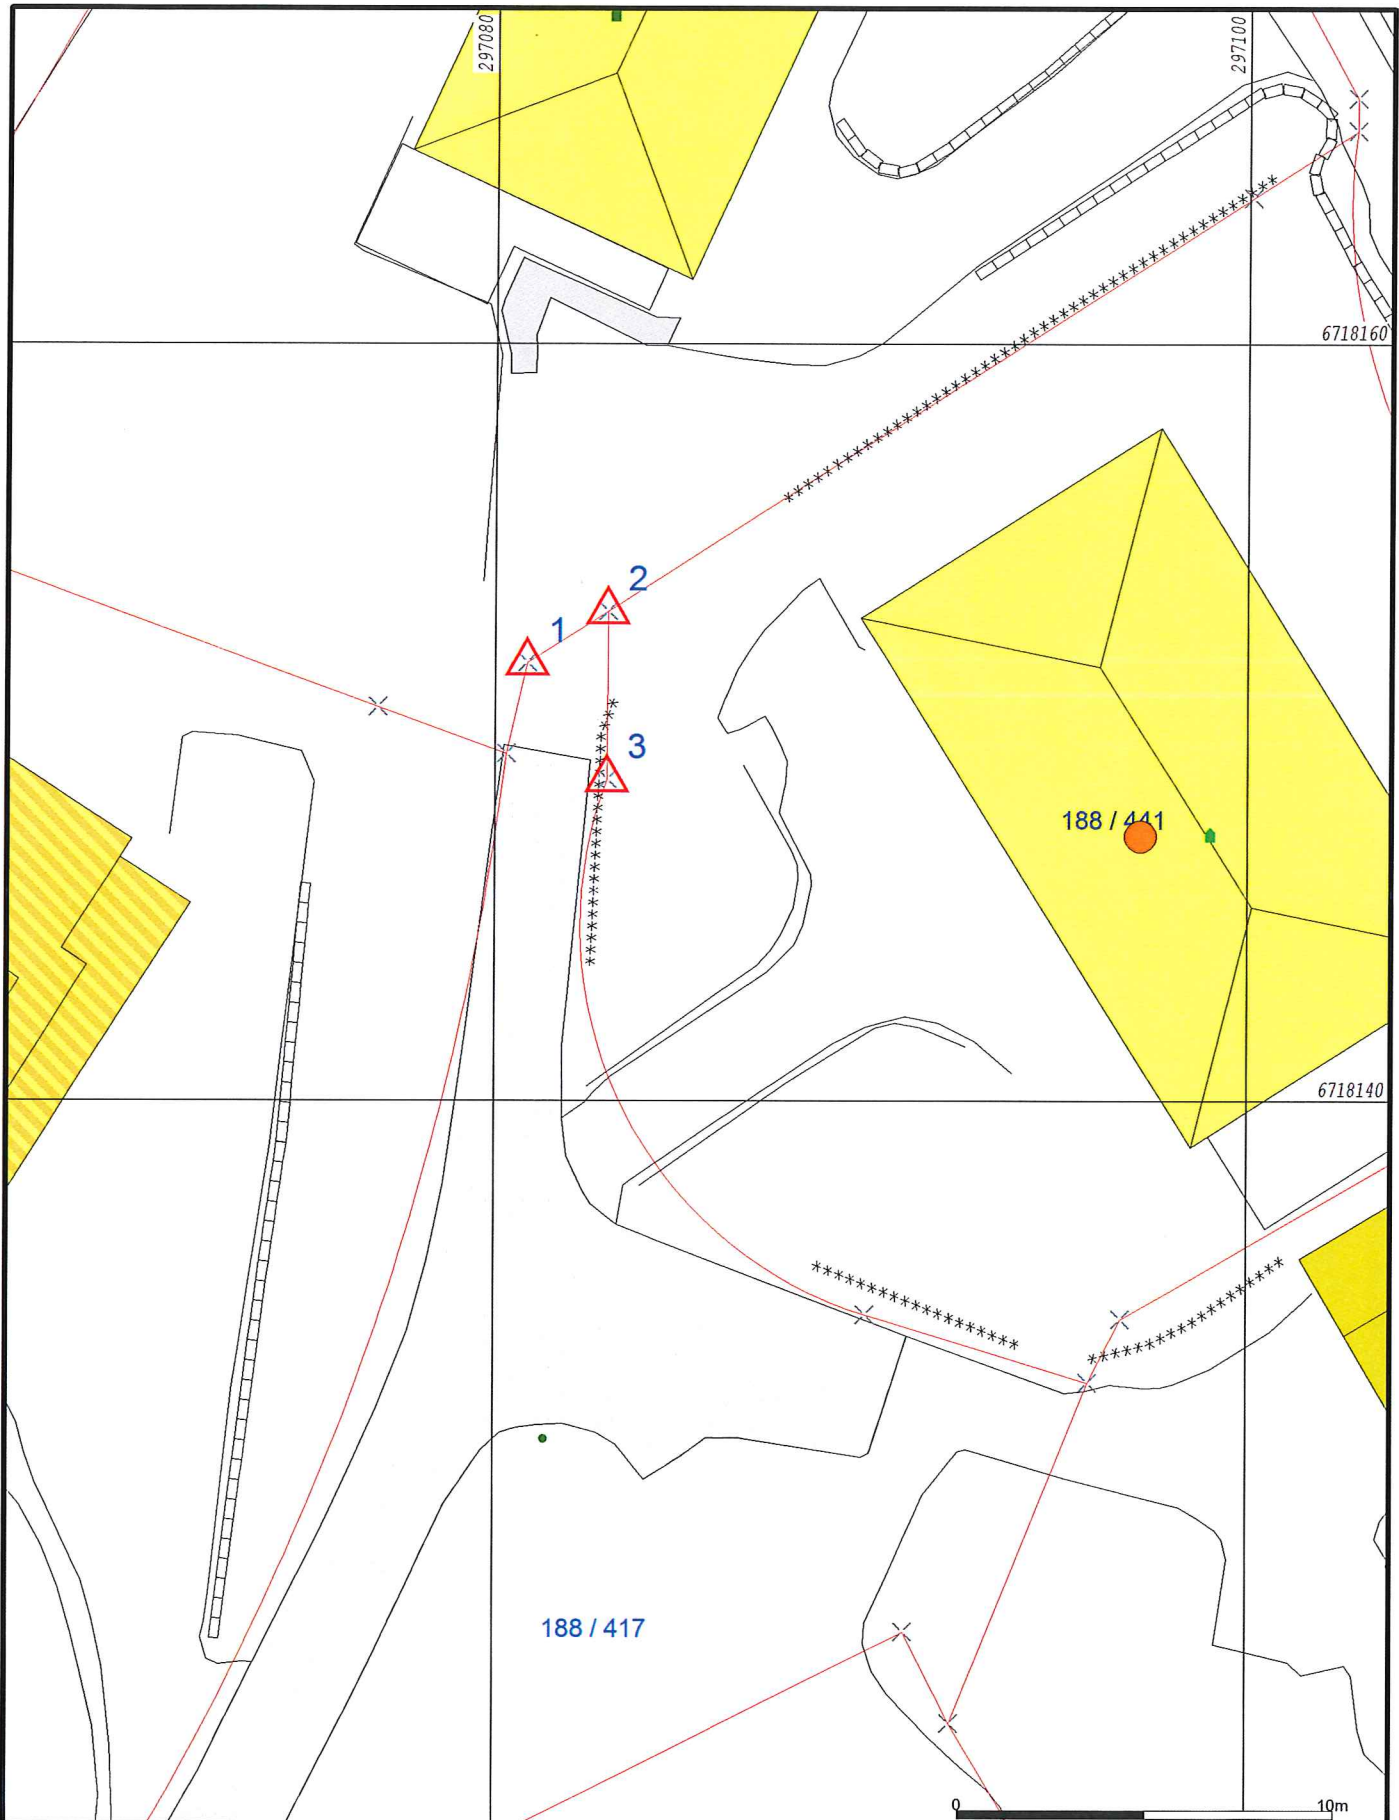

- |                          |                   |
|--------------------------|-------------------|
| — Målte Grenser          | ■ Større bustader |
| — Registrerte Grenser    | ■ Hytte/feriehus  |
| ⋈ Udefinert grense       | ■ Garasje/utlus   |
| ⋈ Terrengmålte grense    | ■ Industri/lager  |
| ⋈ Konstruert grensepunkt | ■ Andre bygg      |
| ■ Bolig                  |                   |
| ■ Bustad m/leilighet     |                   |
| ■ Våningshus             |                   |



**Lindås kommune**  
Geodata avdeling

Dato: 2014.09.26  
Sign: liei

N  
Målestokk  
1:200

Beliggenhet og høyder må oppfattes som orienterende.