


ArkivsakID
2019/312
PROTOKOLL FOR OPPMÅLINGSFORRETNING
ETTER LOV OM EIENDOMSREGISTRERING (MATRIKKELLOVEN)

Matrikkelmyndighet			
	Kommune	Kommunenr	
	Lindås	1263	
Adresse	Postnr	Poststed	
Felles Postmottak, Kvernhusmyrane	5914	ISDALSTØ	


Eiendom				
Eiendommens adresse	Gnr.	Bnr.	Festenr.	Seksj. nr.
Alvervegen 83 5911 ALVERSUND, Alvervegen	137	7	0	0
Registrert eier (grunneier)				
Alver Kjersti				
Registrert fester				

Oppmålingsforetning			
Forretningen avholdt	Dato	Kl.	Sted
	21. februar 2019	09:00	Rådhuset i Knarvik.
Tiltakstype PBL § 20-1, m og ML	Oppretting av ny grunneiendom		Iwerks. dato (søknad B/C)
Rekvirent	Kjersti Alver		Rekv. dato
			31.01.2019

Habilitet	
Landmålerens navn	Tlf. nr.
Liv Berit Ones	
<input checked="" type="checkbox"/> Landmåleren orienterte partene om det forelå forhold av personlig eller økonomisk art som kunne tilsa inhabilitet	
Har partene merknader/innsigelser til gjennomføring av forretningen? <input checked="" type="checkbox"/> Nei <input type="checkbox"/> Ja (jf. vedlegg)	

Varsling om oppmøte	
<input type="checkbox"/> Varselet om oppmålingsforetning inneholder en liste over personer som er varslet, deres partstilling (rolle), varslingsdato og varslingsmåte. Under forretningen ble alle oppfordret til å bekrefte sitt fremmøte ved underskrift på listen og fremvisning av legitimasjon (jf. vedlegg)	Under
Ev. merknader til varsling	
Kontorforetning.	

Saksdokumenter - bakgrunn for forretningen		
<input type="radio"/> Rekvisisjon av oppmålingsforetning og søknad om tillatelse etter PBL	Vedlegg nr. (ev. fra - til)	
<input type="radio"/> Varsel om oppmålingsforetning		
<input checked="" type="radio"/> Vedtak		
<input type="radio"/> Konesjonsdokumenter		
<input type="radio"/> Servitutter		
<input type="radio"/> Avtaler		
<input type="radio"/>		
<input type="radio"/>		

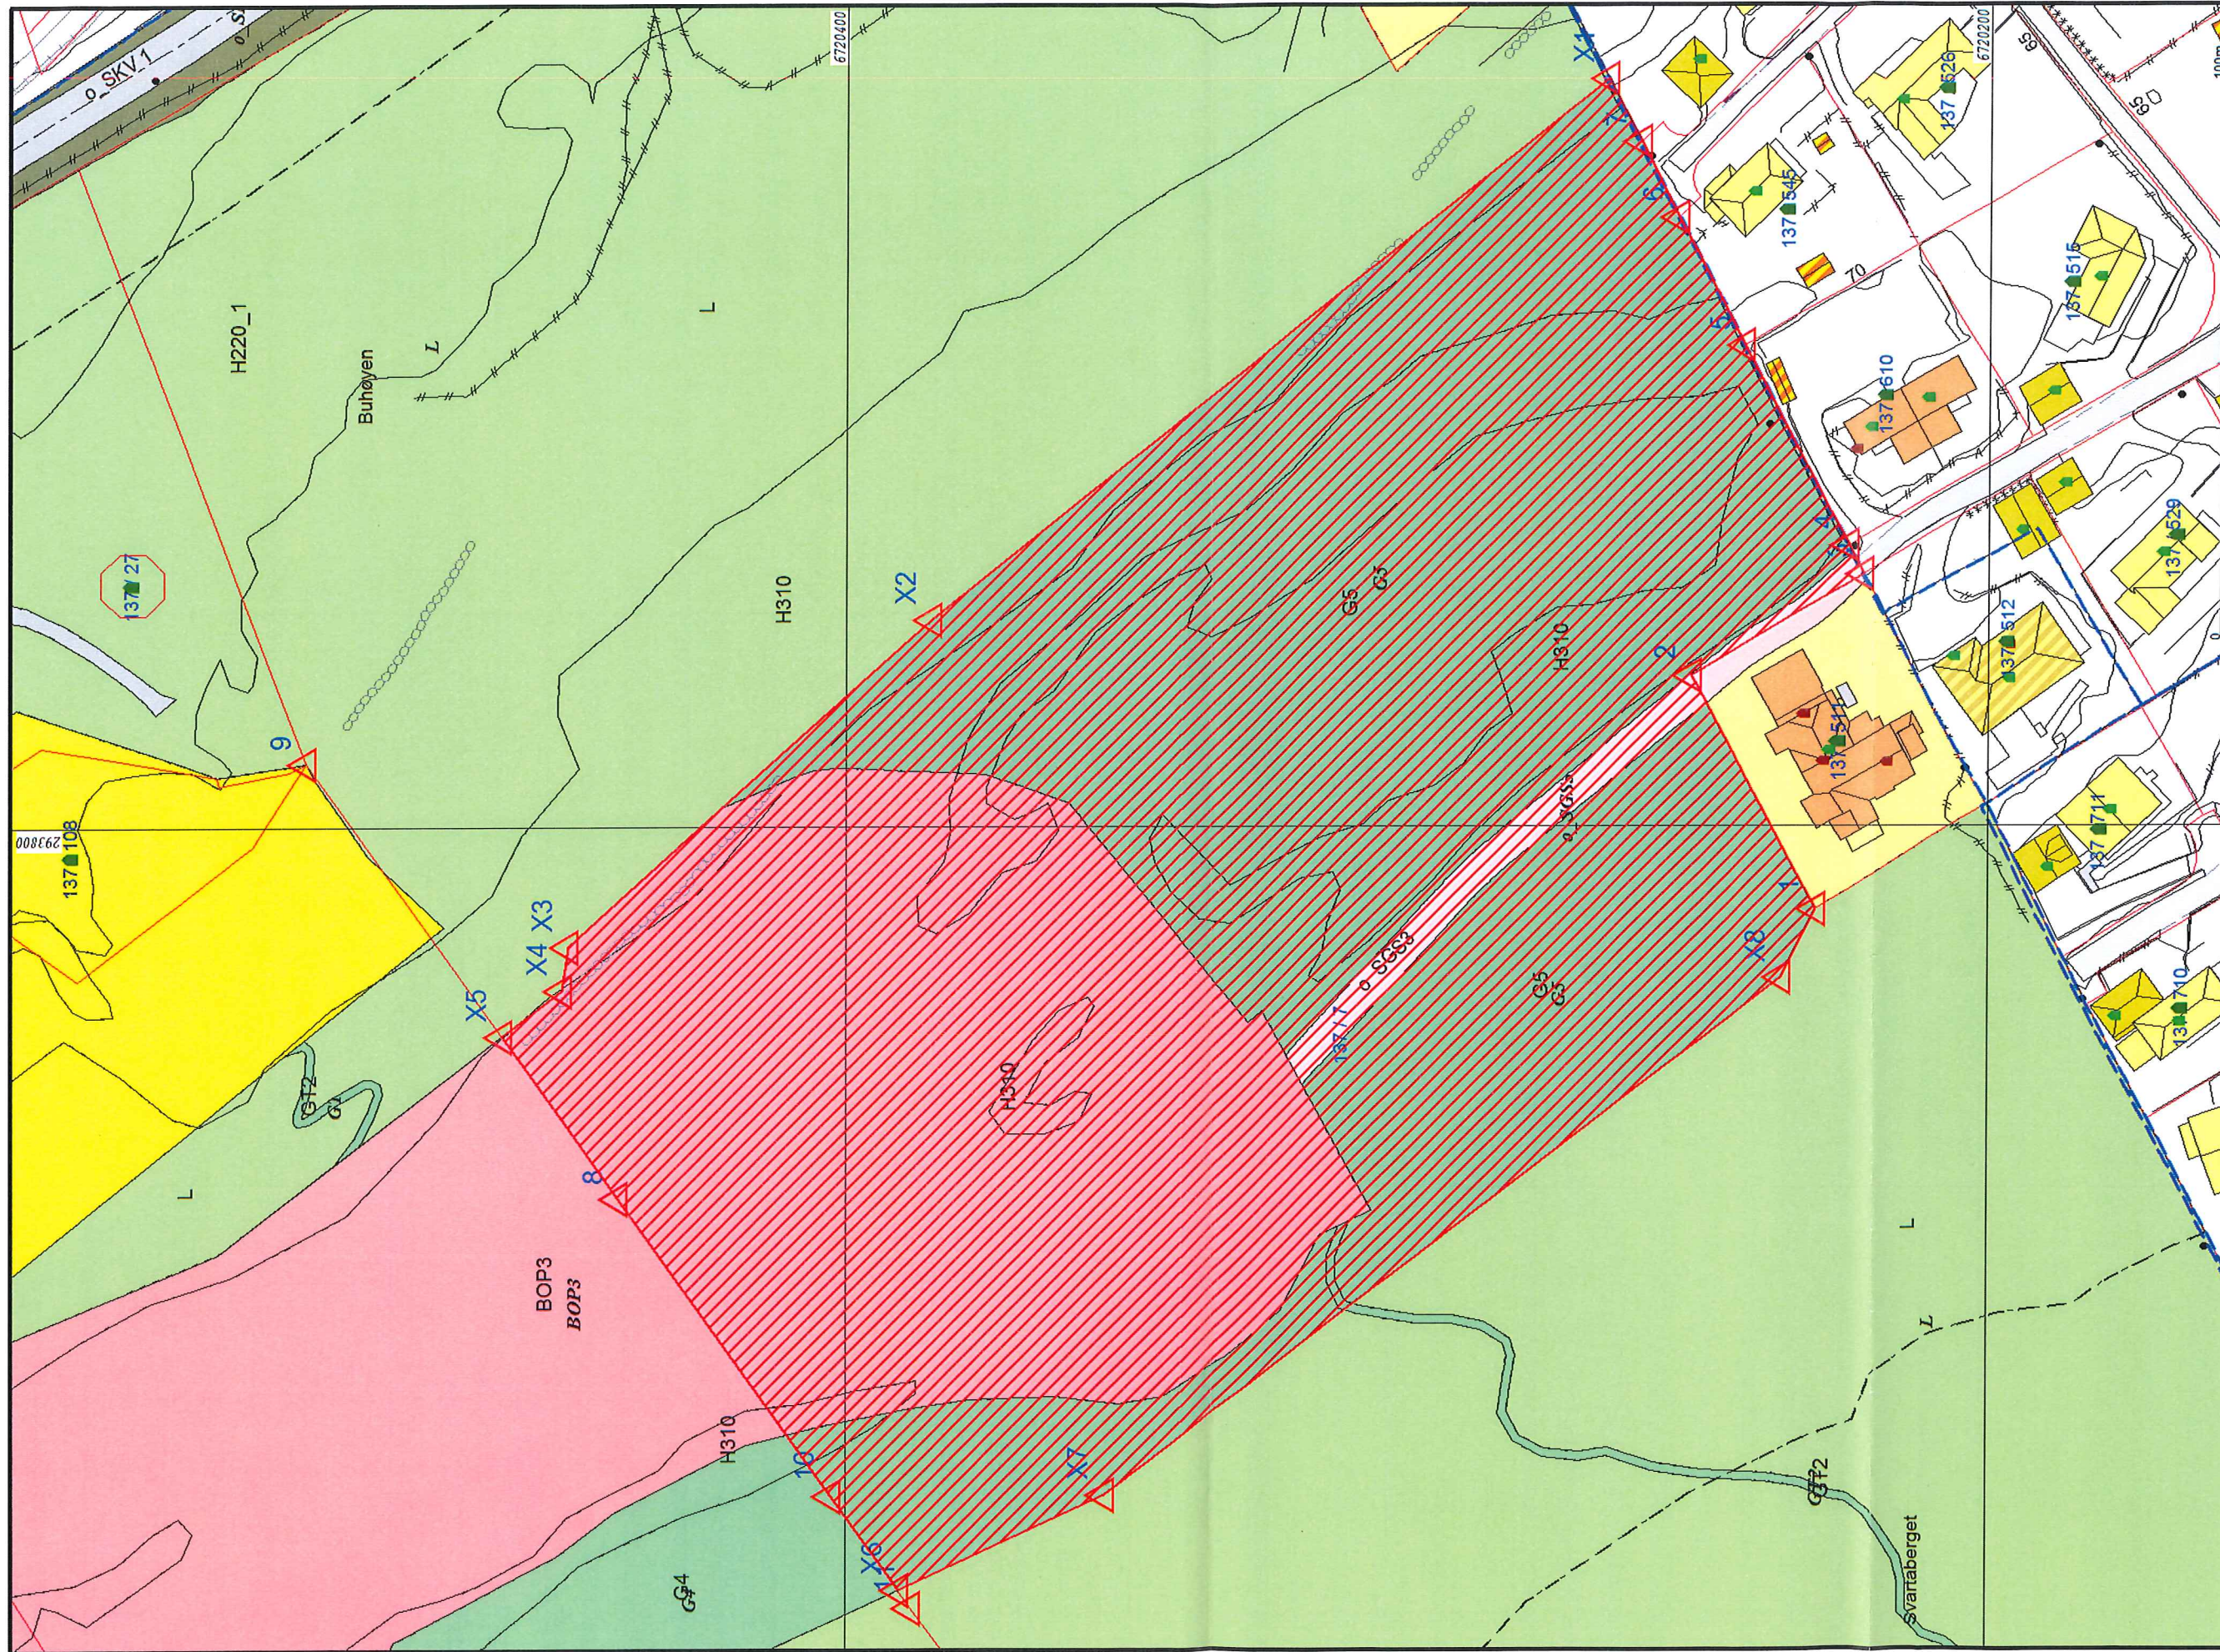

Lindås kommune
Geodata avdeling

2019.02.07
1:1100

2019.02.07
1:1100

100m

Våninghus
 Store bustader
 Hytte/feriehut
 Garasje/uthus
 Industri/lager
 Andre bygg

Midte Grenser
 Registrerte Grenser
 Udefinert grenser
 Temngrense
 Konstruert grensepunkt
 Bolig
 Bunter m/leilighet

Beskrivelse av grenser, grensepunkter, inngåtte avtaler, voldgift, partpåstander mv.							
Punkt nr.	Type merke	Staus			Godkjent av partene	Partpåstander (vedlegg nr.)	Forlik/voldgift vedlegg nr.)
		Nytt	Eksisterende	Rekonstruert			
1	bj		X		Godkjent		
2	bj		X		-11-		
3	bj		X		-11-		
4	bj		X		-11-		
5	a		X		-11-		
6	a		X		-11-		
7	a		X		-11-		
X1	UM	X			Godkjent		
X2	UM	X			-11-		
X3	UM	X			-11-		
X4	UM	X			-11-		
X5	UM	X			-11-		
8	BF		X		Godkjent		
10	BF		X		-11-		
X6	UM	X			Godkjent		
X7	UM	X			-11-		
X8	UM	X			-11-		

Godkjent merking: **BJ** - bolt i jord, **BF** - bolt i fjell, **BM** - bolt i mur, **BJS** - bolt i jordfast stein, **UM** - umerket, **AS** - asfaltspiker, **A** - annen merking
 Gamle bolter/merker: **bj** - bolt i jord, **bf** - bolt i fjell, **bm** - bolt i mur, **um** - umerket, **gj.st** - gjerdestolpe, **gr.st** - grensestein, **X** - kryss i fjell
x.st - kryss i stein, **a** - annen merking

Oppsummering og erklæring fra landmåler

Landmåler vurderer og gir ev. kommentarer til: - tillatelsen, - rekvisisjonen, - varsel om oppmålingsforretning, - forberedelse av oppmålingsforretning, oppmålingsforretningen, - måle- og beregningsarbeid, - fakturering, - matrikulering, - tinglysing, - utsendelse av matrikelbrev, - klageadgang og frister

Det er på delegert fullmakt den 31.01.2019 godkjent fradeling av ein parsell frå gw. 137, bnr. 7. Parsellen er om lag 31976 m² - som vist i situasjonsplan datert 04.12.2018. Arealit skal nyttast til ny Alversund skule. Fradelinga skjer i samsvar med gjeldande reguleringsplan for Alversund område-reguleringsplan.

Grensa mot gbnr. 137/23 er koordinatfesta

Oppsummering og erklæring fra landmåler (forts.)
Landmåler vurderer og gir ev. kommentarer til: - tillatelsen, - rekvisisjonen, - varsel om oppmålingsforretning, - forberedelse av oppmålingsforretning, oppmålingsforretningen, - måle- og beregningsarbeid, - fakturering, - matrikulering, - tinglysing, - utsendelse av matrikkelbrev, - klageadgang og frister
<p>i samsvar med grensepåvisning av 02.11.2018. Grensa mot gbnr. 137/511, 137/512, 137/560, 137/610, 137/545 og 137/555 er og koordinatfesta i samsvar med tidligere oppmåling. Dei øvrige grensene vert «tatt» frå reguleringsplanen - Alversund område reguleringsplan, plan-id 1263-200902.</p> <p>Oppmålingsforretninga vert utført som ei kontorforretning. Alle partar er varsla til</p>

Sted	Dato	Underskrift

Vedlegg (saksdokumenter som kommer til under oppmålingsforretningen)		Vedlegg nr. (fra - til)
<input type="checkbox"/> Partliste		
<input type="checkbox"/> Fullmakter		
<input type="checkbox"/> Avtaler		
<input type="checkbox"/> Partspåstander		
<input type="checkbox"/> Forlik/voldgift		

Oppmålingsforretninga / kontorforretninga.
Naboane er informert om at det ikkje er
naudsynt å møte ved oppmålingsforretninga
då grensene mot deiira eigedomar er
koordinatfesta frå tidlegare.

Dei nye grensepunkta vert merka
så snart delar av skogen er borte.
Partane er samde i grenselinjen.

Knarvik, 21.02.2019

Liv Berit Ones
Lindås kommune

Kjersti Aker
For gnr. 137, bnr. 7

PARTSLISTE, FREMMØTE mm

Navn, adresse	Gnr/Bnr /Fnr	Snr	Eierforh old*)	Rolle*)	Kvitt	Full- makt møte	Opp- ID	Signatur ved oppmøte Godkjenning av protokoll
Kjersti Alver				RR				
Alver Kjersti BUHEIM 21 5911 ALVERSUND	137/7	0	H	HH		Jeg /vi godkjenner protokollen		Kjersti Alver
Breistein Inger SIVLEVEGEN 52 5704 VOSS	137/23	0	H	NB		Jeg /vi godkjenner protokollen		Kjersti Alver
Fosse Magne ALVERFLATEN 254 5911 ALVERSUND	137/23	0	H	NB		Jeg /vi godkjenner protokollen		Matte ikke. Koordinatstergrensene.
Hafsaas Anne-britt H ØVRE SOLLIEEN 8 5096 BERGEN	137/23	0	H	NB		Jeg /vi godkjenner protokollen		-1-
Hvidsten Ove Georg KVAMSVEGEN 62 5911 ALVERSUND	137/23	0	H	NB		Jeg /vi godkjenner protokollen		-1-
Hvidsten Reidar Georg SOLTVEITVEGEN 61 A 5911 ALVERSUND	137/23	0	H	NB		Jeg /vi godkjenner protokollen		-1-
Hvidsten Terje ALVERFLATEN 252 5911 ALVERSUND	137/23	0	H	NB		Jeg /vi godkjenner protokollen		-1-
Kvamme Audun SEIMSSSTRANDA 501 5912 SEIM	137/23	0	H	NB		Jeg /vi godkjenner protokollen		-1-
Kvamme Olav Magne SEIMSSSTRANDA 502 5912 SEIM	137/23	0	H	NB		Jeg /vi godkjenner protokollen		-1-

*) Aktuell eier [AE], Aktuell lester [AF], Fester [F], Framlester [F1], Framlester 2 [F2], Framlester 3 [F3], Hjemmelshaver [H], Kontaktinstans for lester [KF], Rettighetshaver [RH], Nabo [NB], Gjenboer [GB] Fullmakt) Stedfortreder [SUF], Stedfortreder med full beslutningsfullmakt [SMF] ID) Førekort [F], Pass [P], Bankkort m/ bilde [B]

PARTSLISTE, FREMMØTE mm

Navn, adresse	Gnr/Bnr /Fnr	Snr	Eierforh old*)	Rolle*)	Kvitt.	Full- makt møte	ID	Signatur ved oppmøte Godkjenning av protokoll
Nesheim Jorunn BRØRAKASTET 61 C 5911 ALVERSUND	137/23	0	H	NB		Jeg /vi godkjenner protokollen		Møte i nye koordinatfeste grense.
Nesse Kari Kvamme SEIMSTRANDA 497 5912 SEIM	137/23	0	H	NB		Jeg /vi godkjenner protokollen		-/-
Skoge Marit Hvidsten TRESVIKVEGEN 7 5953 FONNES	137/23	0	H	NB		Jeg /vi godkjenner protokollen		-/-
Sollid Gry FURUMARKA 16 B 5911 ALVERSUND	137/511	1	H	NB		Jeg /vi godkjenner protokollen		-/-
Sollid Olav FURUMARKA 16 B 5911 ALVERSUND	137/511	1	H	NB		Jeg /vi godkjenner protokollen		-/-
Sollid Gunnhild Hårklau C/O OLAV SOLLID ,FURUMARKA 16 A 5911 ALVERSUND	137/511	2	H	NB		Jeg /vi godkjenner protokollen		-/-
Sollid Stig C/O OLAV SOLLID,FURUMARKA 16 A 5911 ALVERSUND	137/511	2	H	NB		Jeg /vi godkjenner protokollen		-/-
Hjelmtveit Rolif FURUMARKA 14 5911 ALVERSUND	137/512	0	H	NB		Jeg /vi godkjenner protokollen		-/-
Lieske Cecilie BUHEIM 31 5911 ALVERSUND	137/545	0	H	NB		Jeg /vi godkjenner protokollen		-/-
Larsen Thor, v/Thorild Larsen, m.fl.	137/555	0	H	NB		Jeg /vi godkjenner protokollen		-/-

*) Aktuell eier [AE], Aktuell lester [AF], Fester [F], Framlester [F1], Framlester 2 [F2], Framlester 3 [F3], Hjemmelshaver [H], Kontaktinstans for fester [KF], Rettighetshaver [RH], Nabo [NB], Gjenboer [GB] Fullmakt) Stedfortreder [SUF], Stedfortreder med full beslutningsfullmakt [SMF] ID) Førekort [F], Pass [P], Bankkort m/bilde [B]

PARTSLISTE, FREMMØTE mm

Navn, adresse	Gnr/Bnr /Fnr	Snr	Eierforh old*)	Rolle*)	Kvit.	Full- makt møte	ID	Signatur ved oppmøte Godkjenning av protokoll
Hjelmtveit Rolf FURUMARKA 14 5911 ALVERSUND	137/560	0	H	NB		Jeg /vi godkjenner protokollen		Motta i tillegg koordinatfestet grense
Hjelmtveit Svein Olav FRYDENS GATE 5 C 564 OSLO	137/560	0	H	NB		Jeg /vi godkjenner protokollen		-/-
Westervik Elin ALVERFLATEN 61 5911 ALVERSUND	137/560	0	H	NB		Jeg /vi godkjenner protokollen		-/-
Kleppe Renathe FURUMARKA 13 B 5911 ALVERSUND	137/610	1	H	NB		Jeg /vi godkjenner protokollen		-/-
Fauske Laila ØYKJETONA 22 5916 ISDALSTØ	137/610	2	H	NB		Jeg /vi godkjenner protokollen		-/-
						Jeg /vi godkjenner protokollen		
						Jeg /vi godkjenner protokollen		
*) Aktuell eier [AE], Aktuell fester [AF], Fester [F], Framfester [F1], Framfester 2 [F2], Framfester 3 [F3], Hjemmelshaver [H], Kommunistans for eier [KE], Kontaktinstans for fester [KF], Rettighetshaver [RH], Nabo [NB], Gjenboer [GB] Fullmakt Stedfortreder [SUF], Stedfortreder med full beslutningsfullmakt [SMF] ID) Førekort [F], Pass [P], Bankkort m/bride [B]