

SØKNAD OM TILKOPLING OG
UTFØRING AV SANITÆRANLEGG

Eg / vi søker med dette om løyve til tilkopling og utføring av sanitæranlegg i medhald av gjeldande avgiftsføresegner og reglement for sanitæranlegg.

Til Teknisk etat i Lindås Kommune

Byggjeplass/eigedom, adresse Risøy Matr. nr. 81 Gnr. 59 Bnr. 59 Parsell nr.

Eigar/festar av eigedom og sanitæranlegg Geir Paulsen Adresse Hellebakken 12 5035 Bergen

Ansvarshavande rørleggar E. Sjøstrøm 175 Helleveien 44 5038 Bergen

Type bygg (sett x)
 Boligbygg Forretnings-/kontorbygg Industribygg
 Skole/forsamlingshus Annan bygning Hytte

Type arbeid (sett x)
 Nyanlegg Omlegging Anna arbeid

Vatninstallasjonar Utvendig installasjon -avlop

Vatninstallasjonar innvendig Innvendig installasjon -avlop

Installasjonarbeida vil bli utført i medhald av gjeldande lover, føresegner og reglement, eventuelt med dei endringar som måtte bli gitt ved installasjon.
 Som eigar av anlegg/eigedom vil eg rette meg etter dei til ein kvar tid gjeldande sanitær- og avgiftsføresegner.

Stad Bergen Dato 17.02.14

Stad Bergen Dato 17.02.14

Underskrift av eigar

Underskrift av ansvarshavande rørleggar Edmund Sjøstrøm

FOR KOMMUNEN SI HANDSAMING AV SØKNADEN - IKKJE SKRIV HER!

Vedtak
 Søknaden er godkjend på følgjande vilkår: Søknaden er ikkje godkjend fordi:


Stad _____ Dato _____
 Underskrift _____

Anlegget er godkjend
 Stad _____ Dato _____
 Underskrift _____

Vatnforsyning			
Stikkledning –	Dim. i mm 32	Materiale PE	Trykkklasse 10
Reduksjonsventil	<input type="checkbox"/> Ja <input checked="" type="checkbox"/> Nei	Trykkforsterking	<input type="checkbox"/> Ja <input checked="" type="checkbox"/> Nei
Sil/filteranlegg	<input type="checkbox"/> Ja <input checked="" type="checkbox"/> Nei	Vatnmålar	<input type="checkbox"/> Ja <input checked="" type="checkbox"/> Nei
Anna utstyr	<input type="checkbox"/> Ja <input checked="" type="checkbox"/> Nei		
Avløp	<input type="checkbox"/> Fellessystem	<input type="checkbox"/> Dobbeltsystem	
Fellesledning	Dim. i mm	Materiale	Trykkklasse
Ledning for spillvatn	Dim. i mm 110	Materiale PP	Trykkklasse 6
Ledning for overvatn	Dim. i mm	Materiale	Trykkklasse
Slamavskiljar	<input type="checkbox"/> Ja <input checked="" type="checkbox"/> Nei	Våtvolum i m ³	Antall kummar
Anna rensiltak/-utstyr	<input type="checkbox"/> Ja <input checked="" type="checkbox"/> Nei	Kva slag	
Areal m.m.			
Areal på bygget/tilbygget	Brutto golvflate i m ² 90	Leigereareal (boligbygg) i m ²	Avgiftspliktig tilleggsareal i m ²
Opparbeidd hageareal	Areal i m ²	Symjebaseng	Volum i m ³
Vassklosett	<input checked="" type="checkbox"/> Ja <input type="checkbox"/> Nei		
Teikningar vedlagt			
<input checked="" type="checkbox"/> Situasjonsplan	<input type="checkbox"/> Kjellarplan		Oppgi antall
<input type="checkbox"/> Installasjonsteikning	<input type="checkbox"/> Etasjeplan		
<input type="checkbox"/> Andre teikningar	Oppgi kva slag		
Tinglyste erklæringar vedlagt			
<input type="checkbox"/>	Løve til å leggje og vedlikehalde ledningar, kummar m.v. på andre sin eigedom		
<input type="checkbox"/>	Solidarisk ansvar for eigarar av felles ledningar		
<input type="checkbox"/>	Rett og plikt til nødvendig service av pumpeanlegg, maskinelt utstyr m.m.		
<input type="checkbox"/>	Rett for kommunen til å krevje provisorisk anlegg sett ut av funksjonen ved tilknytting til offentleg ledningsnett		
<input type="checkbox"/>	Andre forhold	Kva slag	
Søknad om deispensasjon (oppgi grunn)			
Andre opplysningar (bruk om nødvendig baksida av blanketten)			

Situasjonsplan (kartskisse i målestokk) for utvendige anleggsdelar.

Utvendig stoppventil, tilkoplingsstad, kummar m.v. skal visast og målsettast nøyaktig.
Rørdimensjonar skal førast på, også for offentlege ledningar.
Stuasjonsplanen er vist på pålimte kartkopi.

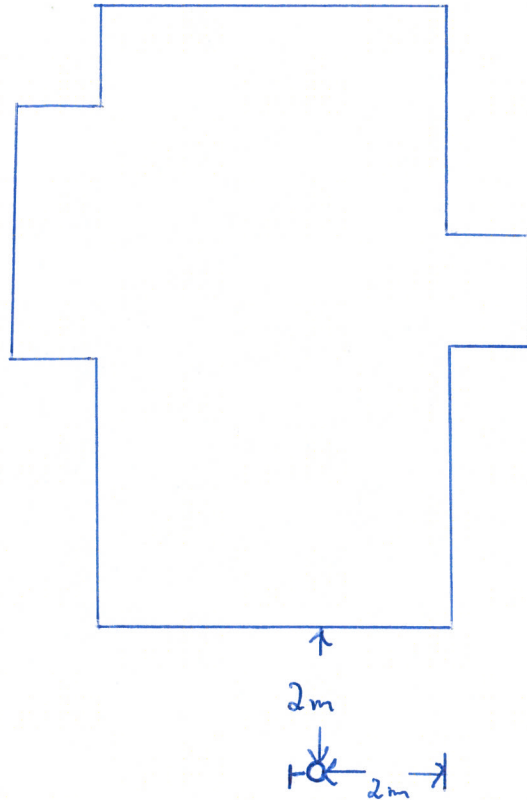

EIGENKONTROLL AV SANITÆRINSTALLASJONER

Skjemaet skal fyllast ut av utførande røyrleggjar og skal sendast Lindås kommune for arkivering saman med godkjent søknad om tilknytning.

BYGGJEPLASS:	GNR.: 81	BNR.: 59	TOMT NR.:
Eigar av sanitæranlegget: <i>Geir Paulsen</i>		Adresse: <i>Risøy</i>	
Prøven gjeld:	Prøvetrykk:	Dato og sign. av røyr.:	
Utv. vassleidning	<i>5,5</i> mvs. i <i>120</i> min.	<i>E.S.</i>	
Utv. spillvassleidn.	<i>1,2</i> mvs. i <i>120</i> min.	<i>E.S.</i>	
Bunnleidning:	mvs. i min.	
Innv. spillvassleidn.	mvs. i min.	
Innv. vassleidn.	mvs. i min.	
.....	mvs. i min.	
.....	mvs. i min.	

Teknisk etat skal varslast for kontroll før tildekking.
 Prøvetrykk for spillvassleidning er 1.1 m.v.s.
 Prøvetrykk for vassleidning er 50% over driftstrykk.

Anlegget teke i bruk/overlevert den:.....

Merknader:

.....

Utførande røyrleggjar stadfestar at sanitæranlegg er utført i samsvar med "Normalreglementet" (tidlegare NKF-Norm-8).



Stempel VARME & BÅD **E. Sjøstrøm AS**
For salg og installasjon av røyrleggjar
 Helleveien 44, 5038 BERGEN
 Tlf 55 39 24 90 - www.esjostrom.no