

Karen Brørvik

30.09.14

Osterfjordvegen 1232

5913 Eikangervåg

Lindås kommune

Kvernhusmyrane 20

5914 Isdalstø

LINDÅS KOMMUNE	
Klassering	
- 1. 10. 2014	
Ark. saksnr	Løpenr
Sakst.	Tilgangskode

Informasjon om avløpsanlegg G.nr. 214/138, dykkar ref 14/4658 – 14/19998

Huset som eg kjøpte i 1985, vart bygt i 1972. Eg reknar med at kommunen, som har gitt alle løyve i samband med byggjing, har mykje betre oversikt og teikningar av avløpsanlegg med meir, enn det eg har.

Eg må seie meg noko forundra over at kommunen spør huseigar om noko som dei til ei kvar tid har full oversikt over sjølv.

Avløp/septiktank er teikna inn på vedlagt kart. Reidar Stusdal, som bygde huset, opplyser at han la ned firtoms avløpsrør .

Slamavskiljar/septiktank vert tømt av firma Johny Birkeland transport. Vedlagt kopi av faktura for reparasjon av septiktank juni 2013.

For tida bur det 3 personar i huset. (Reknar med det er det de meiner med "kor mange personekivalentar eigedomen representerer". Eg vil sterkt råde dykk til språkvask her, og bruke eit enkelt og rett fram nynorsk.)

Venleg helsing




Karen Brørvik

Vedlegg:

Kart med innteikna avløp

Kopi av faktura Johny Birkeland Transport

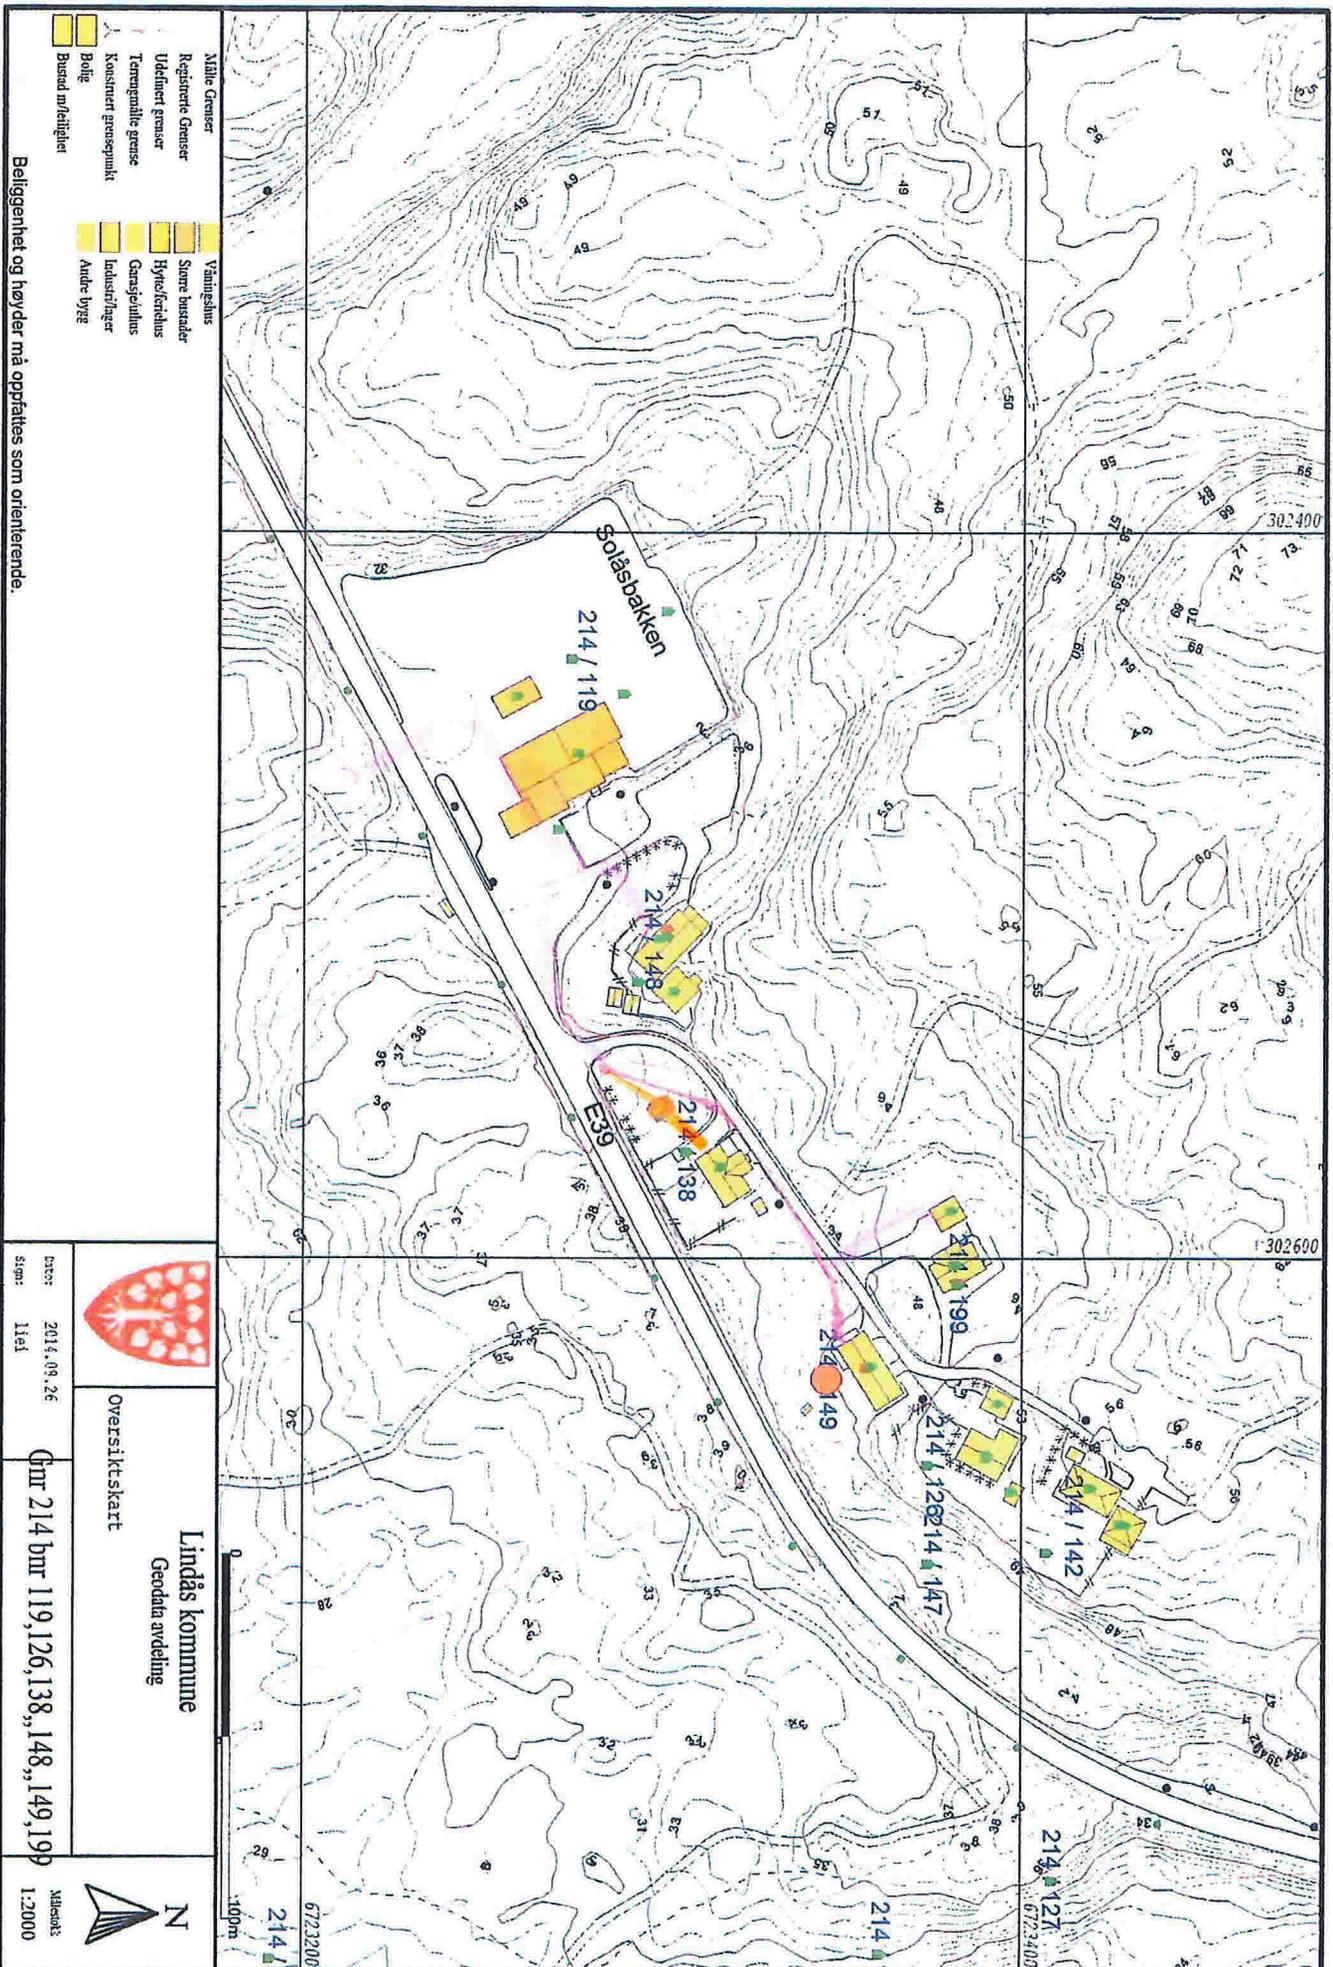

- Mille Grenser**
- Regulerte Grenser
 - Udefinert grenser




Lindås kommune
Geodata avdeling



Overstiktskart
 Dnr 214 bnr 119,126,138,,148,,149,199
 1:2000
 2014.09.26
 11e1

Beløghet og høvder må oppfattes som orienterende.

Sløvågen 32 5960 DALSØYRA
Foretaksregisteret NO 971 057 440 MVA
Telefon: 57781170. Telefax: 57781171

19527

Brørvik Karen
Osterfjordvegen 1232

5913 EIKANGERVÅG

Faktura

29932

Fakturadato: **26.06.2013**
Ordrenr.: 23640
Forfallsdato: 10.07.2013
Betalingsbet.: Netto pr. 15 dager
Deres ref. Kunde
Vår ref.
Merket: Rep septiktank
Rekv.

Produktnr	Beskrivelse	Antall	Pris	Rabatt %	Beløp
	Gnr/Bnr: 214/138 - Vår ID: 77627				
	Utført: 17.06.2013 - Rep septiktank, Ref: Kunde				
18010	Reparasjon av septiktank 2 mann a 7,5 timer	15	500,00		7 500,00
11000	Slamtøming / reingjering	1	3 000,00		3 000,00
18010	Spesialmørtel	4	300,00		1 200,00
18010	Forbruksutstyr/engangsdresser	1	1 000,00		1 000,00
	25 % mva av 12 700,00				3 175,00
	Ordresum				15 875,00

Det lønner seg å betale ved forfall. Ved for sen betaling beregnes 12,75% forsinkelsesrente. Ved purring beregnes gebyr kr 60,-.

37050392830

15 875,00

10.07.2013

Faktura 29932
Kundenr.: 19527

Brørvik Karen
Osterfjordvegen 1232

5913 EIKANGERVÅG

Johny Birkeland Transport AS
Sløvågen 32

5960 DALSØYRA

000019527299325

15 875 00 8

37050392830