

14/4658

14/4658 - 14/19998

Anlegget er ikke oppgradert. 1975 anlagt.

2 personer


Er med i den kommunale sluttstemmeordninga

Gysbein Ørensen

214/142

97172747

LINDAS KOMMUNE	
Klassering	
01.10.2014	
Ark. saksnr	Løpenr
Saksh.	Tilgangskode

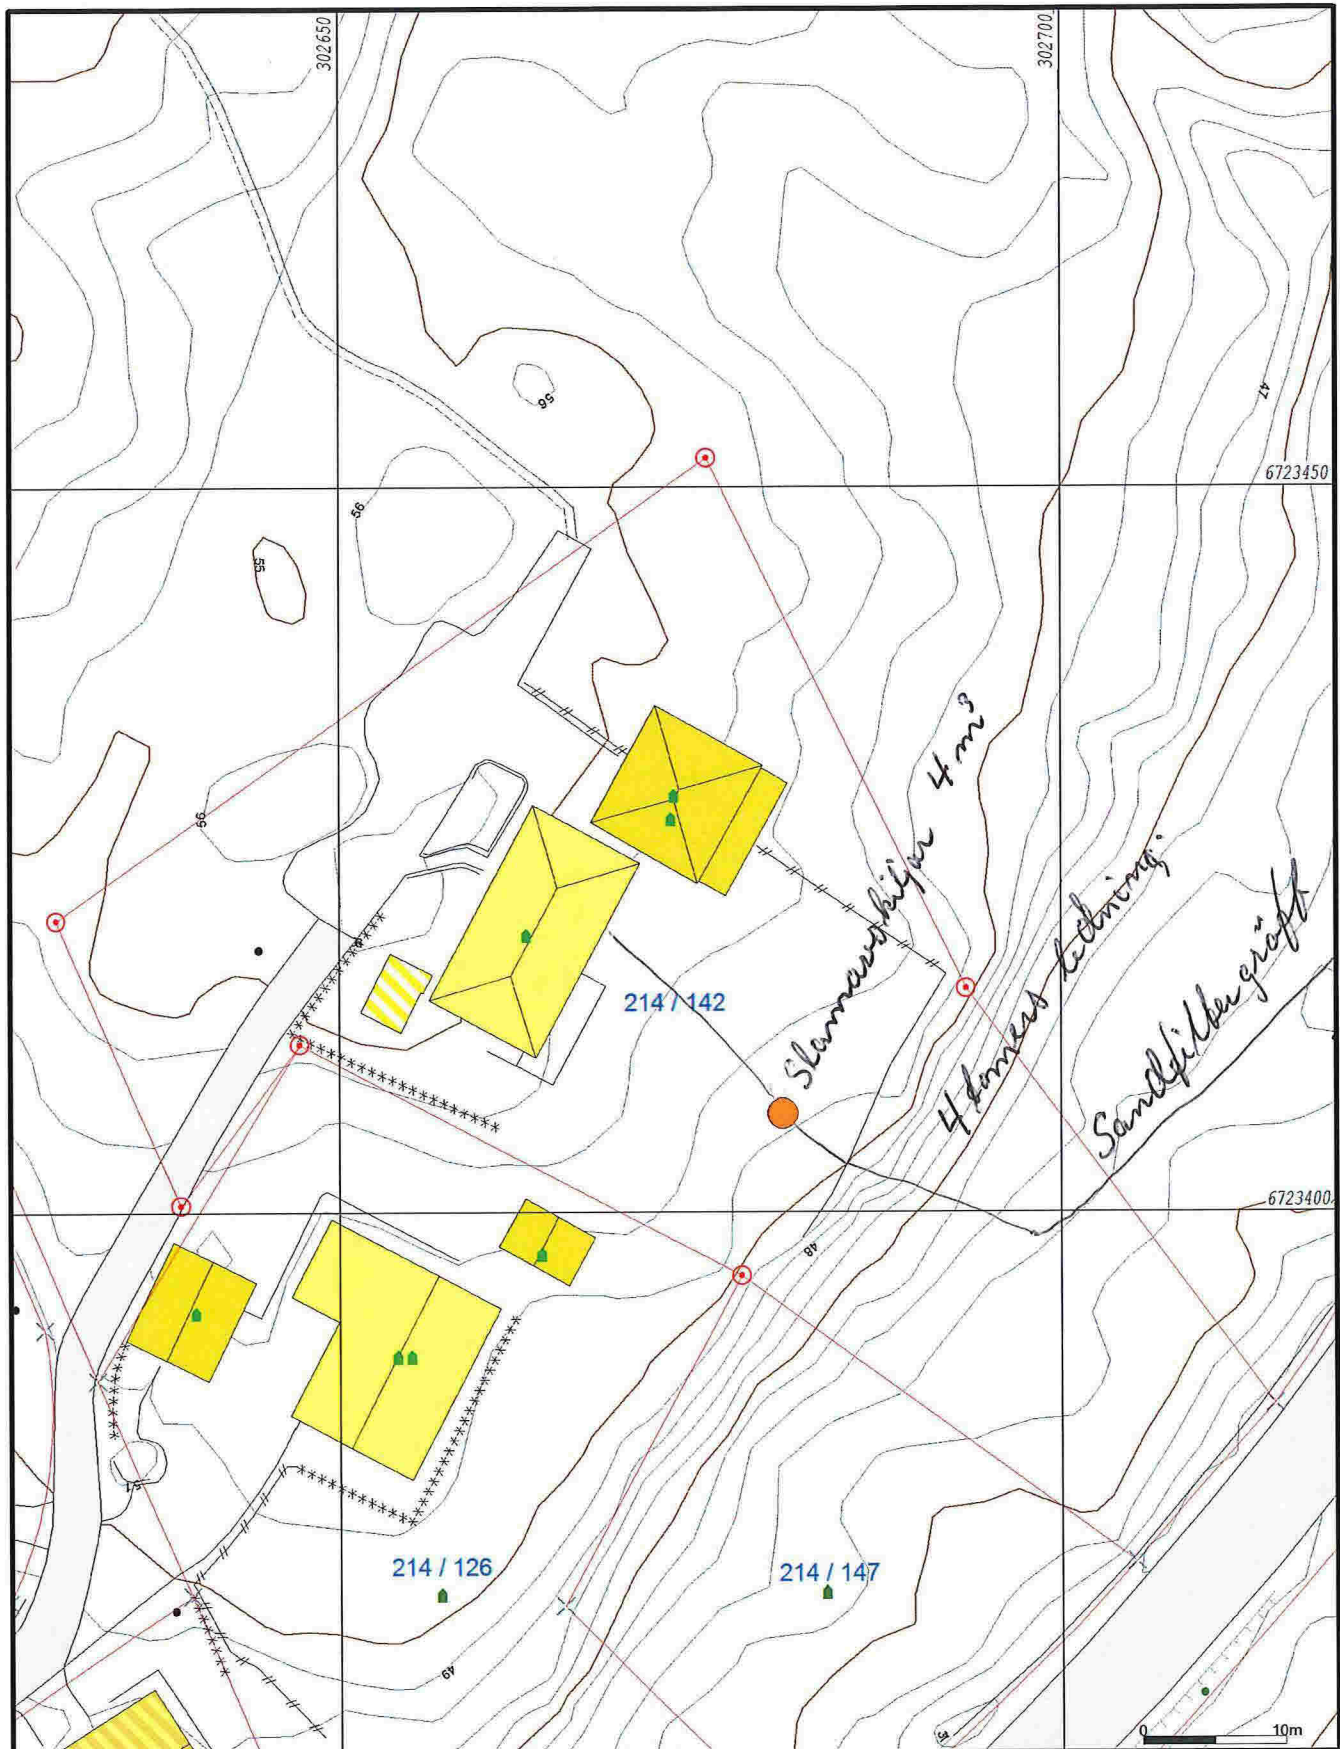

- Målte Grenser
- Registrerte Grenser
- Udefinert grenser
- Terrengmålte grense
- Konstruert grensepunkt
- Bolig
- Bustad m/leilighet
- Våningshus
- Større bustader
- Hytte/feriehus
- Garasje/uthus
- Industri/lager
- Andre bygg

Beliggenhet og høyder må oppfattes som orienterende.



Lindås kommune
Geodata avdeling



Dato: 2014.08.26
Sign: liei

Gnr 214 bnr 142

Målestokk
1:500