



SNITT A-A

BYA:	100,0 M2
BRA:	89,1 M2

NB! DERSOM ANNET IKKE ER BESKREVET, KAN TEGNINGEN KUN BRUKES SOM ANMELDESESTEGNING I BYGGESAK. ARBEIDSTEGNINGER MÅ LEVERES SEPARAT.	
DATE/SIGN	<p>OBS!</p> <ul style="list-style-type: none"> * TEGNINGEN KAN PRINTES I FEIL SKALA * IKKE TA MÅL DIREKTE PÅ TEGNING * BRUK BARE OPPGITTE MÅL <p>I HENHOLD TIL LOWERK ER DENNE TEGNINGEN ARKOCONSULT AS SIN EIENDOM. DENNE TEGNINGEN KAN IKKE BLI BRUKT, OFFENTLIGGJORT ELLER GIS VIDERE TIL TREDJEPART UTEN VÅRT SKRITLIGE SAMTYKKE. OVERTREDELSE AV DETTE KAN SØKSMÅL.</p>
DESCRIPTION	<p>JAN OLAV MOSEVOLL</p> <p>NY HYTTE, LINDÅS</p>
	<p>PLAN OG SNITT</p>
REVISION/DATE:	
PROJECT NO.:	2014195
DRAWING NO.:	49714195A01
SCALE:	1:100
FORMAT:	A3
DRAWN:	LAH
DATE:	12.08.14
CHECKED:	
DATE:	

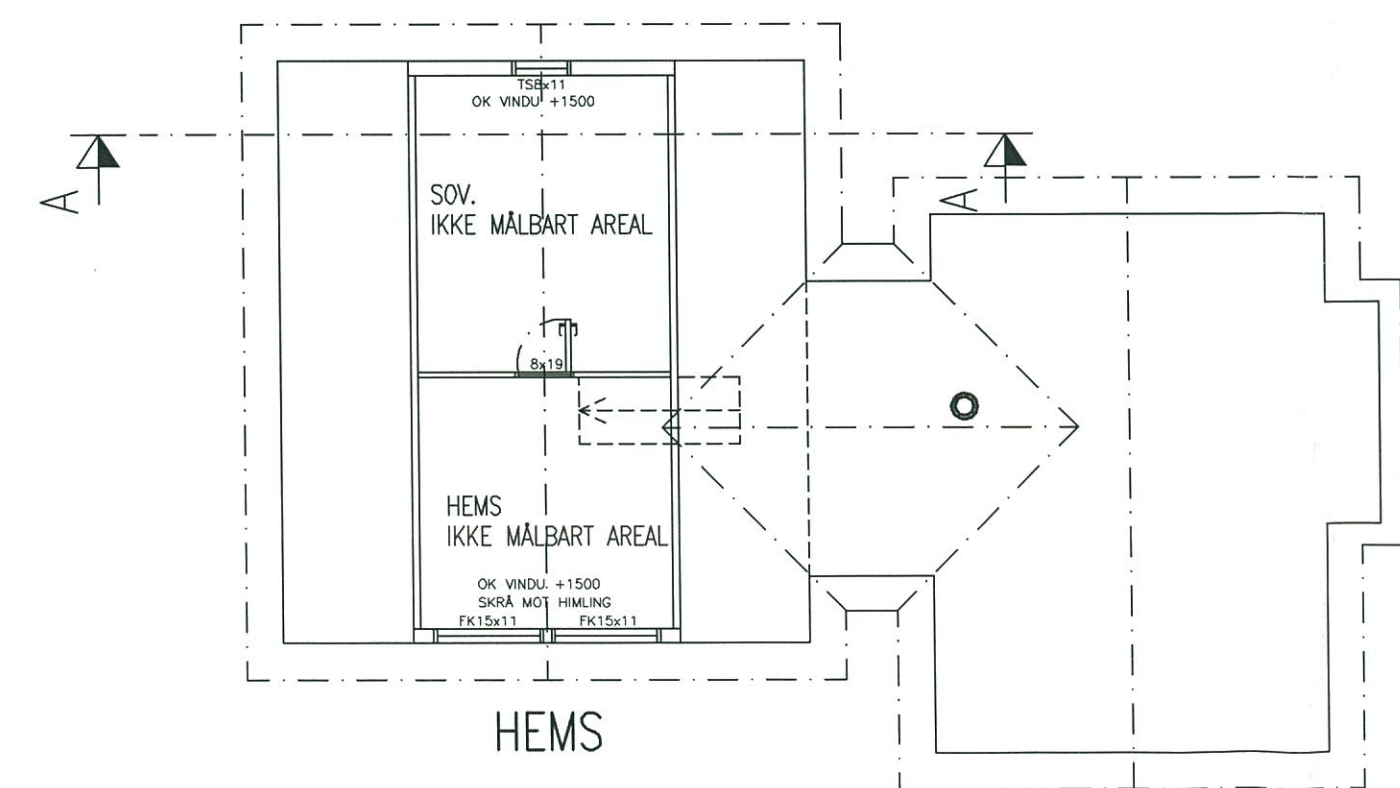

HEMS

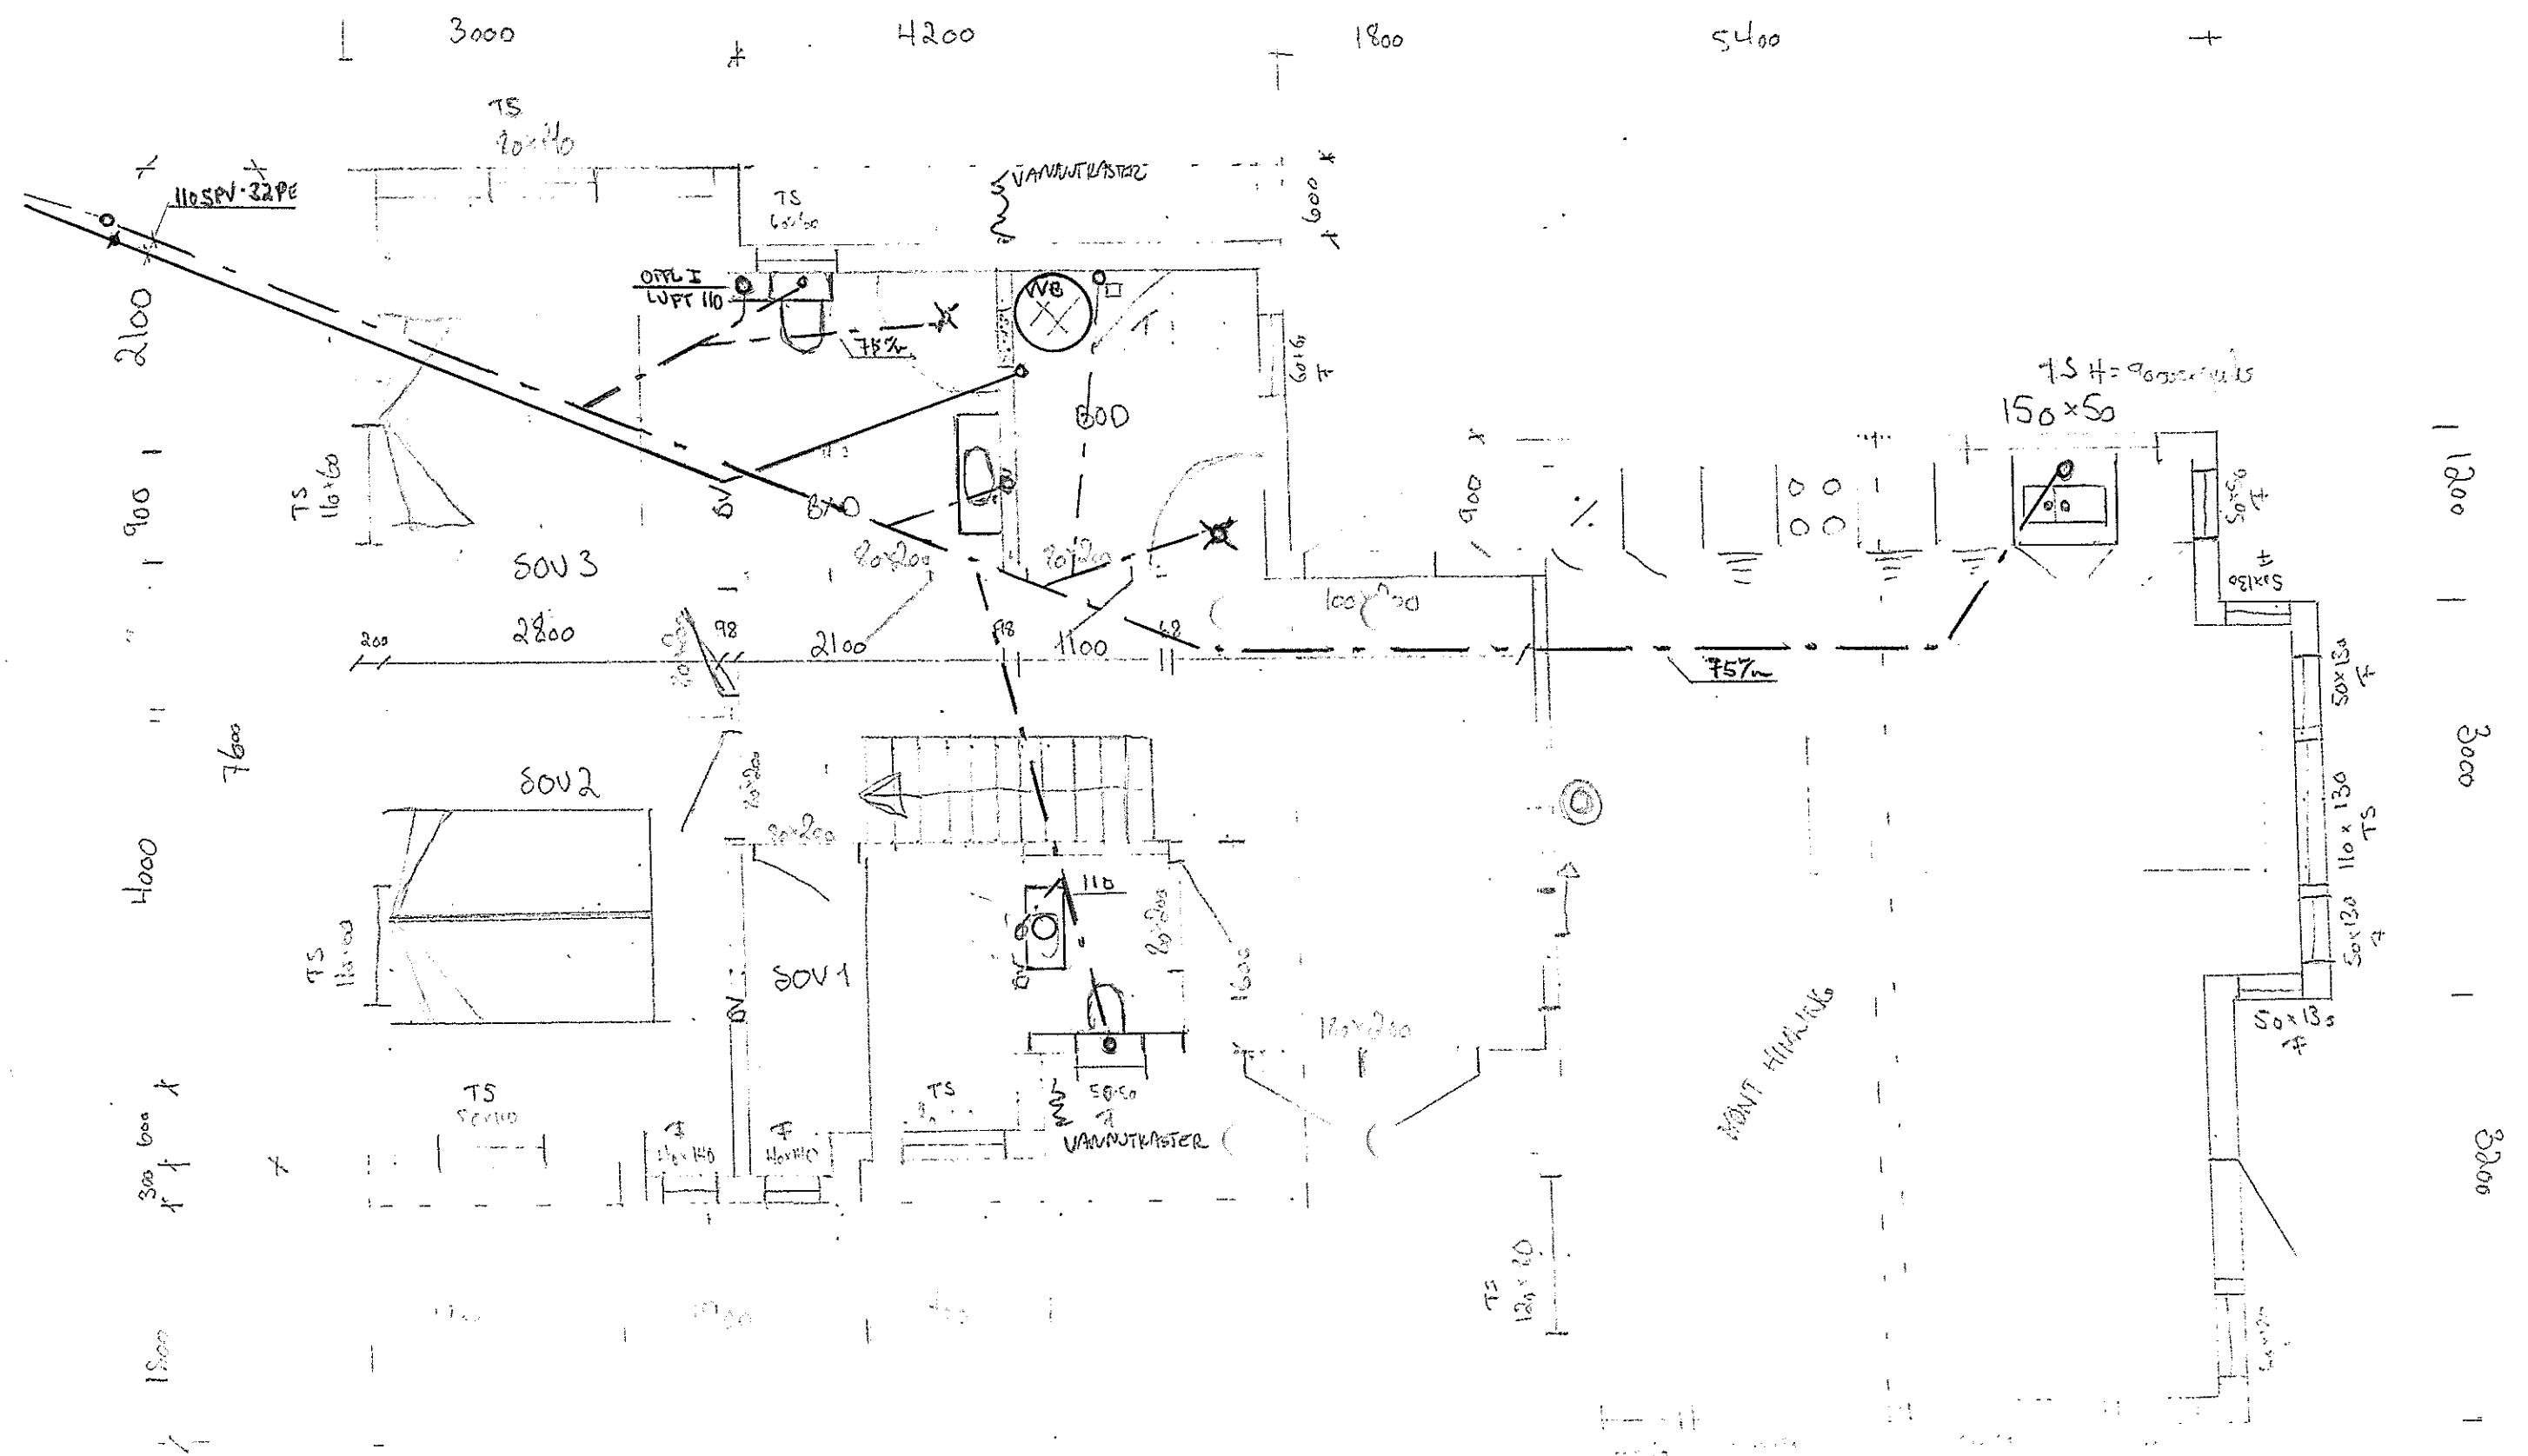



TRULS & PETTER RØRLEGGERSERVICE AS
v/Arild Samnøen
Storetvedtveien 167 C
NO 5231 PARADIS

Tlf: 22 47 56 00
www.dibk.no

Ref. : 2012/6180 BJB
Deres ref. : Arild Samnøen
Dato : 01.08.2012

Postadresse:
Postboks 8742 Youngstorget,
0028 Oslo
Besøksadresse:
Mariboegate 13, Oslo
Hunnsvegen 5, Gjøvik

Org. nr.: 974760223

SVAR PÅ SØKNAD OM SENTRAL GODKJENNING AV FORETAK FOR ANSVARSRETT - TRULS & PETTER RØRLEGGERSERVICE AS, ORG.NR. 985820872

Direktoratet for byggkvalitet meddeler herved at søknad om sentral godkjenning for ansvarsrett er ferdigbehandlet.

Vedtak

Søknaden er vurdert etter kravene som følger av plan- og bygningsloven og forskrift om byggesak (byggesaksforskriften).

Følgende godkjenningsområder er innvilget

- Prosjektering av Sanitær-, varme- og slukkeinstallasjoner i tiltaksklasse 1
- Utførelse av Sanitær-, varme- og slukkeinstallasjoner i tiltaksklasse 2

Følgende godkjenningsområder er ikke innvilget

- Prosjektering av Sanitær-, varme- og slukkeinstallasjoner i tiltaksklasse 2
Foretaket gis avslag for den omsøkte tiltaksklasse i dette godkjenningsområde. Referanseprosjektene dekker ikke i tilstrekkelig grad den omsøkte tiltaksklasse jf. veiledning til Byggesaksforskriften § 13-5 andre ledd bokstav i.2. Foretaket har ikke tilstrekkelig dokumentert å ha nødvendig og relevant erfaring med det omsøkte godkjenningsområde og tiltaksklasse, jf Byggesaksforskriften kap 11.
- Prosjektering av Vannforsynings-, avløps- og fjernvarmeanlegg i tiltaksklasse 2
Foretaket gis avslag for dette godkjenningsområdet. Referanseprosjektene dekker ikke i tilstrekkelig grad det omsøkte godkjenningsområdet som omfatter prosjektering av vannforsynings-, avløps- og fjernvarmeanlegg, og plassering av tiltaket på situasjonsplan, fundamentering, samt prosjektering av sikringstiltak i anleggsperioden. Jfr. Byggesaksforskriften § 13-5 andre ledd bokstav k. Det opplyses om at i følge veiledningen til Byggesaksforskriften § 13-5 andre ledd bokstav i, kan et VVS-foretak/rørleggerforetak dimensjonere stikkledninger med godkjenning for prosjektering av sanitær-, varme- og slukkeinstallasjoner.

Det bes om at innvilgede områder kontrolleres opp mot omsøkte godkjenningsområder.

Varighet

Godkjenningen er gyldig i perioden 01.08.2012 til 15.10.2015.

Godkjenningen er gyldig fra vedtaksdato. For å inneha sentral godkjenning for ansvarsrett skal det betales et gebyr, for tiden kr 1900 pr kalenderår. Faktura vil bli tilsendt innen 2 måneder. Det gjøres oppmerksom på at sentral godkjenning for ansvarsrett skal trekkes tilbake ved alvorlige eller gjentatte overtredelser av bestemmelser gitt i eller i medhold av plan- og bygningsloven.

Publisering

Opplysninger om foretakets godkjenning ligger tilgjengelig på våre nettsider (www.dibk.no) i det åpne registeret over foretak med sentral godkjenning.