


VEDLEGG SØKNAD

Godkjent kartutsnitt for
tillatelse til etablering av
kaifronter og utfylling i sjø -
gnr-bnr 147-26, Lindås
kommune

07.03.2019 Silje Eide

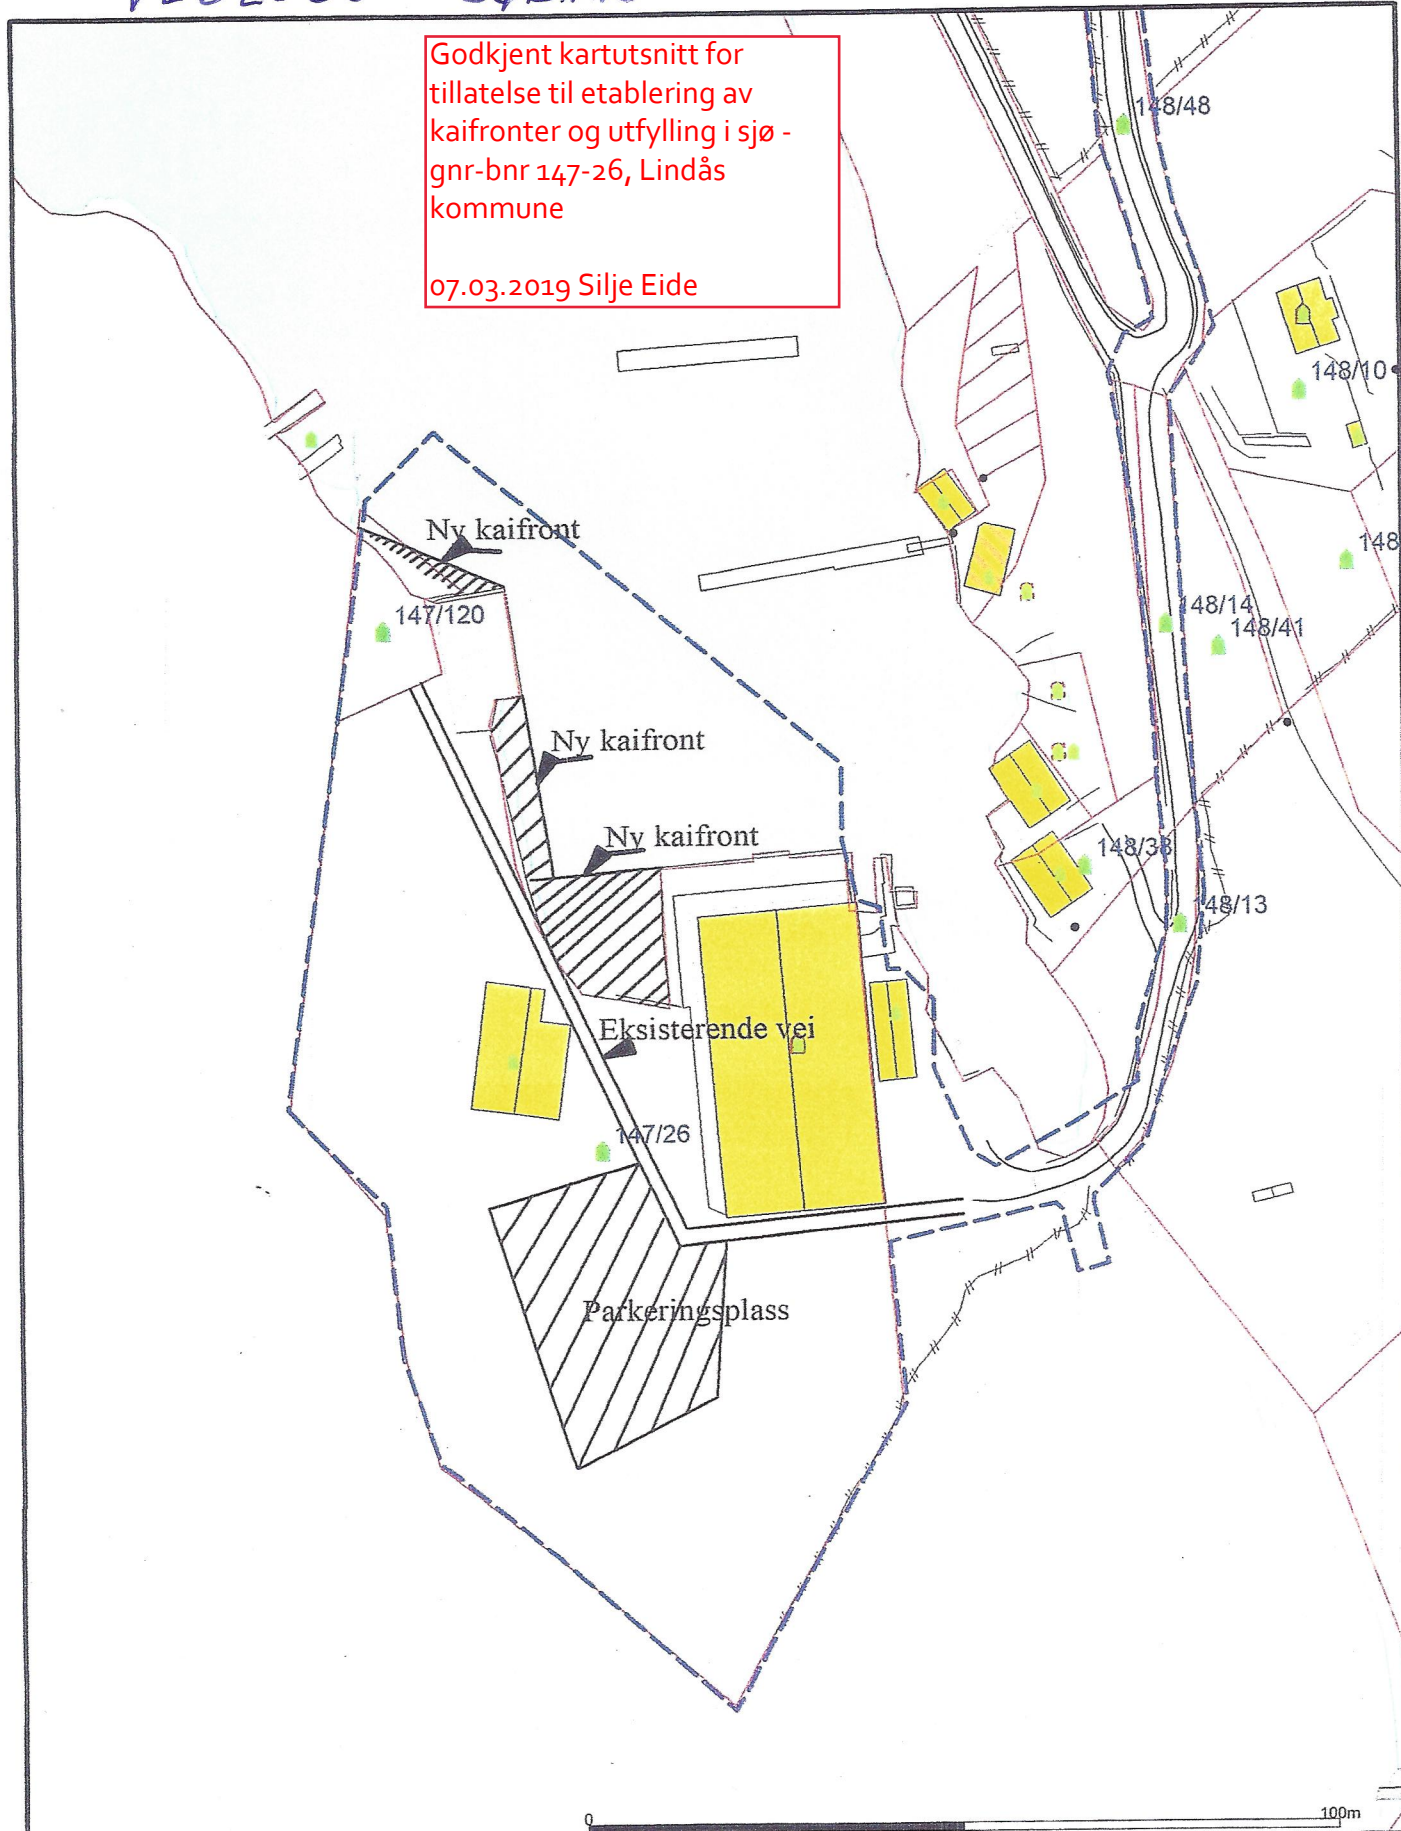

- Målte Grenser
- Svart
- Udefinert grenser
- ? Terrengmålte grense
- Konstruert grensepunkt
- Bofig
- Bustad melleilighet
- Våningshus
- Større bustader
- Hytte/feriehus
- Garasje/uthus
- Industri/lager
- Andre bygg

Beliggenhet og høyder må oppfattes som orienterende.
Koordinatsystem: UTM(EUREF89) - SONE 32 (EPSG:32632)
Høydesystem: (EPSG:)

17/10-2018

Powel AS

Dato: 2018.07.07
Sign.: SH

SJØKANTEN ETENDOMS-
UTVIKLING AS
Gnr. 147 Bnr. 26 m. Fl.

Oppdragsgiver:
Adresse:
Postnr./sted:



Målestokk
1:1000
Gemini