



Notenr.:

KS58

Kvalitetssikring

Prosjekt	Knarvik Barneskole
Saksnr.	53230073001
Bygning	Knarvik Barneskule
Etasje	VA
Tegning	VA73-UT-003.pdf

Entreprise	Sjekklister
Fag	-
Opprettelsesdato	6. mar. 2019, 08.05
Opprettet av	André Mjelde, Bravida

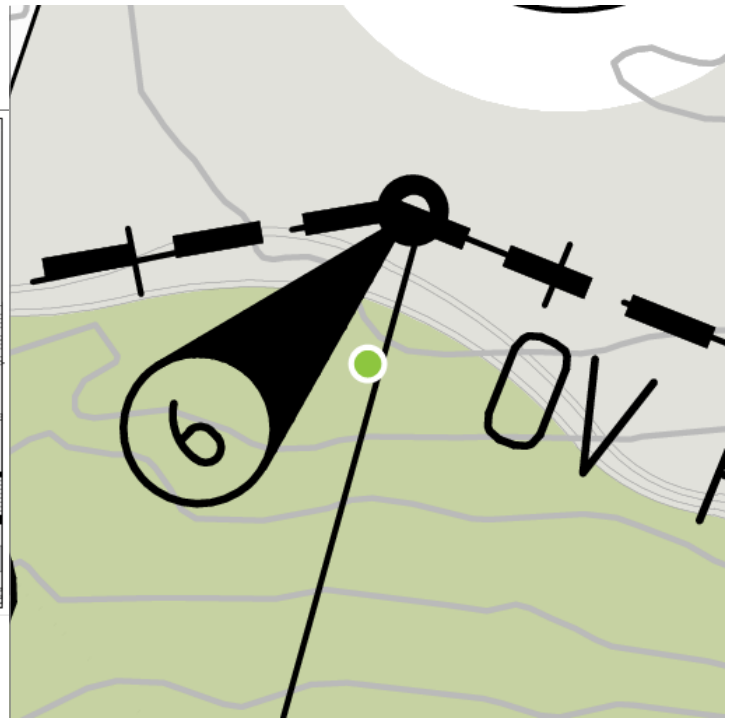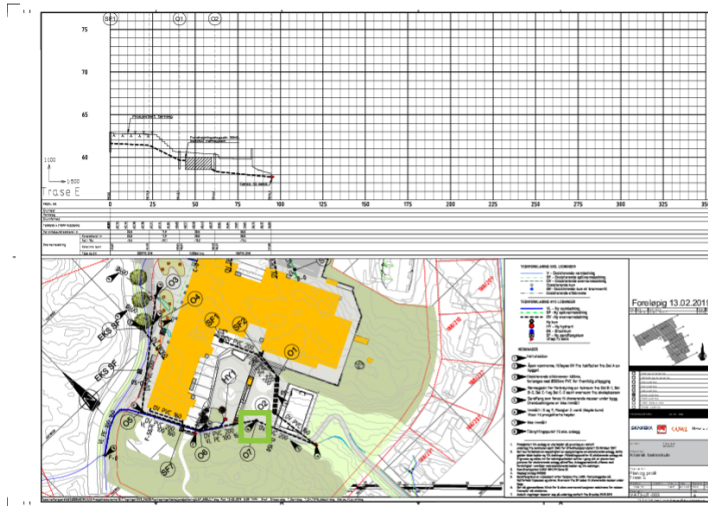

6. mar. 2019, 08.05

Tildelt til Bravida

Opprettet av:	André Mjelde, Bravida
Tildelt:	
Emne:	07



1.1



1.2

