



Notenr.:

KS64

Kvalitetssikring

Prosjekt	Knarvik Barneskole
Saksnr.	53230073001
Bygning	Knarvik Barneskule
Etasje	VA
Tegning	VA73-UT-002.pdf


Entreprise	Sjekklister
Fag	-
Opprettelsesdato	6. mar. 2019, 09.27
Opprettet av	André Mjelde, Bravida

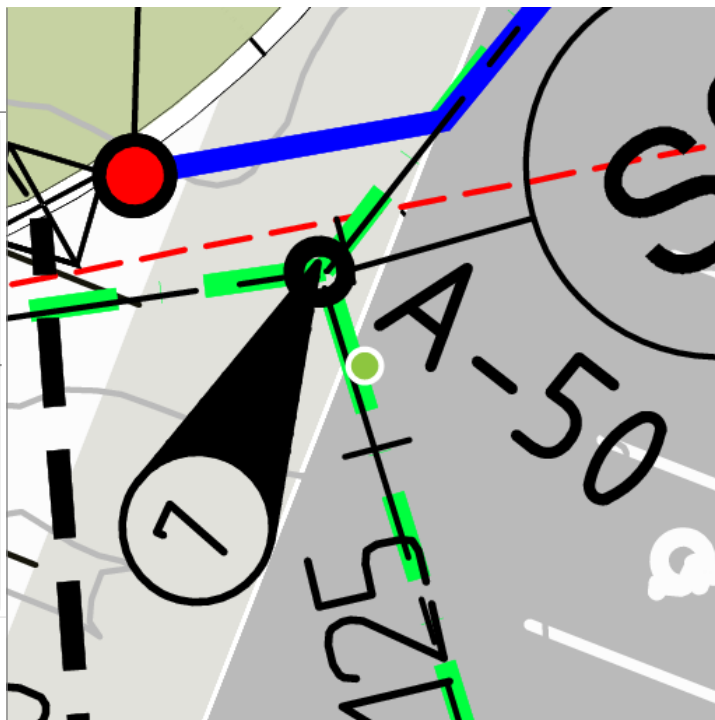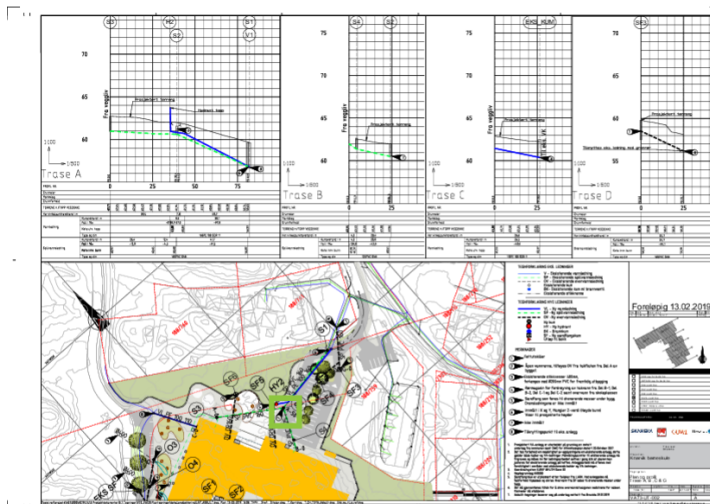

6. mar. 2019, 09.27

Tildelt til Bravida

Opprettet av:	André Mjelde, Bravida
Tildelt:	
Emne:	S2

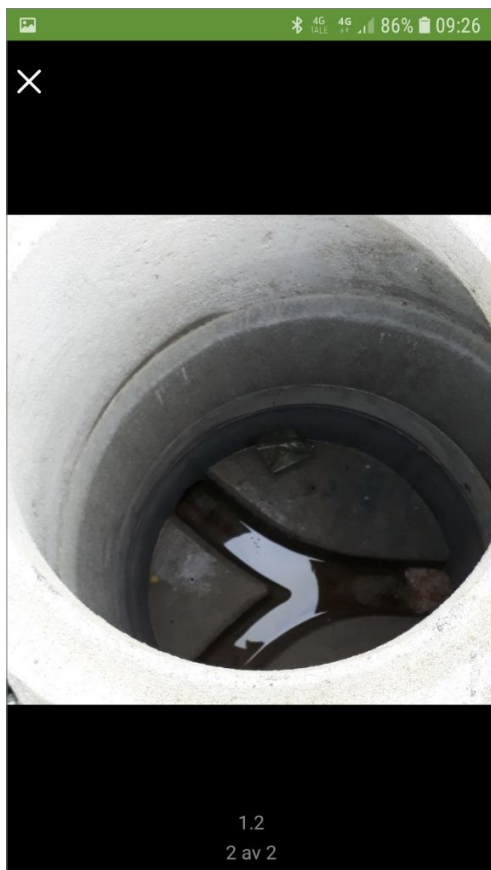

1.1



1.2

Notenr.:

KS64

Kvalitetssikring