



Nabovarsel

Sendes til berørte naboer og gjenboere

plan- og bygningsloven av 27. juni 2008 nr. 71 § 21-3

Til

Terje Hella
Litlevika 36
5914 ISDALSTØ

Som eier/fester av

| Gnr. | Bnr. | Eiendommens adresse |
|------|------|---------------------|
| 185 | 215 | Litlevika 36 |

Tiltak på eiendommen

| Kommune | Gnr. | Bnr. | Adresse | Eier/fester |
|---------|------|------|-----------------------------|----------------|
| Lindås | 185 | 183 | Litlevika 38, 5914 ISDALSTØ | Geir Thomassen |

Det varsles herved om

| Søknadstype | Tiltakstype | Næringsgruppekode | Formål |
|-----------------------------------|---|-------------------|-------------|
| Søknad om tiltak uten ansvarsrett | Tilbygg med samlet areal mindre enn 50 m ² | X Bolig | bolig annet |

Beskrivelse av bruk
Bod/ vindfang

Dispensasjonsøknad etter Plan-og bygningsloven Kapittel 19

Det søkes dispensasjon fra bestemmelsene i: Plan- og bygningsloven med forskrifter
Begrunnelse for dispensasjon: Dispensasjon for å bygge nærmere enn 4. meter fra nabogrense

Nabovarselet gjelder

Bod/ vindfang under terrasse i kjelleretasjen.
Godkjenning av eksisterende terrasse
Liten trapp fra kjellerplan til garasjeplan

Arealdisponering

Planstatus mv.

| Gjeldende plan | Navn på plan |
|-----------------|------------------------------------|
| Reguleringsplan | Reguleringsplan for H felt Knarvik |

Spørsmål og merknader vedrørende nabovarsel

Tiltakshaver

navn
Geir Thomassen

Kontaktperson

| navn | e-postadresse | Telefon | Mobiltelefon |
|----------------|---------------------------|----------|--------------|
| Geir Thomassen | geirthomassen@hotmail.com | 56351770 | 40041957 |

Nabovarsel

Sendes til berørte naboer og gjenboere

plan- og bygningsloven av 27. juni 2008 nr. 71 § 21-3



Merknadene sendes:

Eventuelle merknader skal være mottatt innen 2 uker etter at dette varsel er sendt. Ansvarlig søker/tiltakshaver skal sammen med søknad sende innkomne merknader og redegjøre for eventuelle endringer.

Navn Postadresse e-postadresse
Geir Thomassen Littlevika 38, 5914 ISDALSTØ geirthomassen@hotmail.com

Vedlegg

| Vedleggstype | Gruppe | Beskrivelse av vedlegget |
|---------------------------|--------|---------------------------|
| Kvittering for nabovarsel | C | |
| Situasjonskart | F | |
| Tegning ny plan | E | |
| Tegning eksisterende plan | E | |
| Annet | Q | Svar til merknad fra nabo |

Signering


Ansvarlig søker/Tiltakshaver

Sted Kvanvik

Dato 11/9 2014

Signatur Geir Thomassen


Gjentas med blokkbokstaver

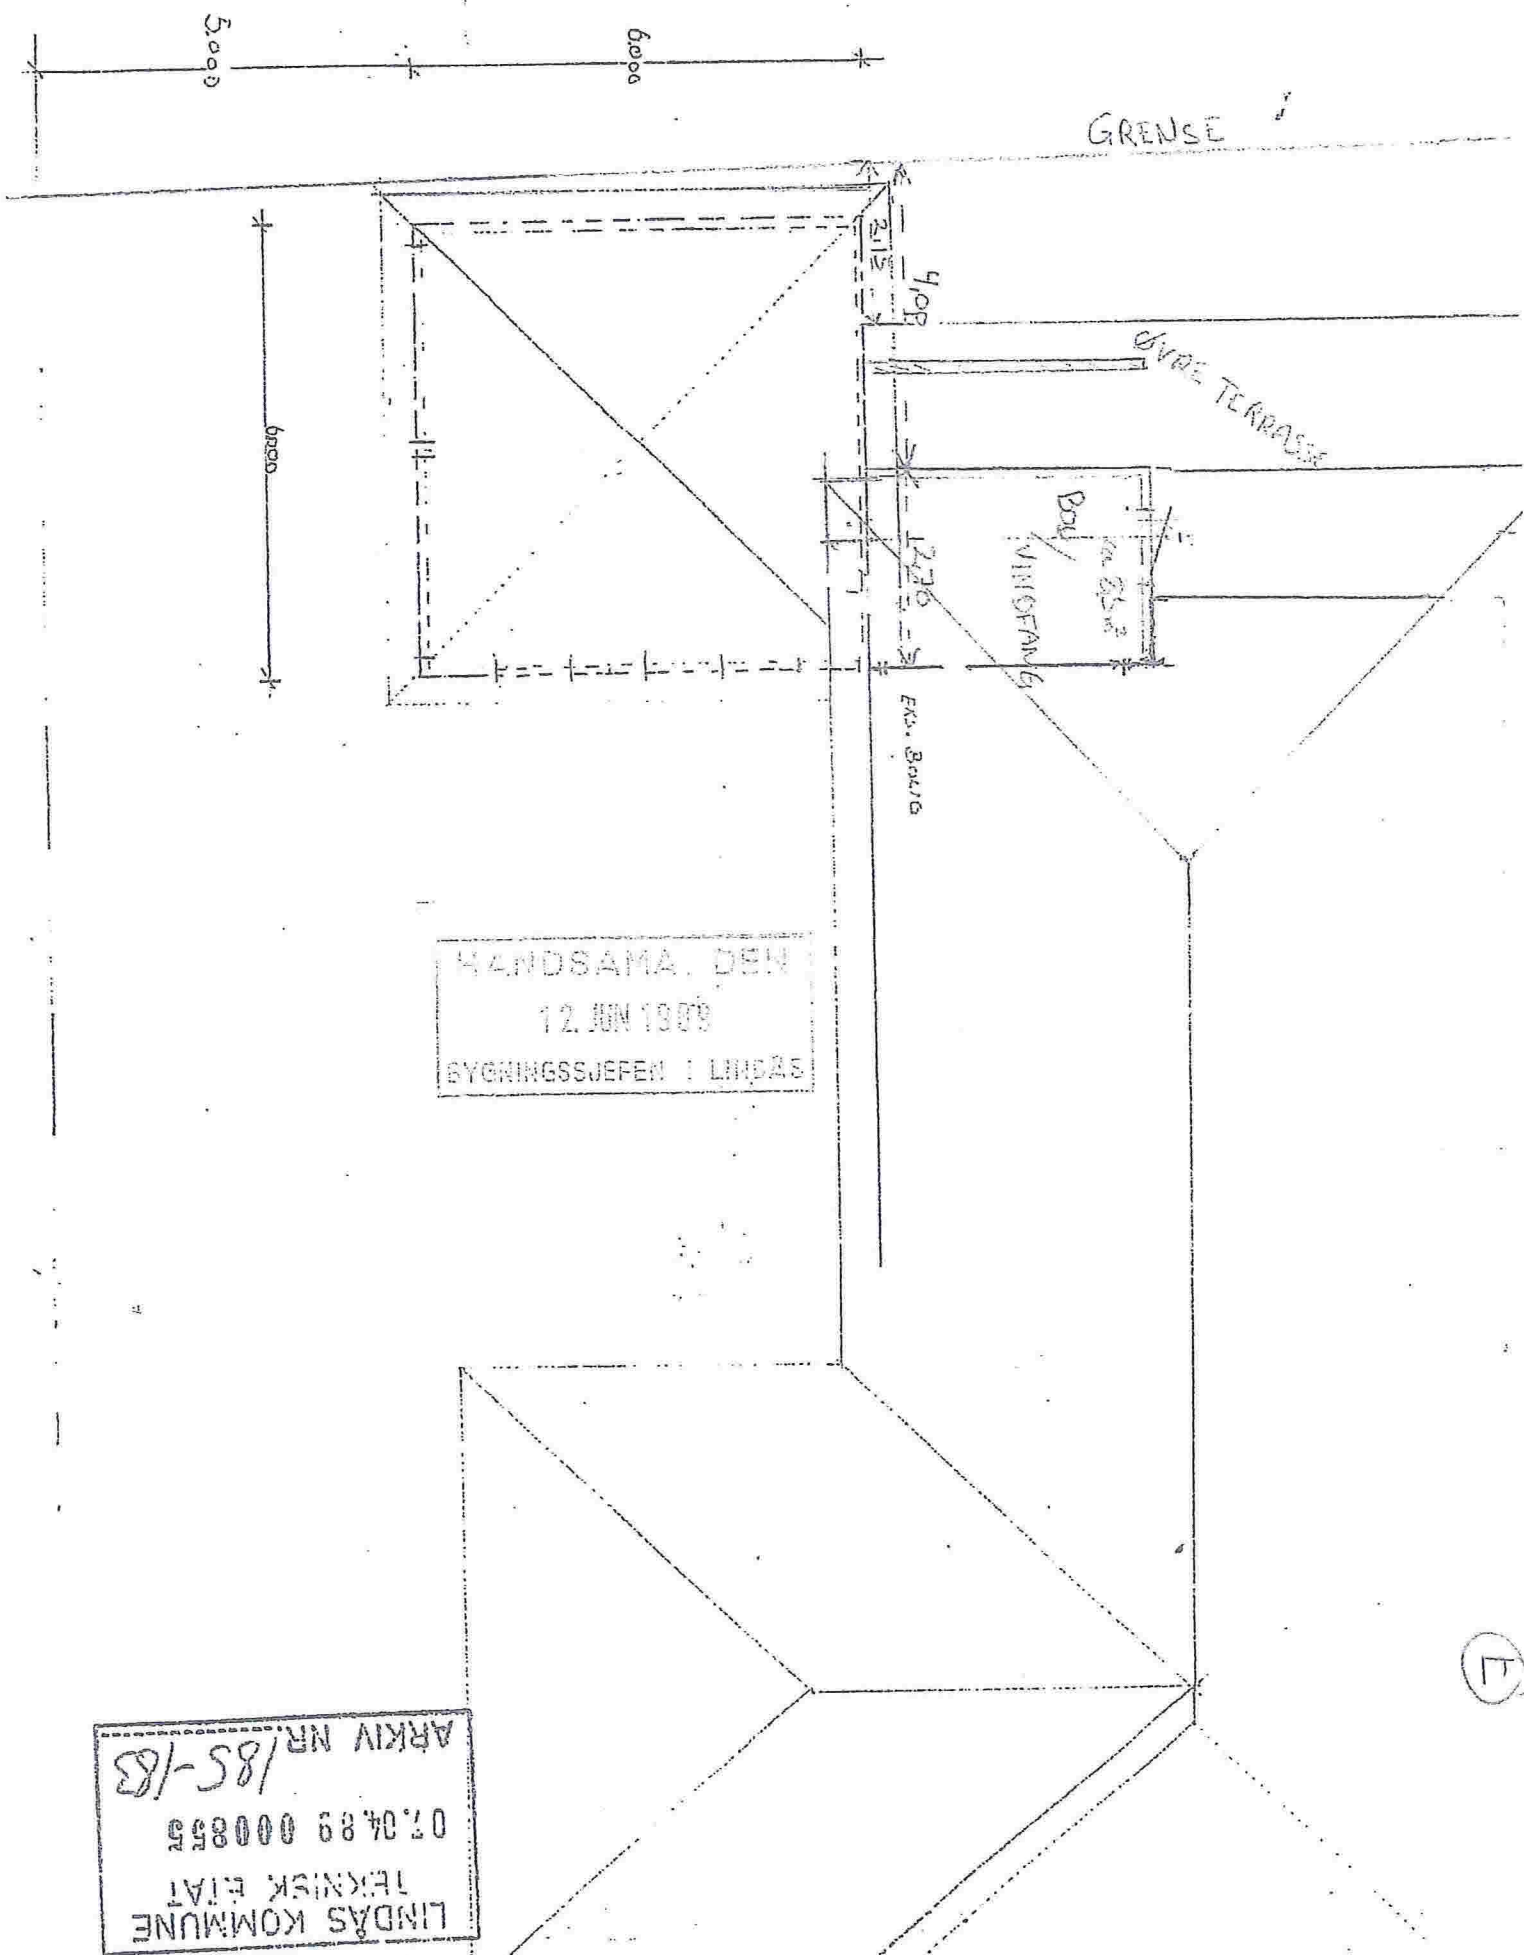

HANDSAMÅ, DEN
 BYGNINGSSJEFEN I LINDÅS

ARKIV NR. 185-183
 07.04.89 000855
 LINDÅS KOMMUNE
 TEKNISK EILT

(E)

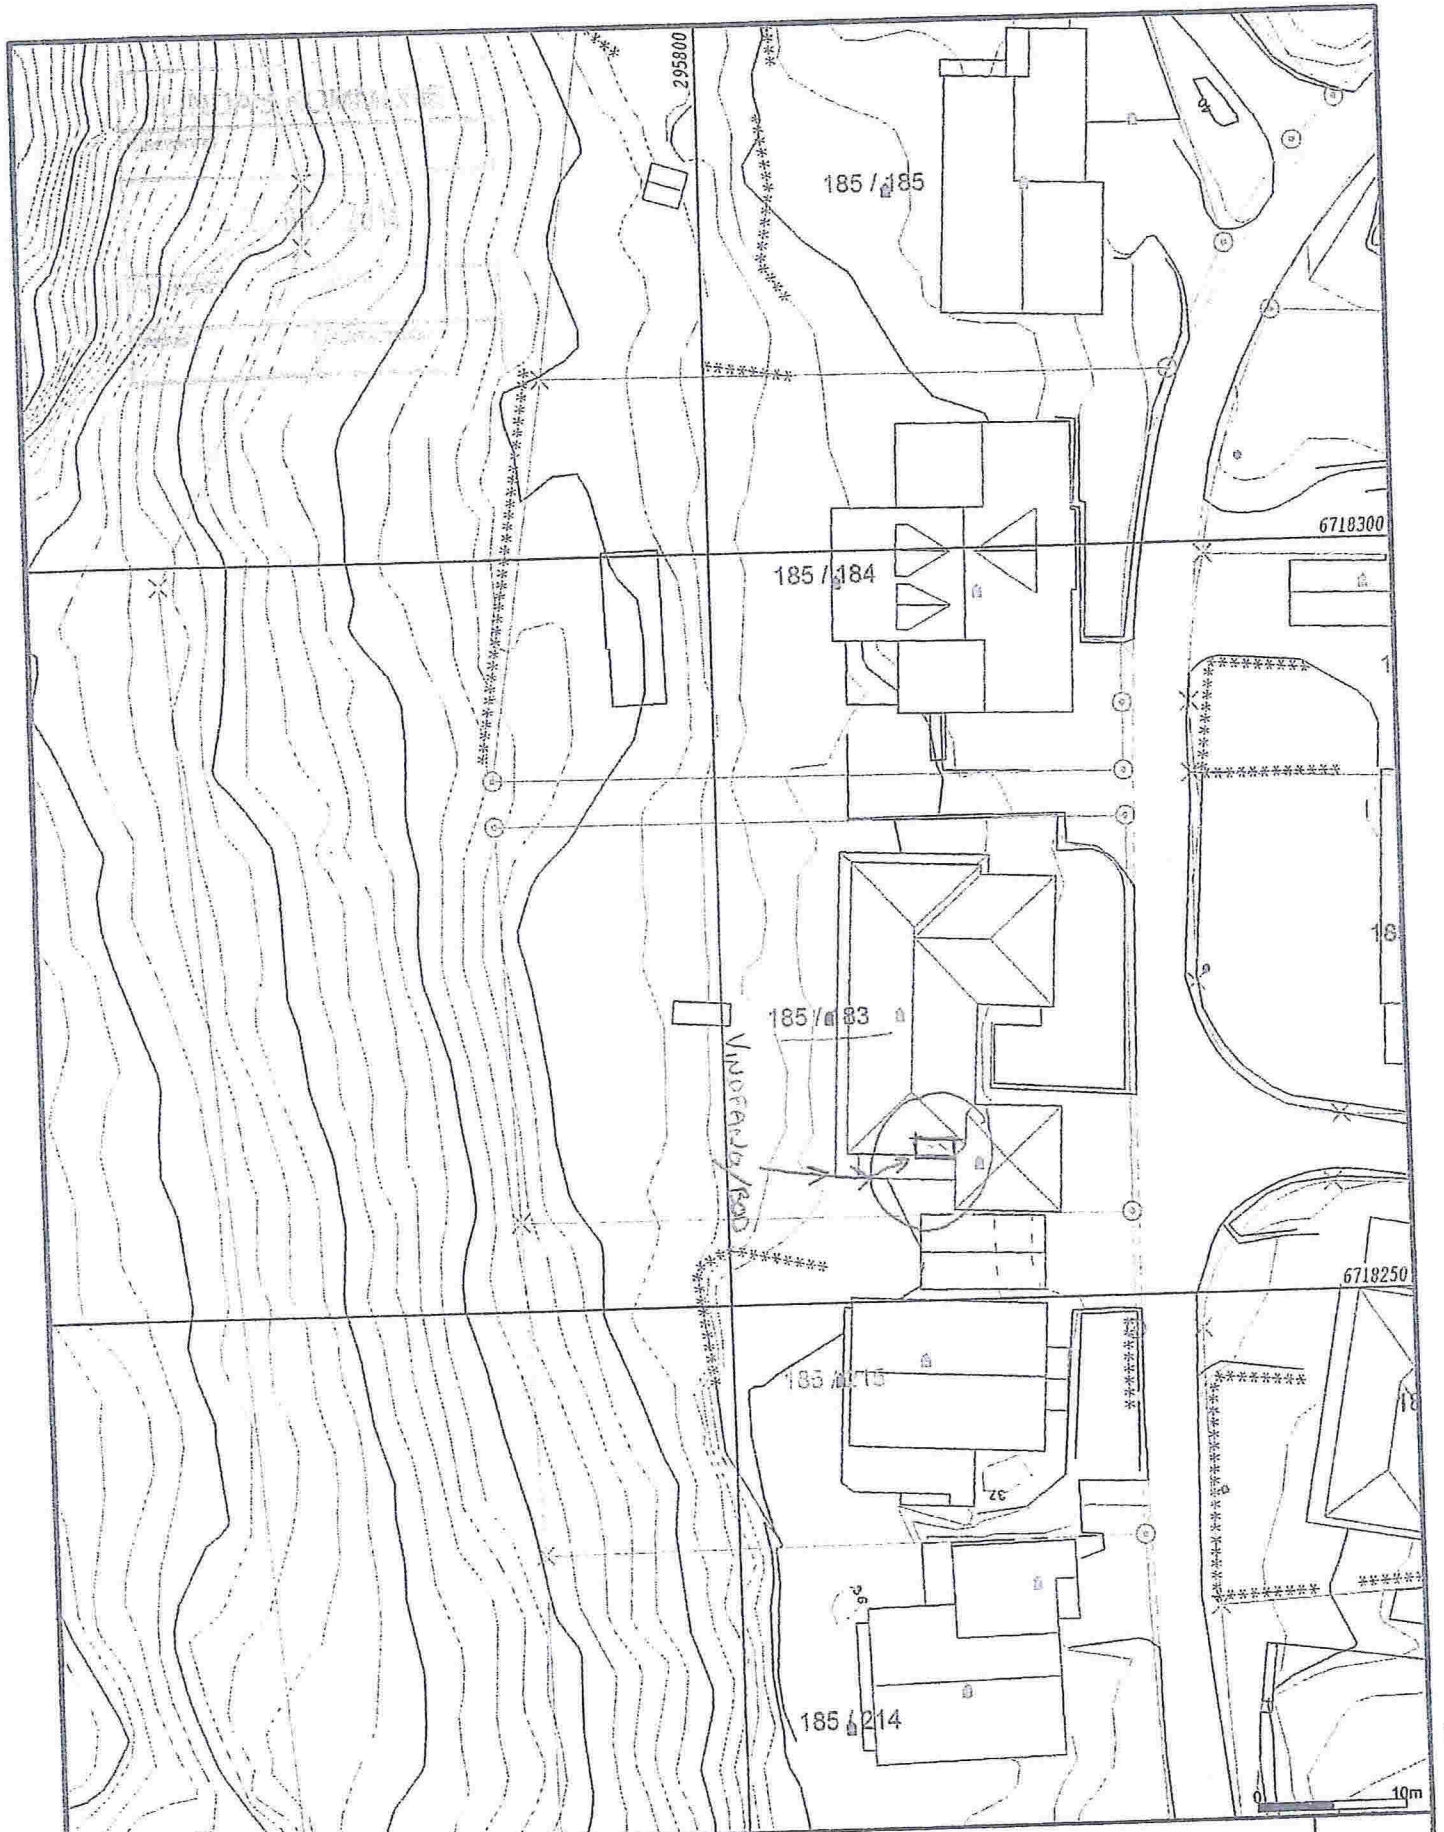

- | | |
|--------------------------|-------------------|
| — Målte Grenser | ▭ Større bustader |
| — Registrerte Grenser | ▭ Hytte/feriebuis |
| - - - Udefinert grenser | ▭ Garasje/udhus |
| ⋈ Terrengmålte grense | ▭ Industri/lager |
| ⋈ Konstruert grensepunkt | ▭ Andre bygg |
| ▭ Delig | |
| ▭ Bustad uføilighet | |
| ▭ Våningshus | |



Lindås kommune
Geodata avdeling




Dato: 2014.09.21
Sign: Lima


Situasjonskart

Målestokk
1:500

Beliggenhet og høyder må oppfattes som orienterende.

(f)

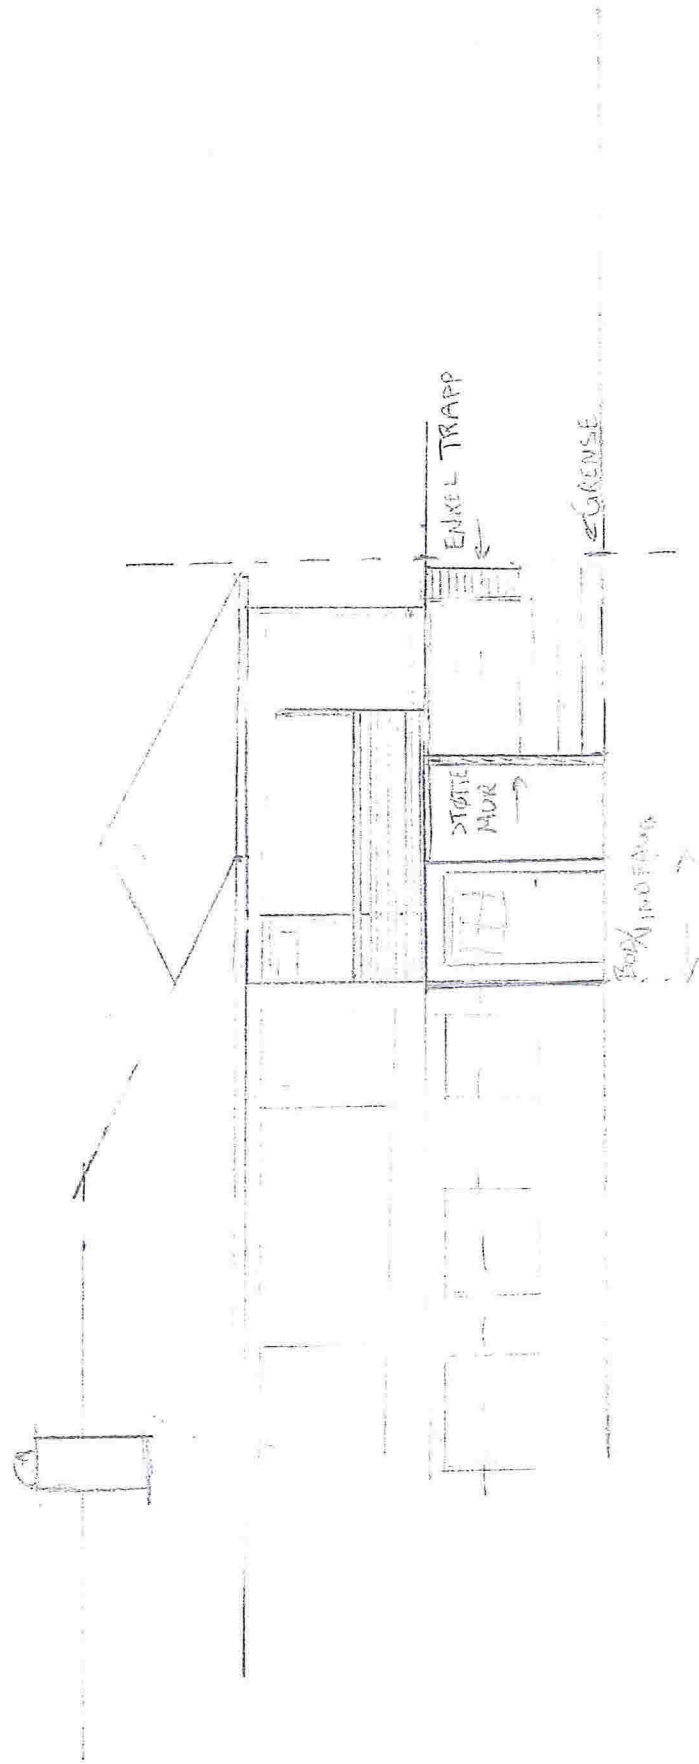

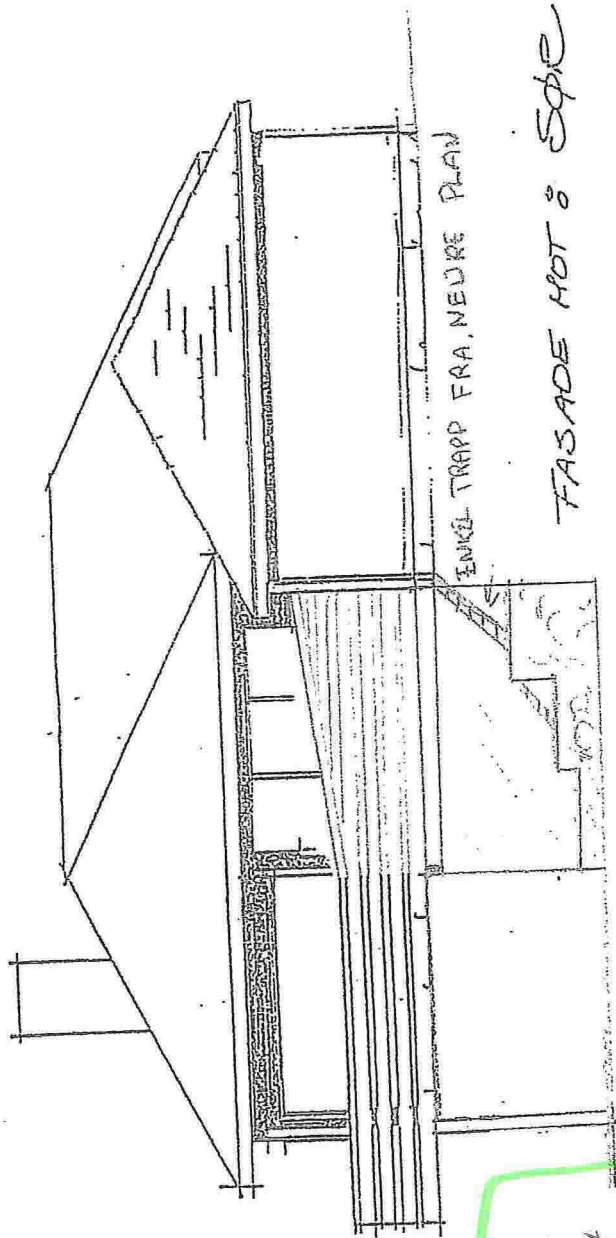

Denne tegning er
 feil! Altanen er tegnet
 inn i tetterhuset.
 Viser til bilder, som
 viser et halvtak der.
 (Dette er originaltegnings
 med altan langs hele
 fronten mot S. (v.))