


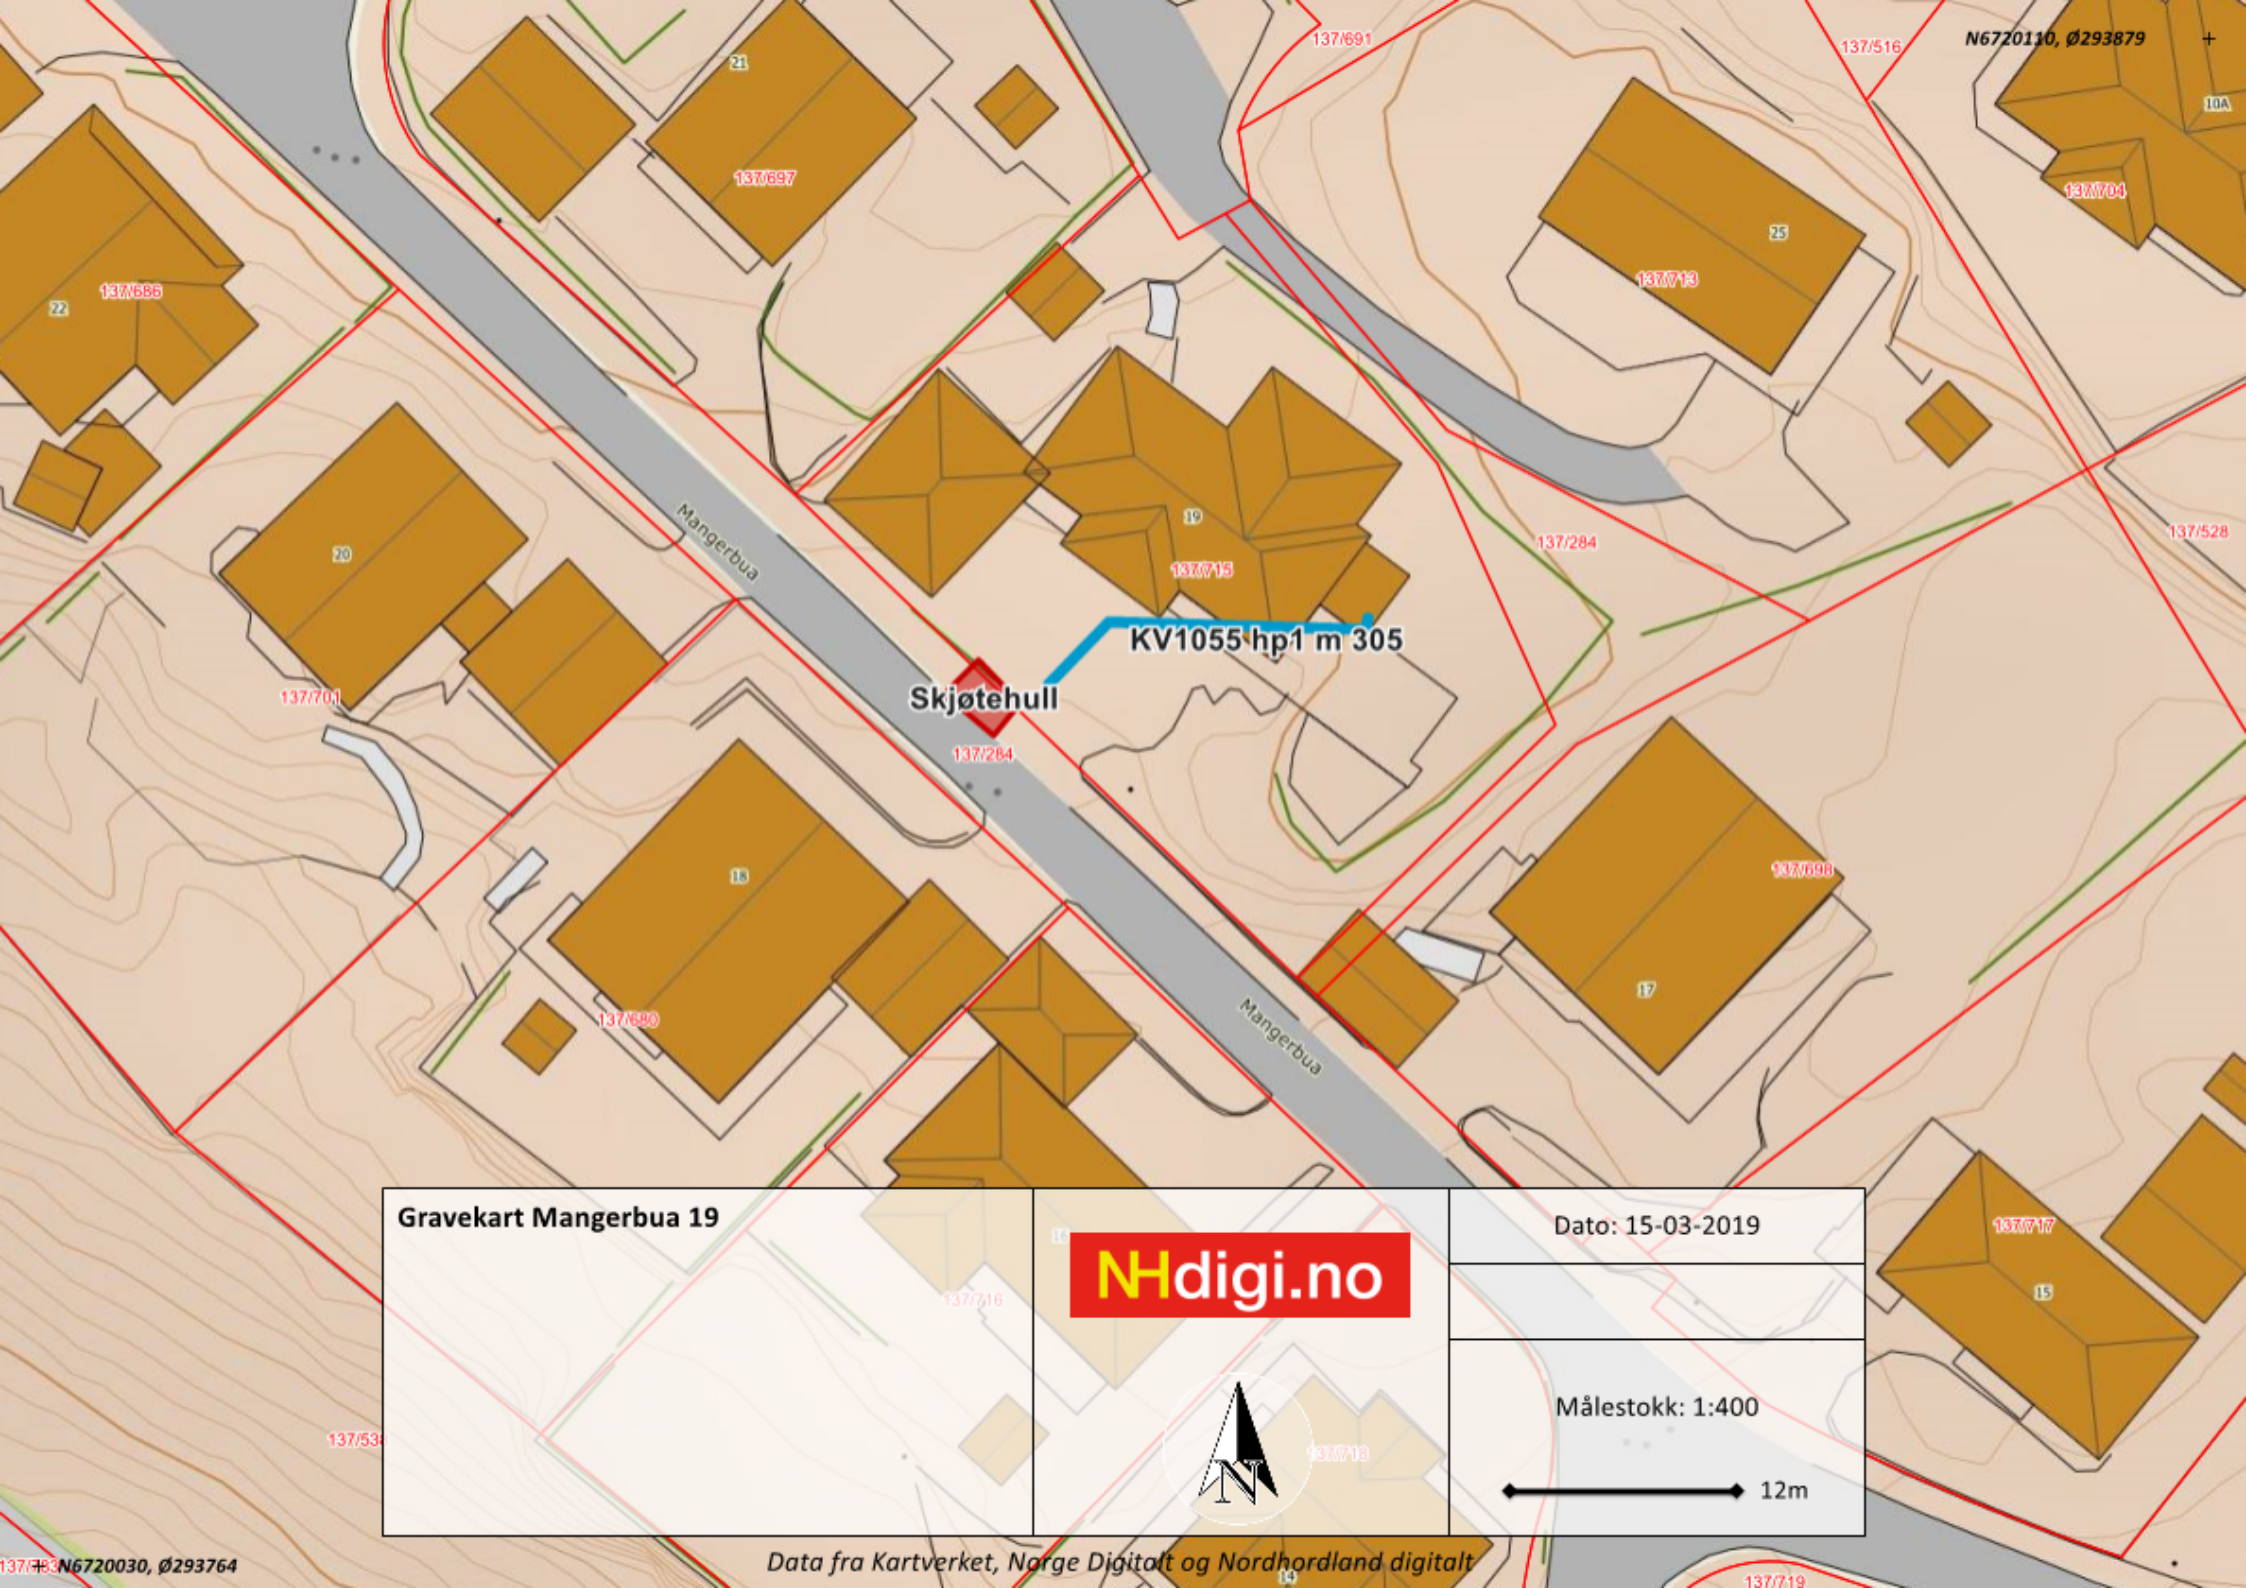

Gravekart Mangerbua 19		Dato: 15-03-2019
		Målestokk: 1:400
		 12m