

Roald Heimvik

Emne: VS: 24/153
Vedlegg: Famestad Sit. kart 24153.pdf

Fra: Anders Brakvatne [<mailto:anders.brakvatne@lindas.kommune.no>]

Sendt: 18. mars 2019 14:01

Til: Roald Heimvik

Kopi: Irene Nærø Wilhelmsen; Rune Kilen

Emne: SV: 24/153


Hei Roald.

Viser telefonsamtale i dag.

Du ber om utale på om det er mulig å få graveløyve for kryssing av kommunal veg, men ynskjer ikke å søke før byggeløyve er godkjend.

Vegavdelinga i kommunen ser ingen problem med at det blir godkjend så lenge krava i rettleiinga for graving i og ved veg blir følgt.

Vedlagt finn de kartet eg har tatt utgangspunkt i og utsnitt av. Retningslinene har eg sendt i ein tidligare epost til deg.

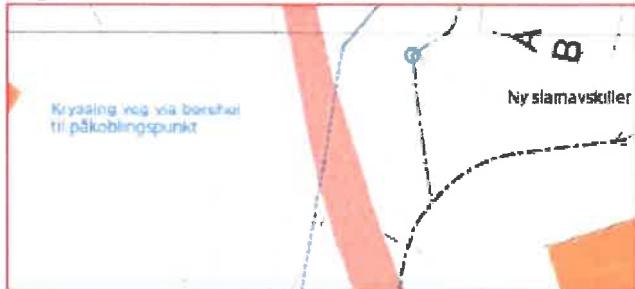

Går da ut frå at avtaler med tilknyting til vann og avløp løysing er godkjend i byggesøknaden.

Anders Brakvatne

E-post: anders.brakvatne@lindas.kommune.no | Telefon: +47 90075696

Kundesenter: +47 56 37 50 00 | Hjemmeside: www.lindas.kommune.no



Teiknforklaring

Bustad	
Garasie	
Terrasse	
Utomhus/grønt	
Veg	
Gangveg	

