VEDLEGG TIL AVTALE AV 25.09.14

Sak nr. 1200-2012
Inngikk den 27.01.2014
Jnr. 126 vedl 1

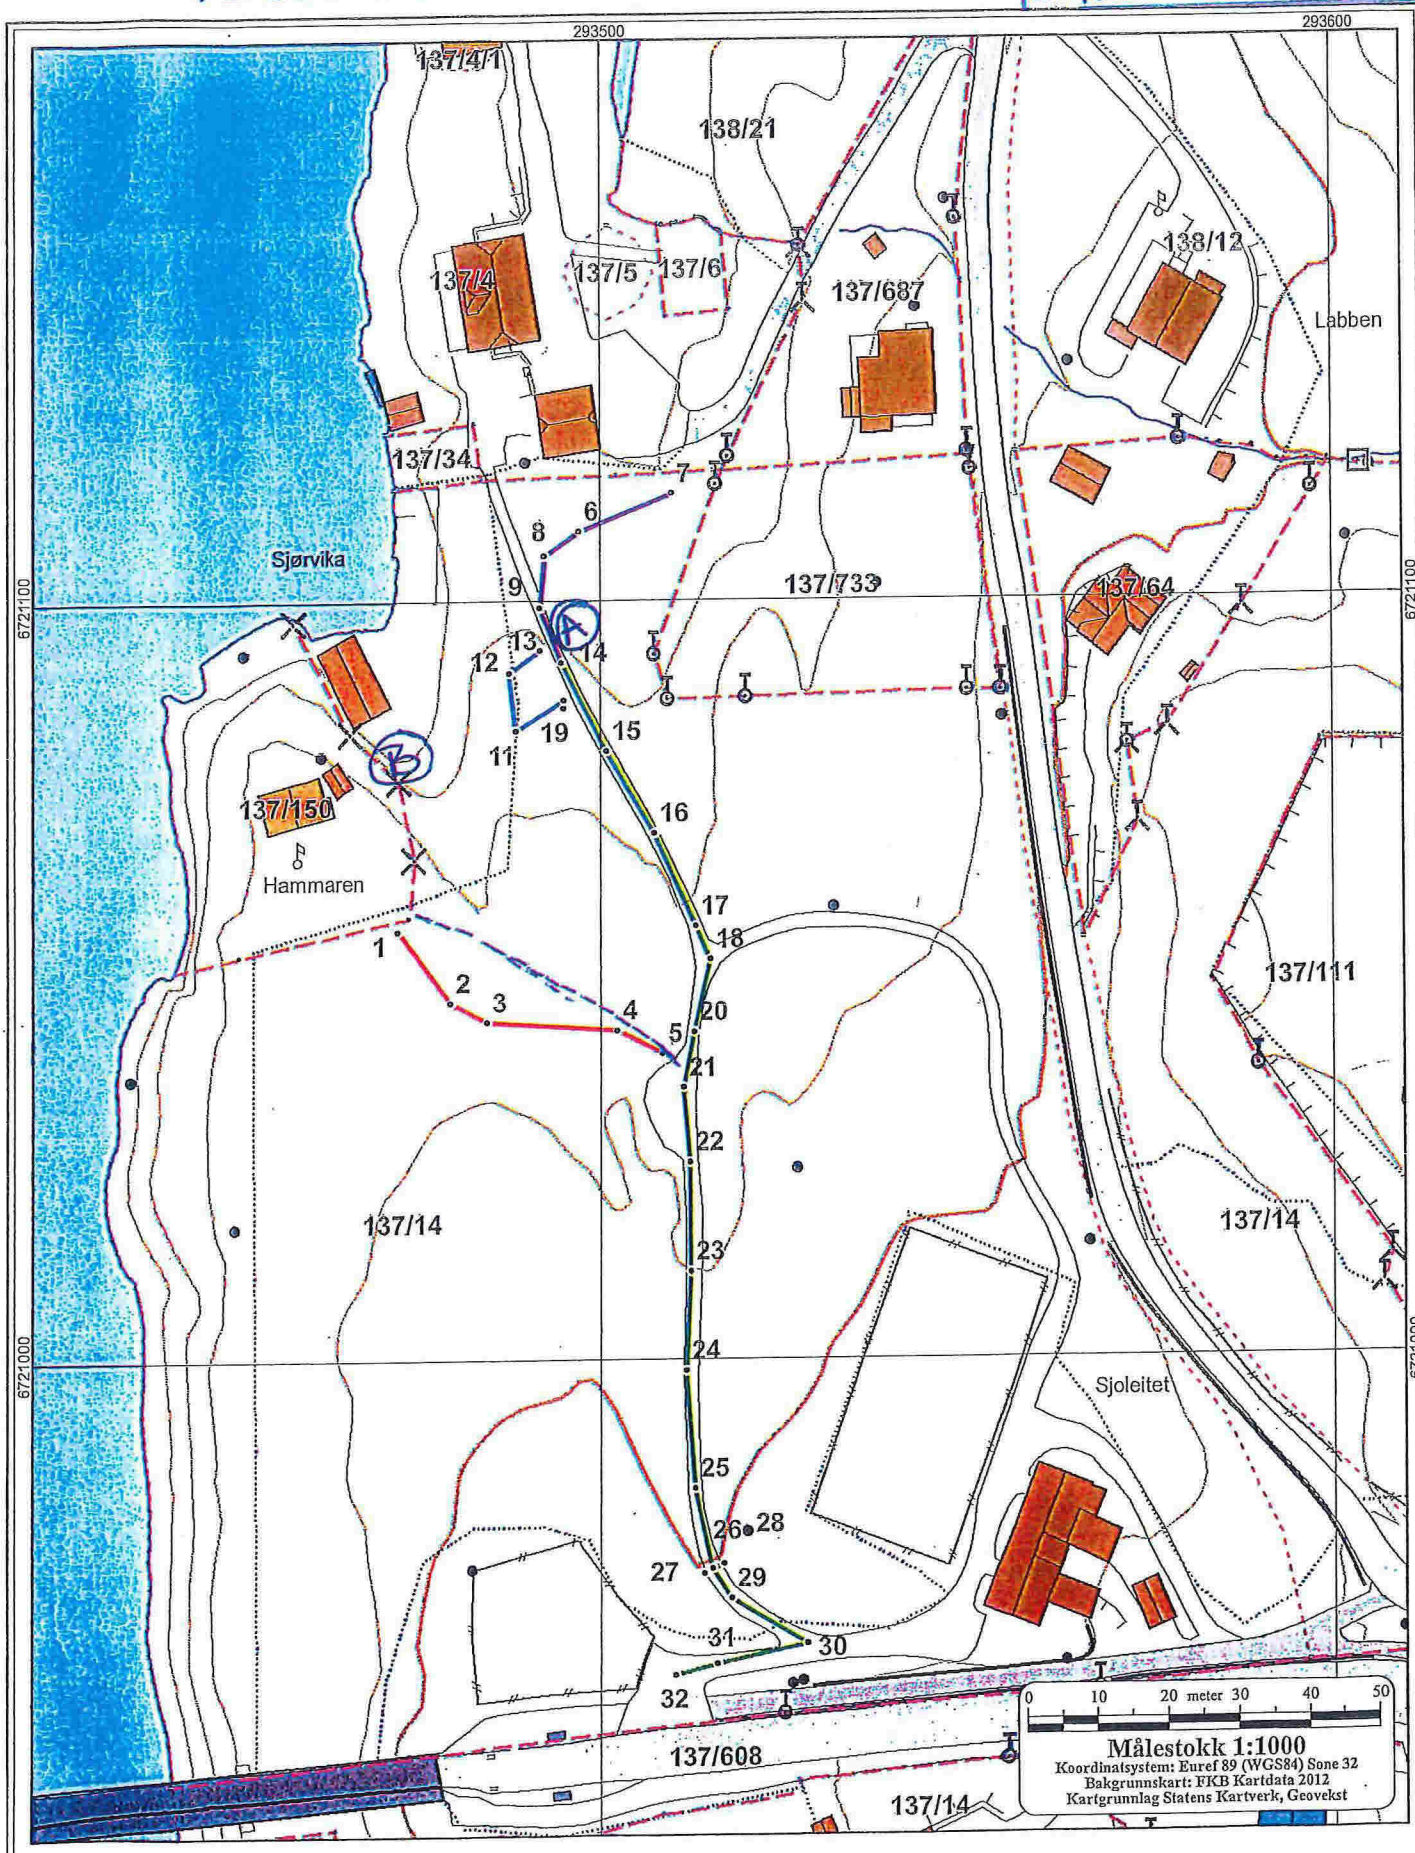

NORD- OG MIDHORDLAND JORDSKIFTERETT

Arbeidskart over

ALVER, GNR. 137

i Lindås kommune

SAK NR. 1200-2012-0037
Datert 21.02.2013
Berørte gnr.: 137
Teknisk saksbehandler -
over.ing. Linda Benjaminsen