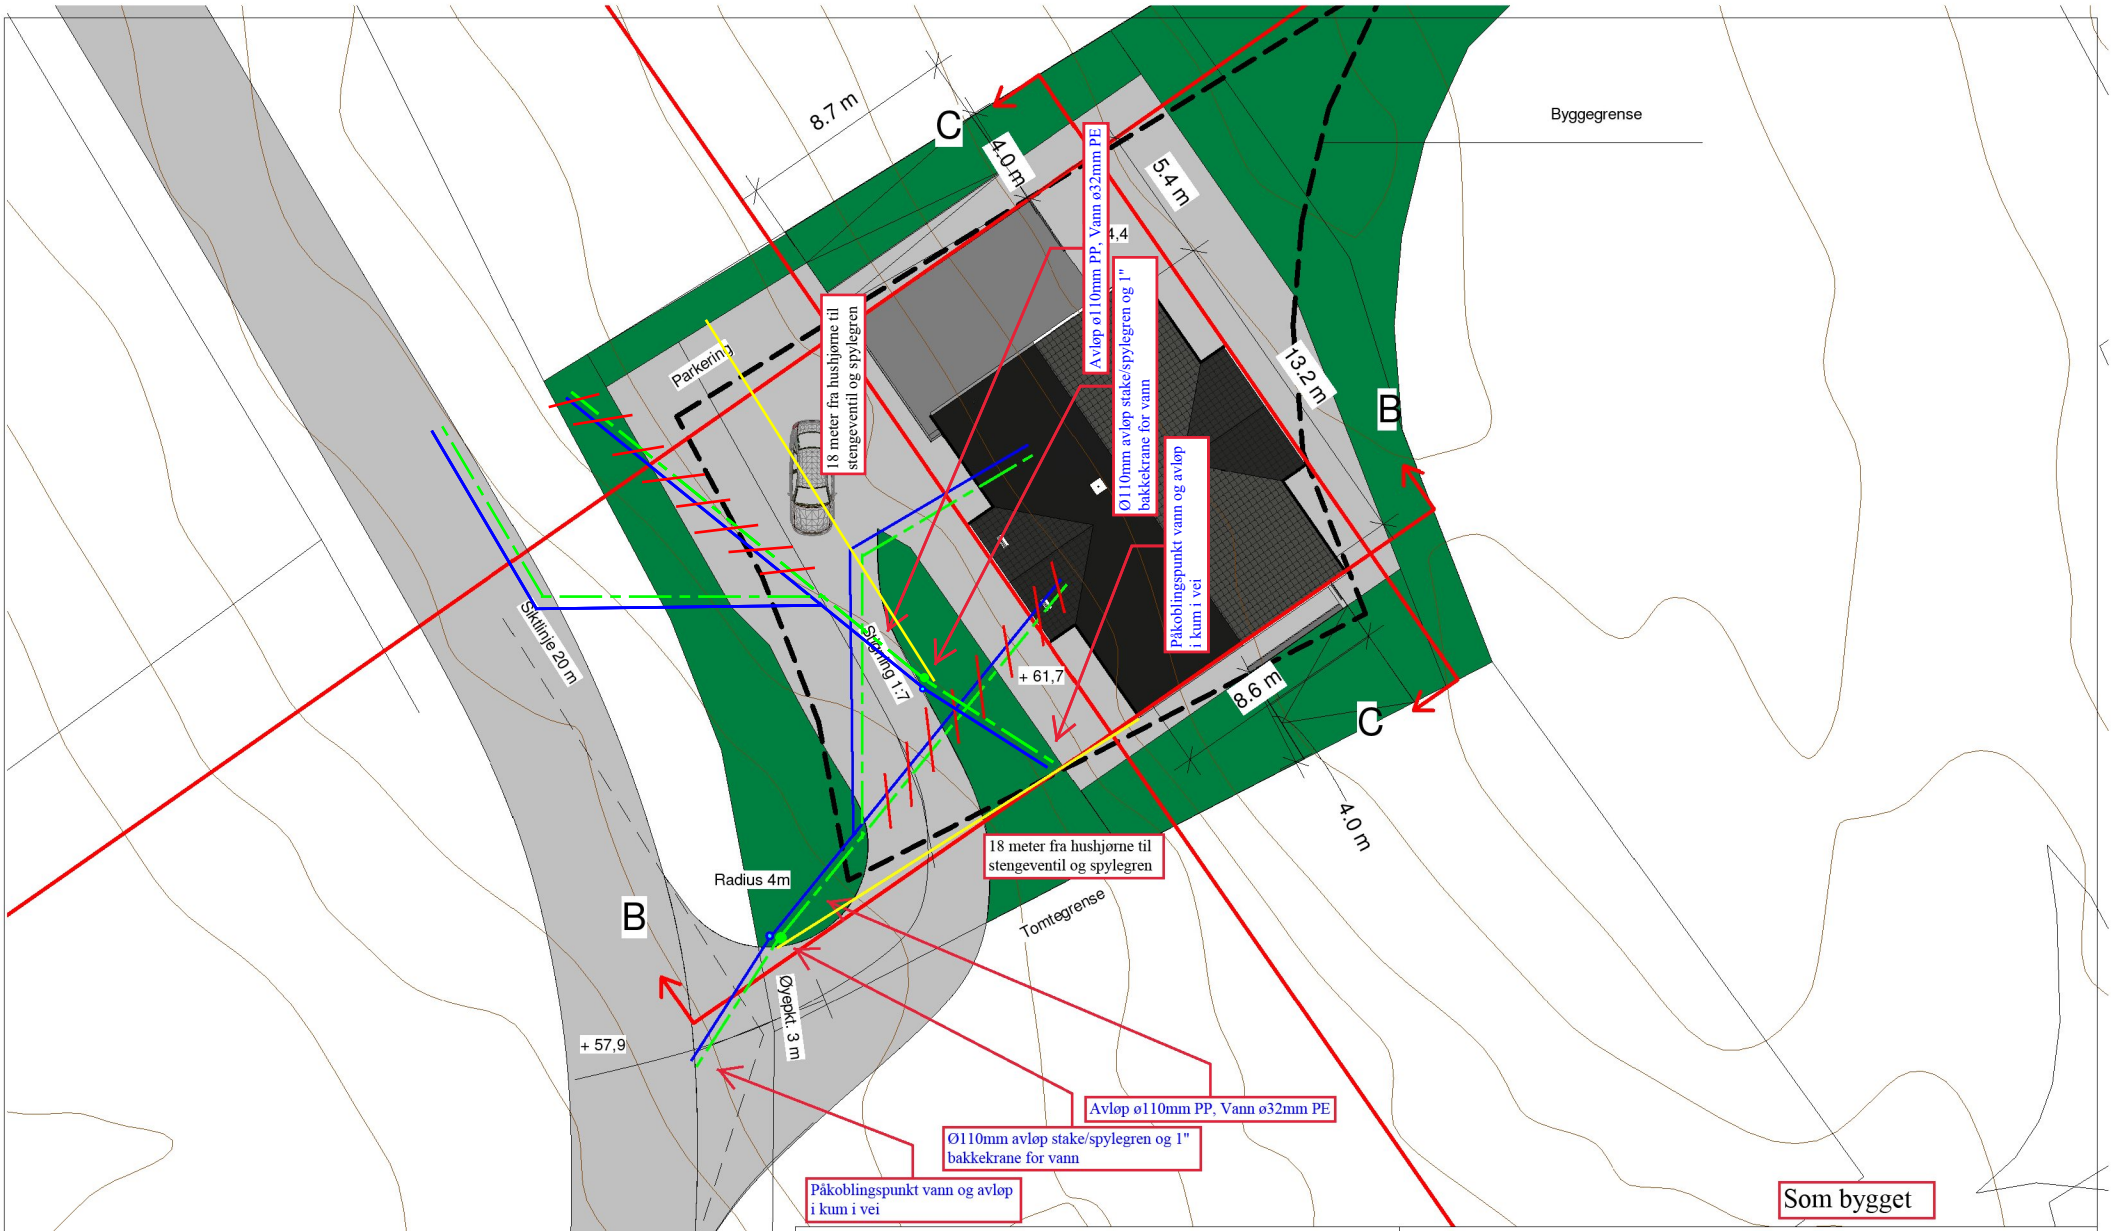

© Tegningen er beskyttet i henhold til lov om opphavsrett.
Kan ikke benyttes uten samtykke fra Byggmester Romarheim AS

Enebolig

Byggmester
Romarheim AS

Situasjonsplan 22.03.2019 Einar Stusdal Stusdal VVS a/s Kvalitet i fokus

Project nr : 10002	A	Project name : Helleåsen
Dato : 14.12.2017		Revisjons nr. :
Gnr. 202, Bnr 163		Målestokk 1 : 300