



TEGNFORKLARING


- BEBYGGELSE & ANLEGG**
- Takflate nybygg
 - Terrasse/balkong nybygg
 - Takflate eksisterende bebyggelse
 - Takutstikk/Menerering
- SAMFERDSEL OG INFRASTRUKTUR**
- Adkomst/veg
 - Parkering
 - Gangarealer/Trapp/Mur
- FRI- OG GRØNTAREAL**
- Opholdsareal
 - Fri- og grøntareal
- LMESYMBOLER**
- Byggsgrense
 - Eierdomsgrense
 - Mur/Skæring/Fylling
 - Avstander/Målestøtting

REFERANSEPUNKTER

Løpnummer	N-kordinat	Ø-kordinat
01	679099.50	295080.95
02	679109.52	295100.76
03	679101.49	295004.82
04	679091.47	295085.01

AREALER/UTNYTTING

SUM							

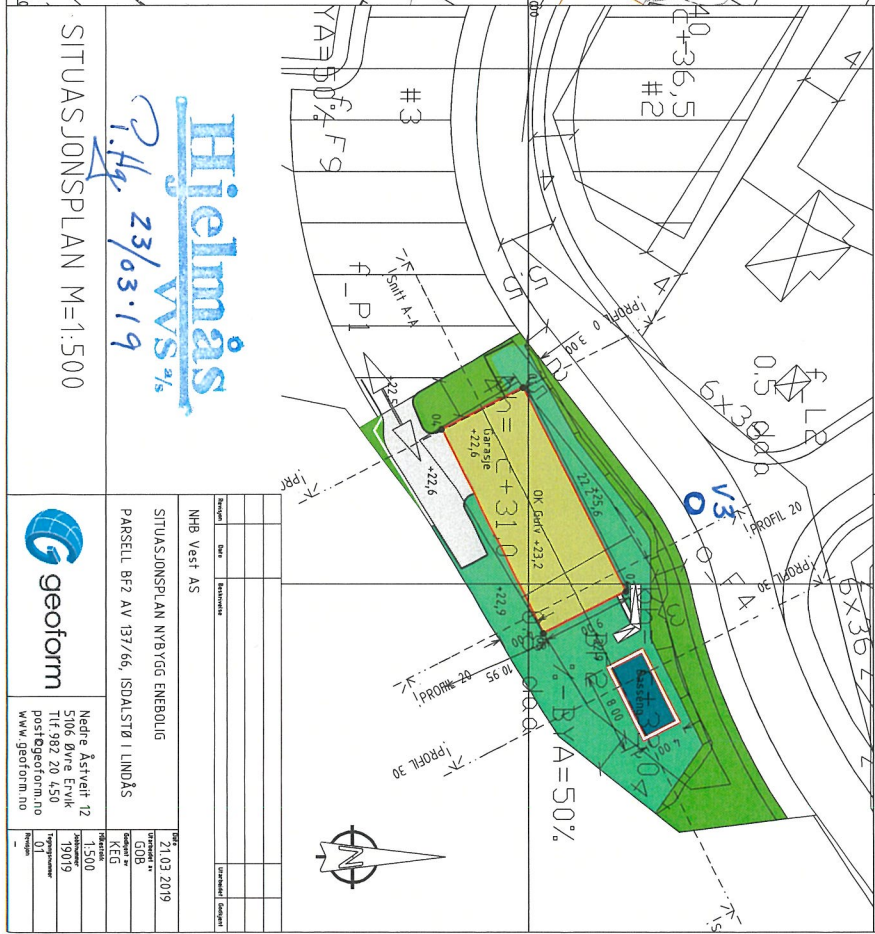

Hjelmsås
VVS AS
23/03.19

SITUASJONSPLAN M=1:500



Nedre Åstveit 12
post@geoform.no
www.geoform.no

NHB Vest AS
SITUASJONSPLAN NYBYGG ENEBOLIG

Dato: 21.03.2019
Kontrollant: KEG