

**MERKNADER:**

Forbehold: Det tas forbehold om mulig nedføret himling  
 pga tekniske føringer. Arealer er beregnet ut fra tegning  
 og er oppgitt i iht. NS3940.  
 Tekniske forhold i bygningsmessig utførelse kan påvirke  
 arealer og høyder i mindre grad.

Garasjene BYA på 34,9 er ikke medregnet i tabellen nedenfor.

Arealberegninger i iht. NS 3940	Bruksareal BRA i m <sup>2</sup>	
	Pr etasje	Sum BRA
U. etg. plan	111.0	57.2
1. etg. plan	105.5	0.0
<b>SUM:</b>	<b>216.5</b>	<b>57.2</b>
<b>BYA:</b>	<b>198.0</b>	<b>0.0</b>

Rev.	Dato	Takst	Hilide
2	22.02.2019	Tak og vinduer mm	Hilide
1	16.01.2019	Snudd fall på tak	Hilide

Dato:	Arhitekt:	Index
09.01.2019	NHB/HR	



Forhandler: **HR**  
 Tiltaksnavn: **Paul og Silje Menzie**  
 Adresse: **Alveparken, 5914 Isdalstø Lindås**

Gnr.:	Bnr.:	Prosjekt nr.
1	1	19073





BOLIGSYSTEM AS  
 STIKLESTADVEEN 3, 7041 TRONDHEIM  
 tel.: 73874650, fax: 73874659, www.nhb.no

PLAN U ETC. OG 1 ETC.

Målestokk	Tegnings nr.	Index
1: 100		

V.Ø.2

spillo

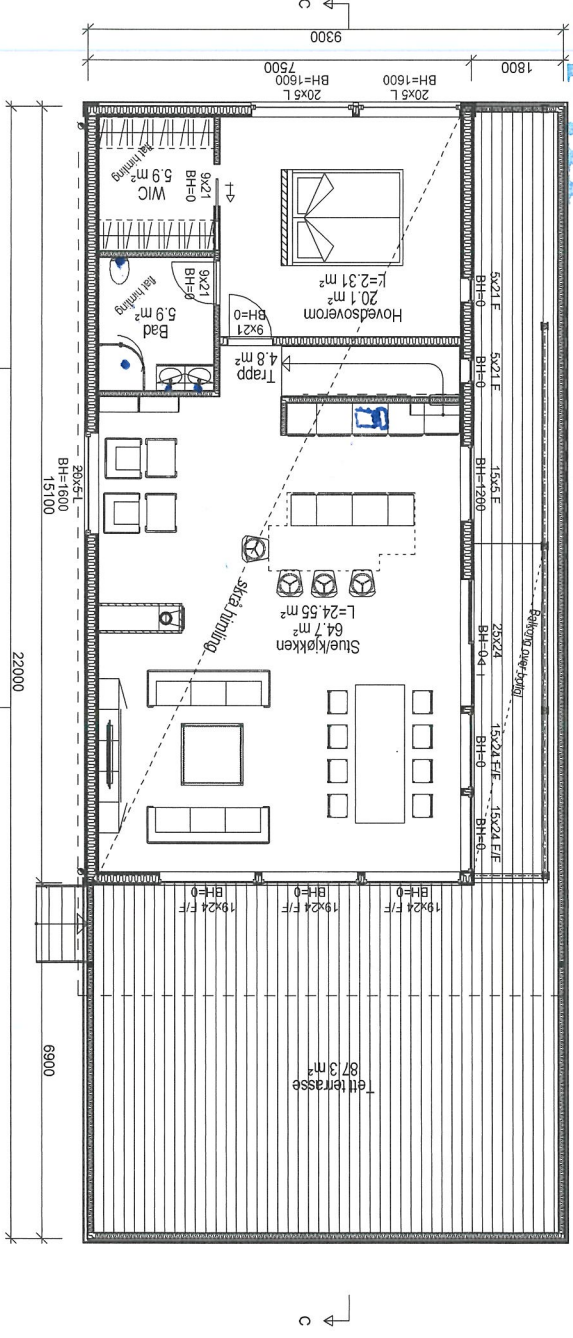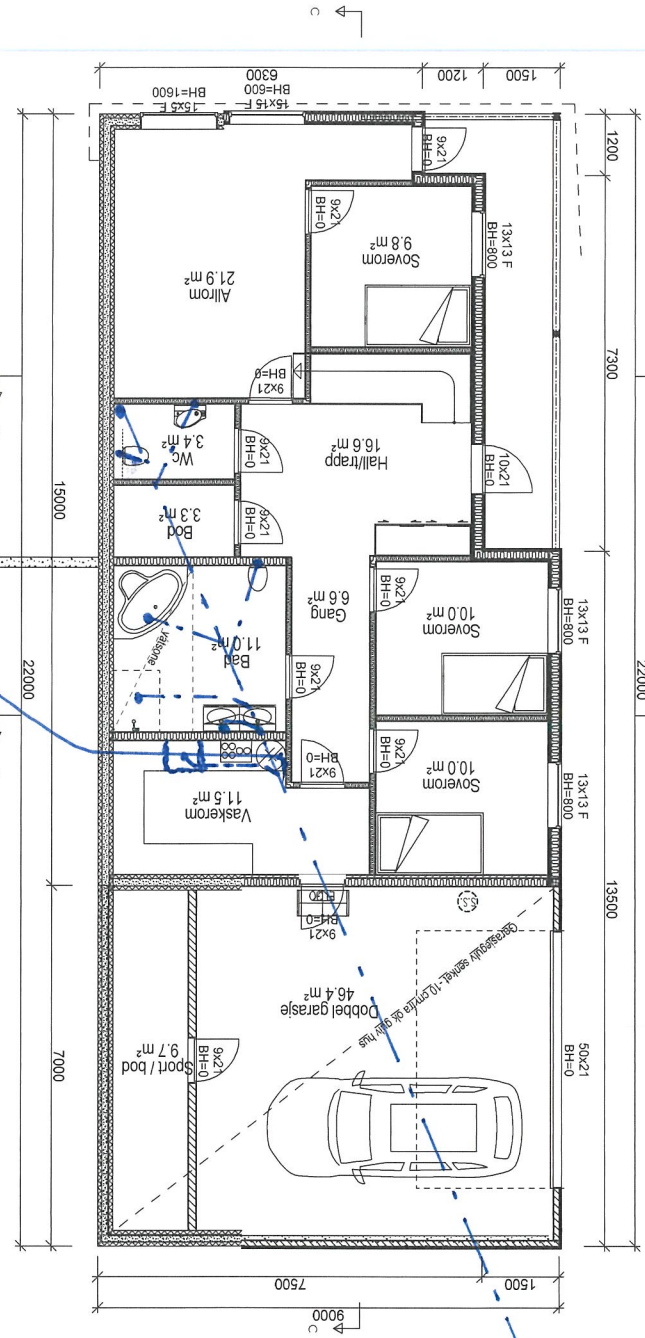

**Hjelmås**  
 S.Hg. 23/3.18 yvs. %