
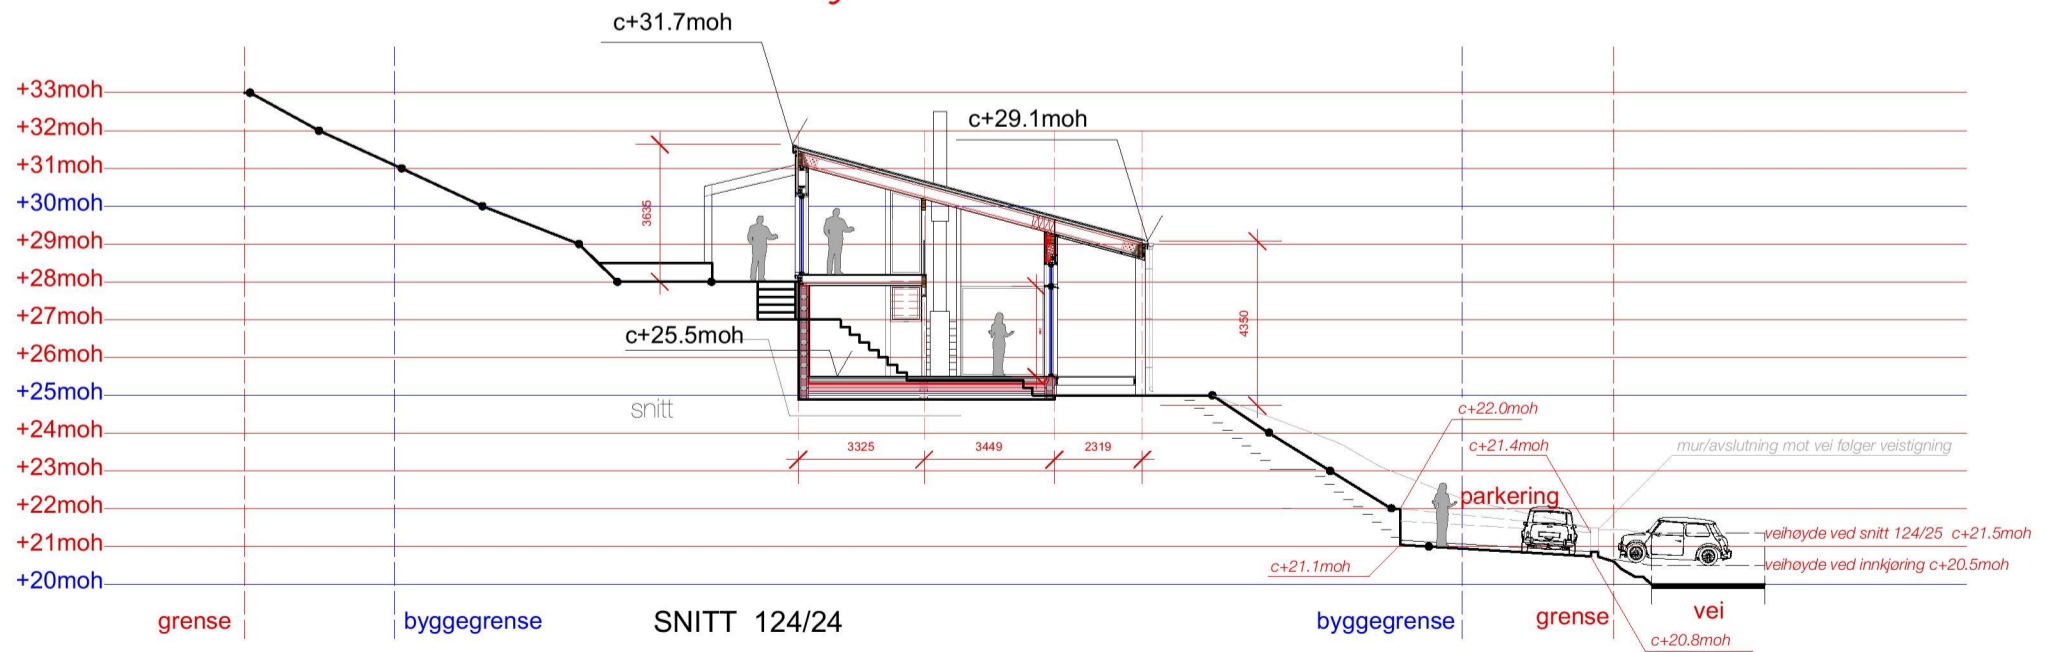


PARKERINGSPLASS REDUSEREST TIL 4 PLASSER. 2 PLASSER FOR TOMT 124/26 ER INNGÅTT AVTALE FOR PÅ GAMMEL VEI SE KART.

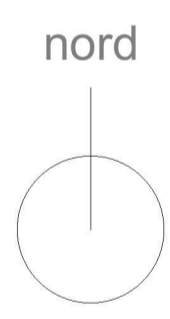

SNITT 124/24 : Det søkes om heving av hytte på tomt 124/24 med 1 meter. Grunn for ønsket heving er stedlig vurdering av terrenginnrep på stedet ved avgraving og sprengning. Tiltaket blir lettere i bakkant mot terreng og gir redusert behov for sprengning samt noe planere og bedre uteareal. I denne forbindelse reduseres også p-plassen med 2 stk oppstillingsplasser slik at skrånende terreng ned mot p-plass blir slakere. Øvrige 2 p-plasser for hytte på tomt 124/26 plasseres på/ved eksisterende vei som er fristilt etter omlegging av veikryss. Se situasjonsplan.

124/24

kotert situasjonsplan 1 : 200

Søknad om endring høydeplassing + 1,0meter fra omsøkt og godkjent.