


Kommune: 1263 Lindås  
 Eiendom: 1263/124/24/0/0



- Det skal være uhindra sikt i eit område langs kommunal veg på kvar side av avkjørsla. Siktsona vert konstruert ved hjelp av ei siktrekant frå eit punkt 3m inn i avkjørsla (målt frå kant kommunal veg) og minimum 45m til kvar side (målt langs kant kommunal veg). Siktsona skal være fri for sikhindringar som mur, hekk, buskvekster, fjellkauser, byggverk og andre sikhindringar som er høgare enn 0,5m over kommunalt veginnivå. Siktsona skal til ein kvar tid haldast vedlike av eigar/brukarane av avkjørsla.



Målestokk 1:1000  
 Dato: 4.5.2018

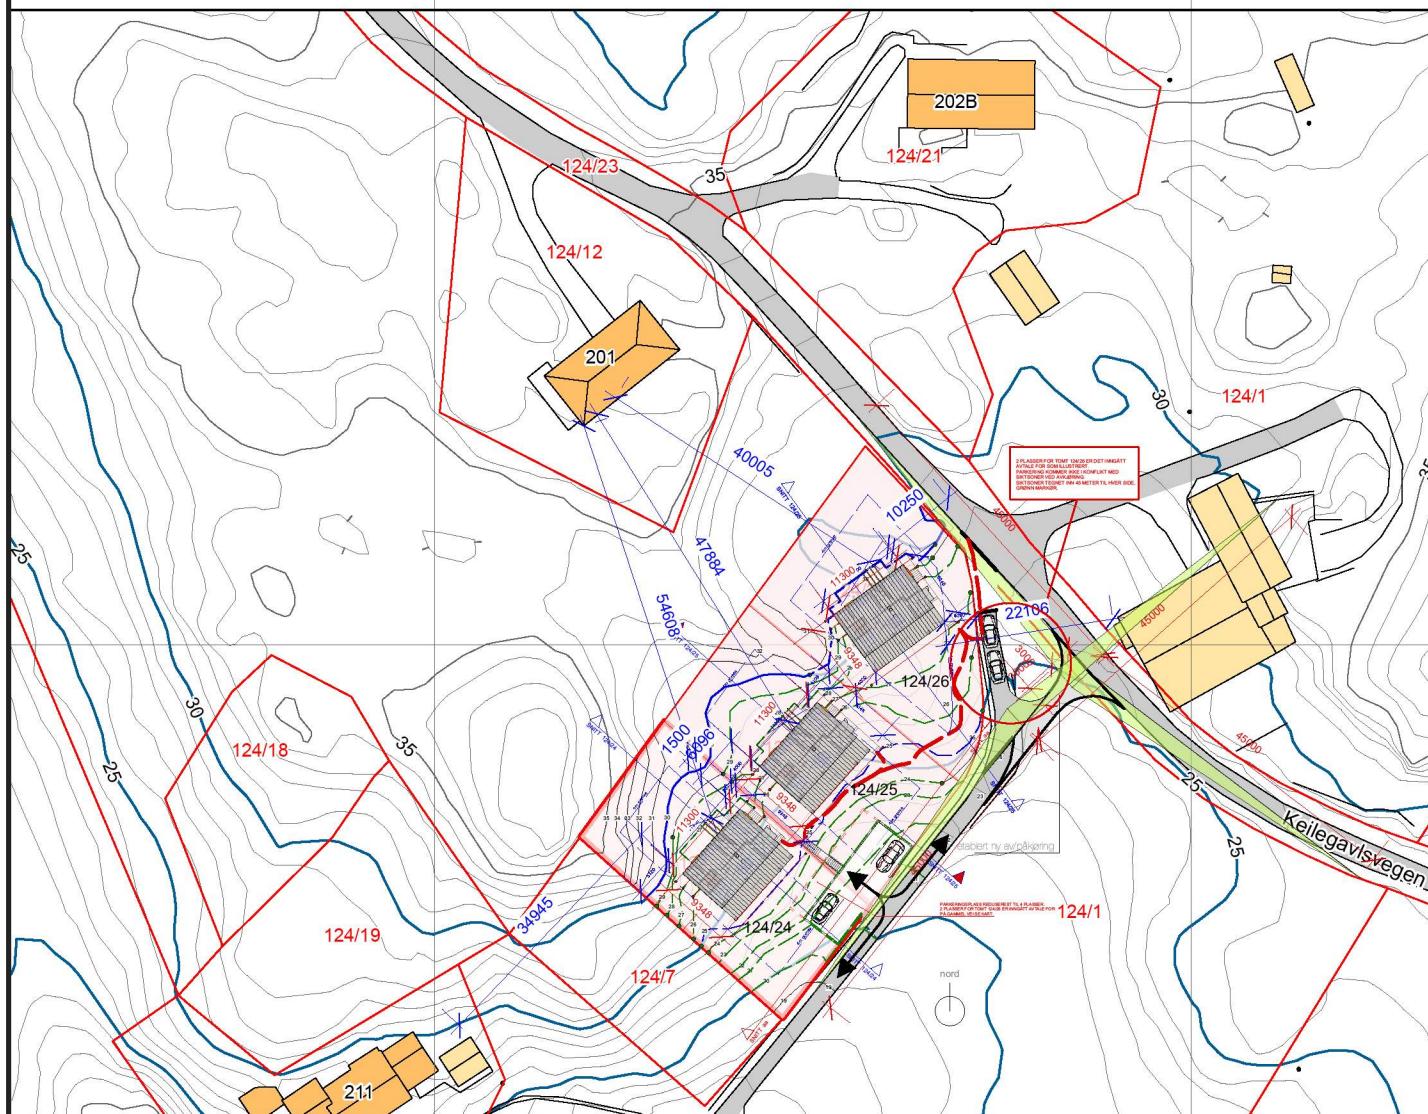

Hytter Keilegavlen, Lindås

Endring av RT/IG

BYGGERE

Sijoni Invest AS  
 Fabrikkgaten 5  
 5059 Bergen

MÅL  
 1:1000

DATO  
 01.04.19  
 SIGN.  
 bsl  
 KONTROLLERT  
 bsl  
 PROSJEKT NR

TEGNING

Situasjonsplan

TEGN. NR.

RT 00.001

**lund laastad**  
 arkitekter as



Strandgaten 201  
 5004 Bergen