


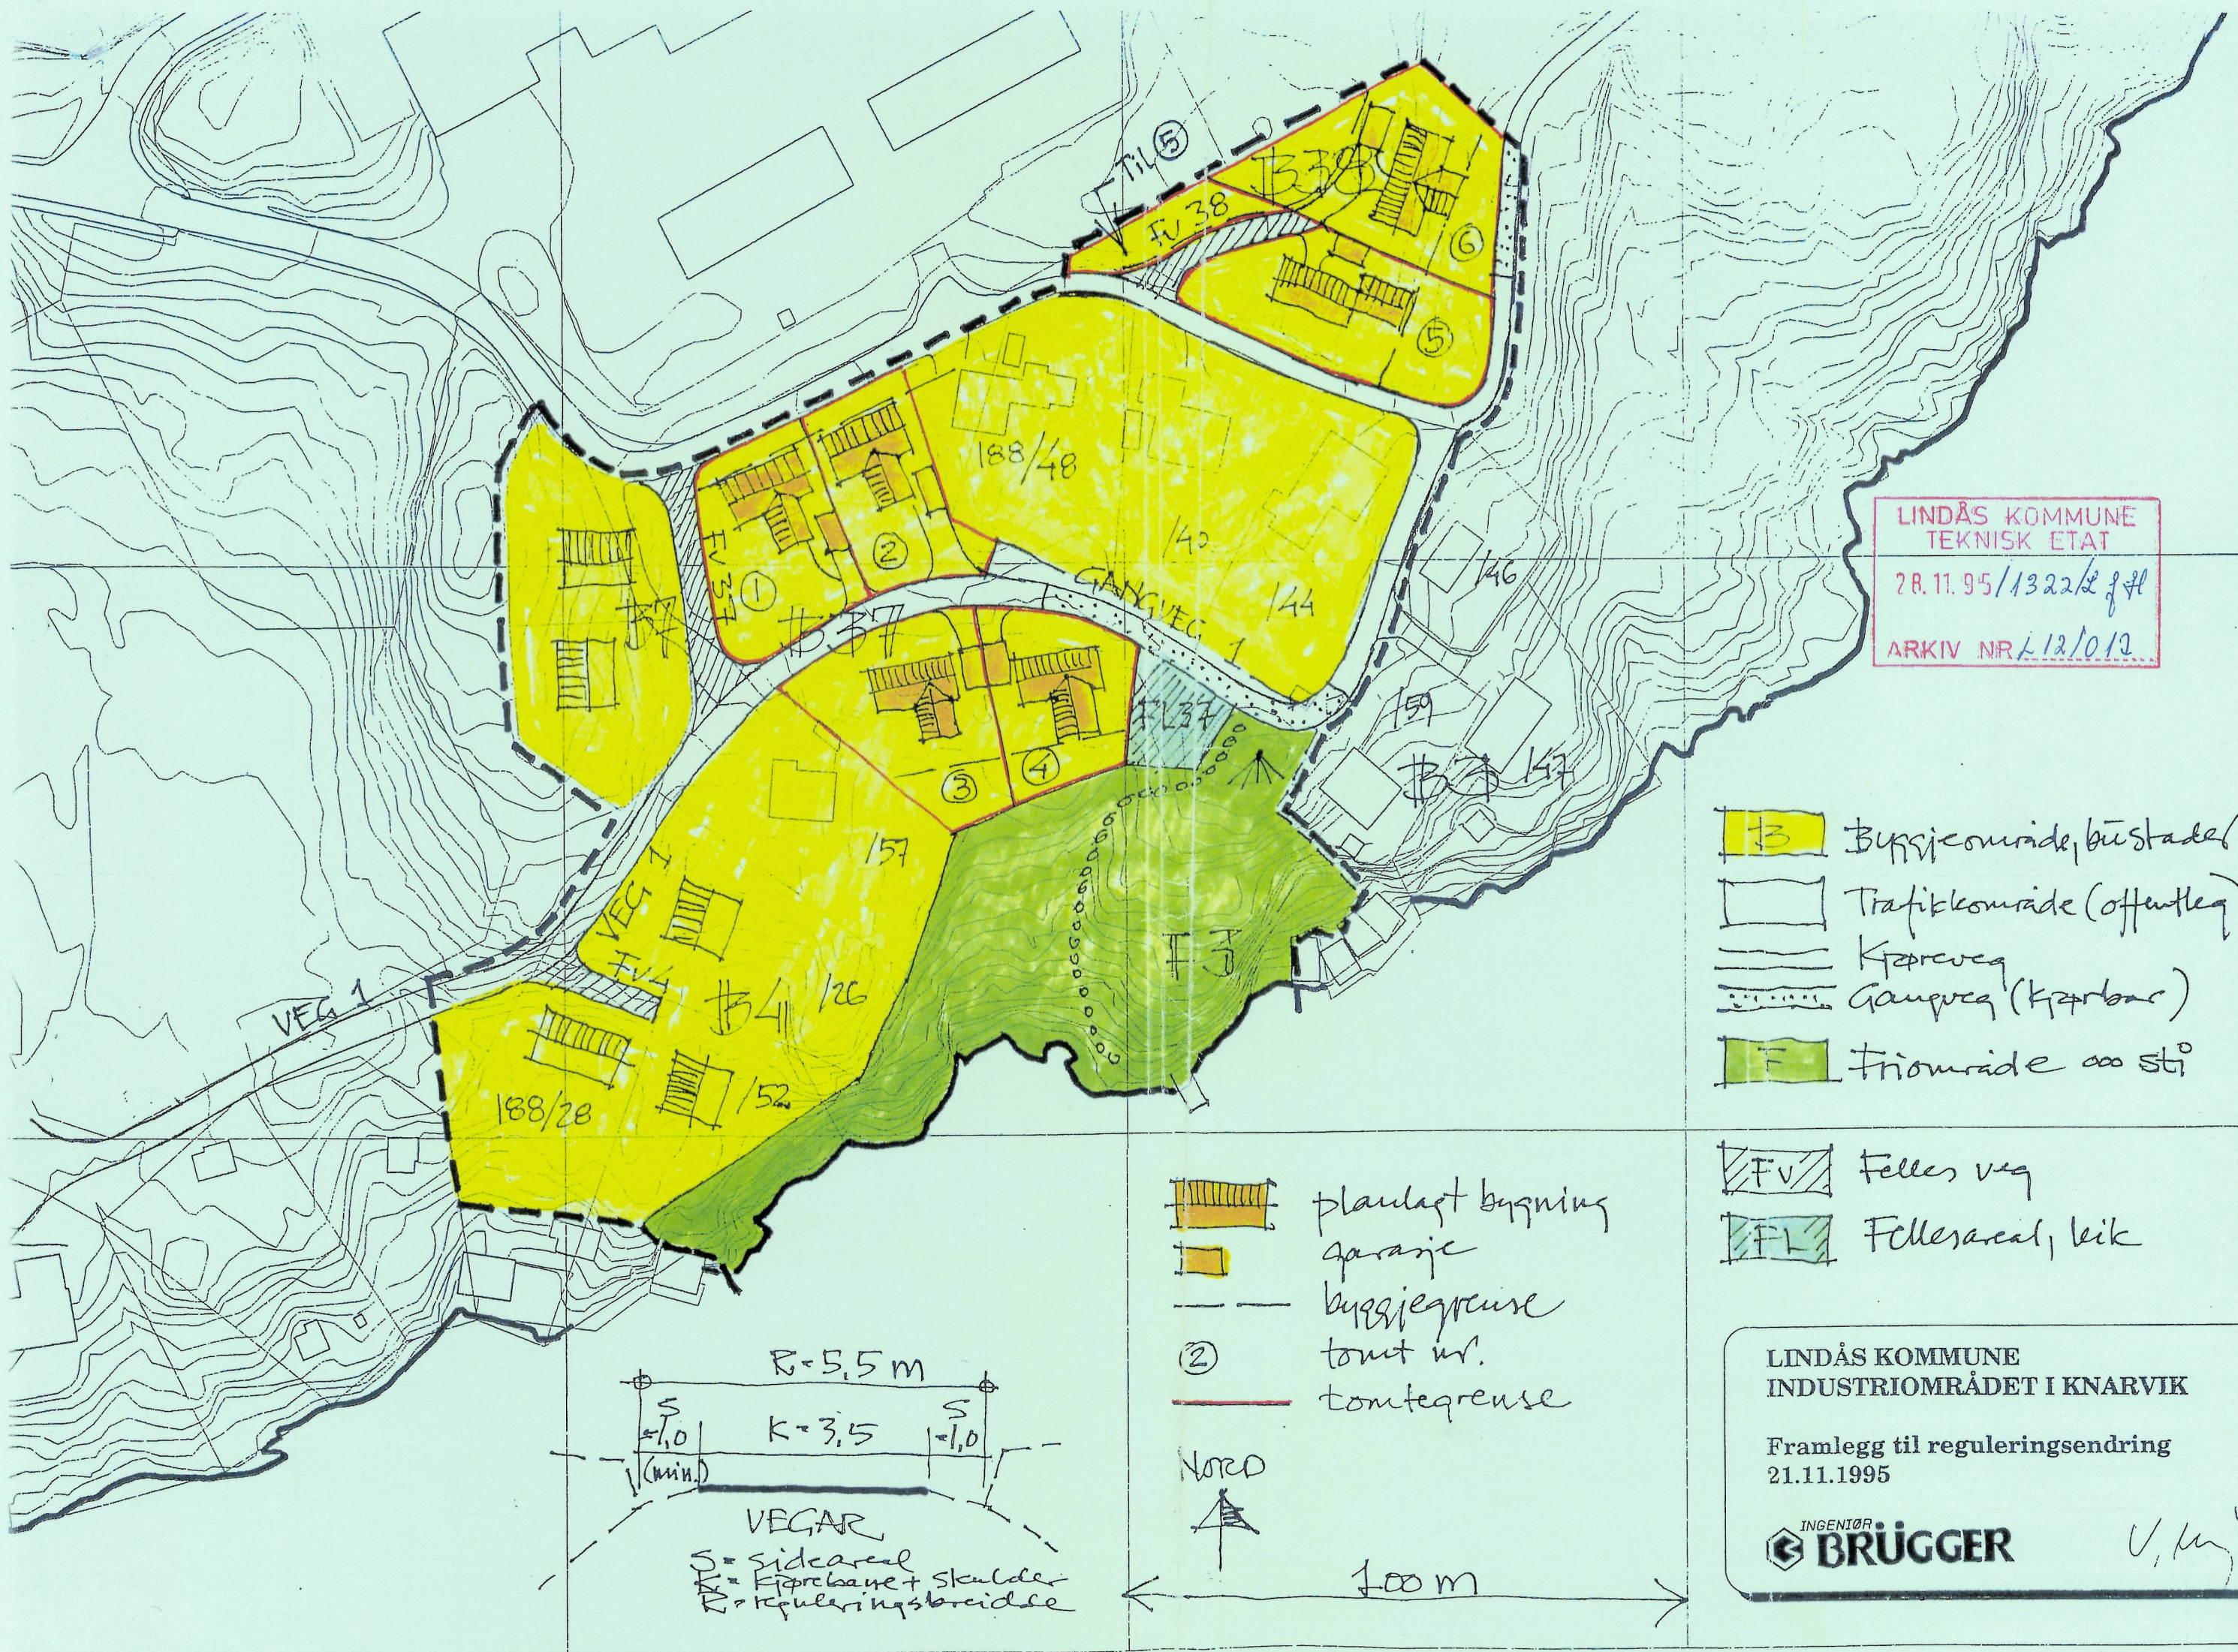

LINDÅS KOMMUNE
TEKNISK ETAT
28.11.95/1322/L ffl
ARKIV NR 12/012

- Byggeområde, bustadel
- Trafikkområde (offentleg)
- Kjørveg
- Gangveg (kjørbar)
- Friområde og sti

- Felles veg
- Fellerareal, leik

- planlagt bygning
- garage
- byggesgrense
- tomt nr.
- tomtegrense

R=5,5 m
S=1,0 K=3,5 S=1,0
(min.)
VEGAR
S = sideareal
K = kjørebane + skulder
R = reguleringsbreidde



100 m

LINDÅS KOMMUNE
INDUSTRIOMRÅDET I KNARVIK

Framlegg til reguleringsendring
21.11.1995

INGENIØR
BRÜGGER

V. M.