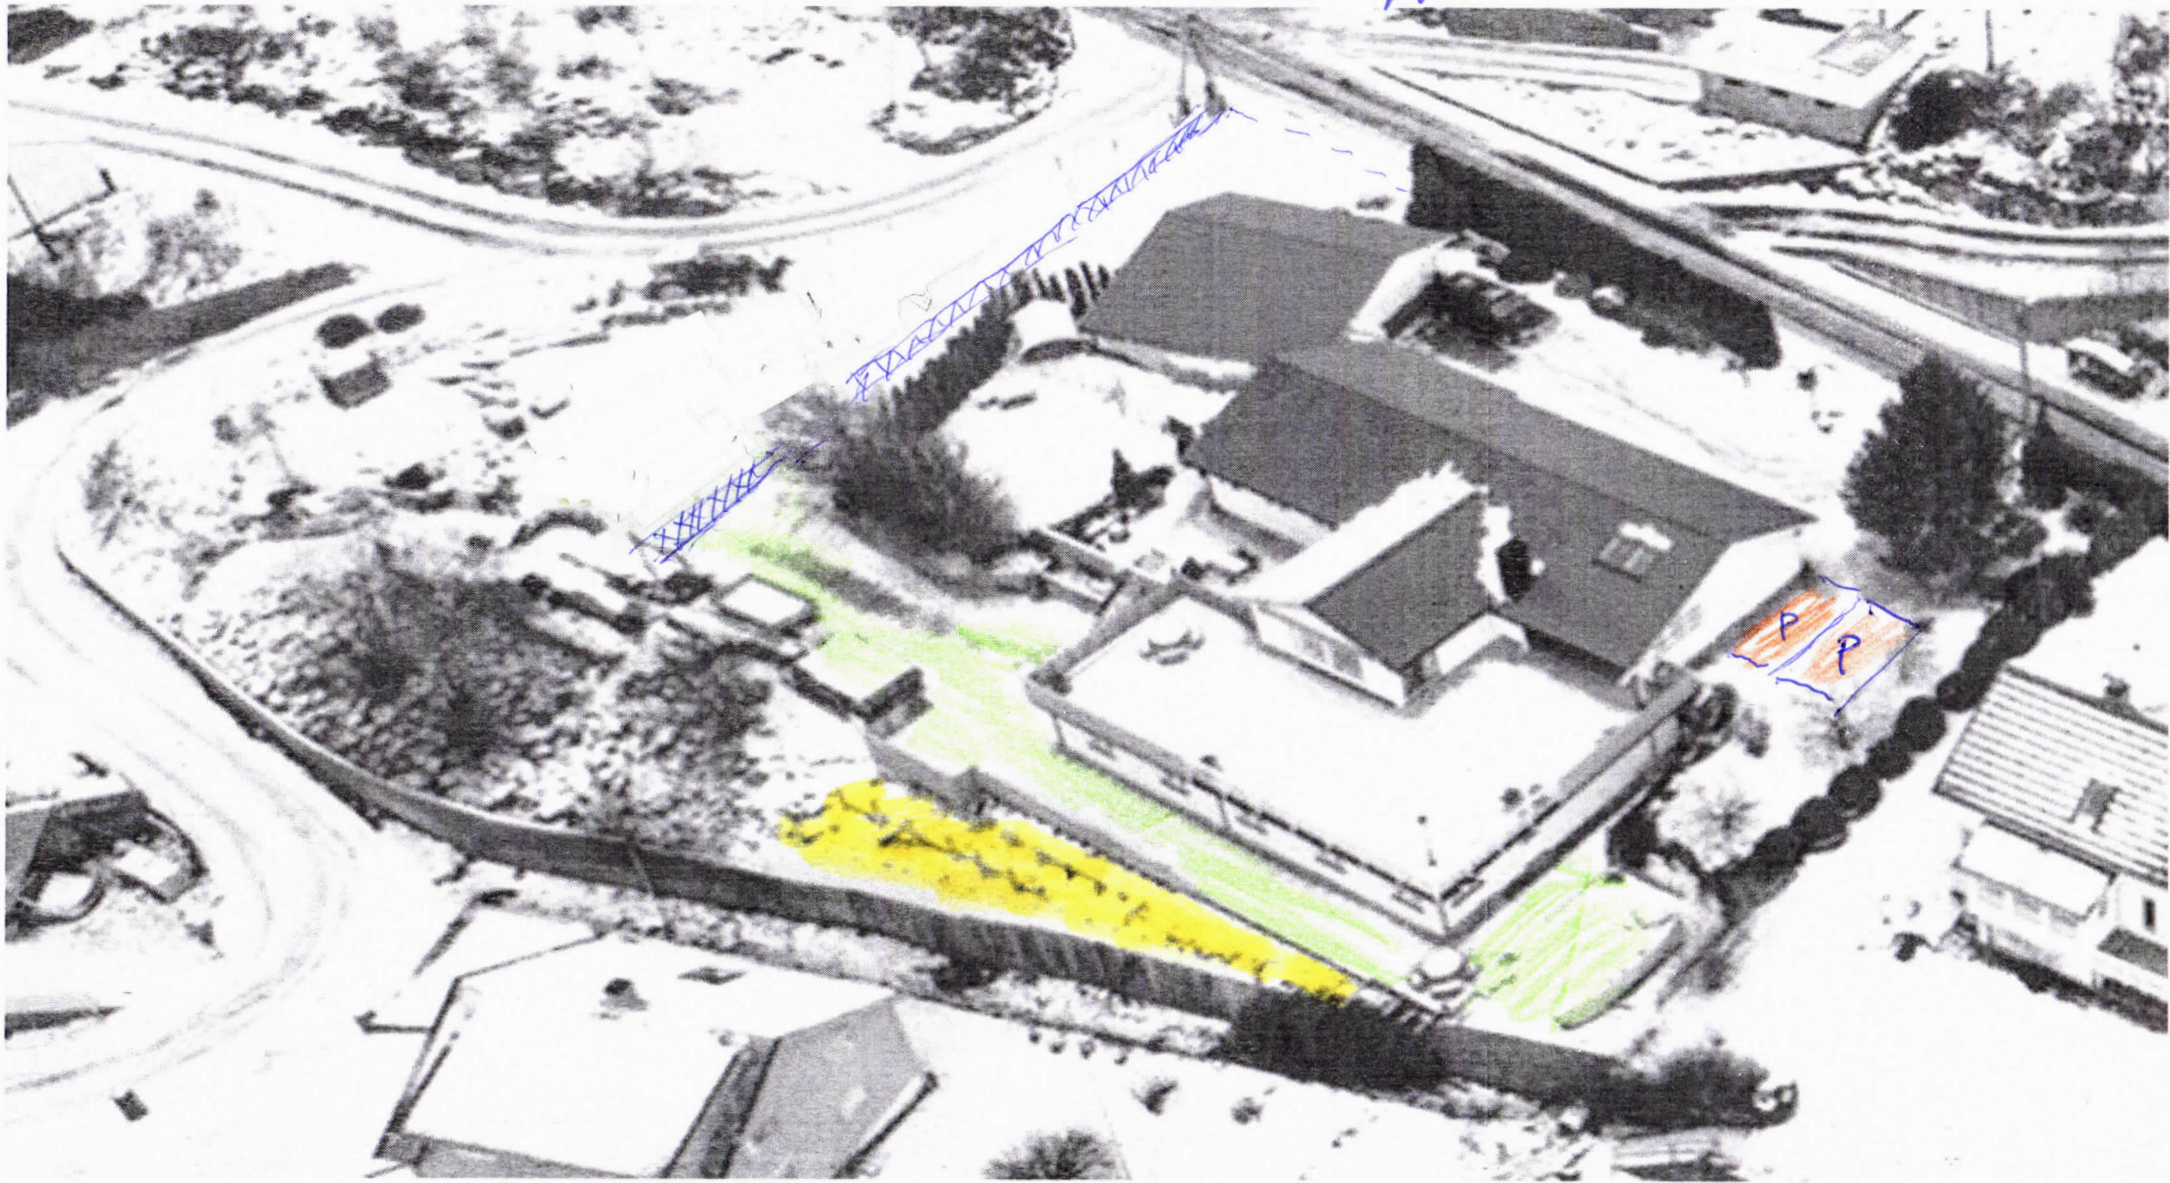

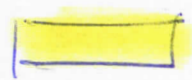


Vedlegg E-3 side gut. 133 Bnr 79



 parkering  ute opphold  
ca. 100 m<sup>2</sup>



Terrasse er fjerna  
Ing. Lyder Leithaug 30/3-19