111730 - Alverveien 10, Breimyra
AV: KBR, KS: HA

Dato: 02.11.18
Rev: -

Tegning 1/10

Prosjektnr.	Dato opprettet
2018069	04.05.2018
Type tegning	Revisjon nr.
plan p-kjeller	-

Areal

BYA	m²
BRA Kjellerplan (innv.)	m²
BRA Hovedplan (innv.)	m²
BRA Lofstplan (innv.)	m²
BRA Totalt (innv.)	m²
BTA (fasadeliv)	m²

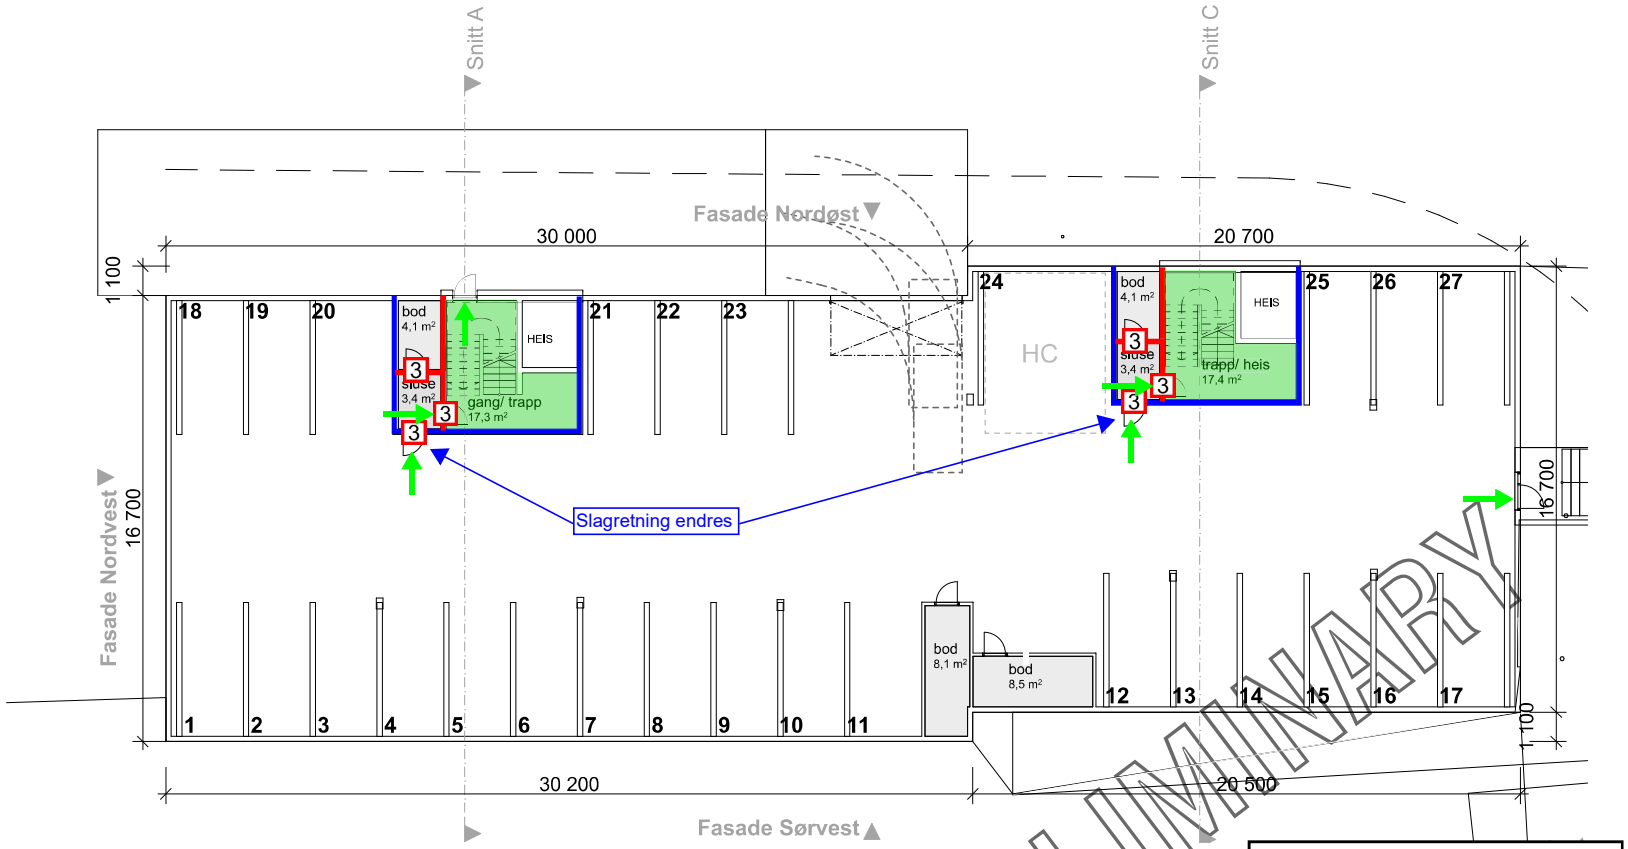

1:200 p-kjeller

Tegnforklaring

- Rømningsvei
- Rømnignsvei
- EI 60 A2-s1,d0 [A 60]
- EI 90 A2-s1,d0 [A 90]
- 3 Dør EI_2 60-CS_a [B 60 S]

PRELIMINARY

Revisjoner

Rev	Beskrivelse	Dato	Sign

Fase
søknadstegninger

arkoconsult
ARKOCONSULT AS, Postboks 103, 5291 Valestrandsfossen
Tel.: 56390003 - Fax.: 56191130 - Mob.: 93241511
Mail: post@arkoconsult.no - Org.nr. 997 089 782 MVA

Tiltakshaver
Hordaland Byggutvikling AS

Prosjekt
nye leilighetsbygg

Gnr/ Bnr 137/109
Lindås Kommune

Tegningsnr.:
94518069A20-1

Type tegning:
plan p-kjeller

Sign.
KFJ
Dato
29.08.2018

Kontroll
-
Dato
-

Målestokk
1:200

Format
A3

I HENHOLD TIL LOVVERK ER DENNE TEGNINGEN ARKOCONSULT AS SIN EIENDOM. DENNE TEGNINGEN KAN IKKE BLI BRUKT, OFFENTLIGGJORT ELLER GIS VIDERE TIL TREDJEPART UTEN VÅRT SKRIFTLIGE SAMTYKKE. OVERTREDELSE AV DETTE KAN FØRE TIL SØKSMÅL. OBS! TEGNINGEN KAN PRINTES I FEIL SKALA. IKKE TA MÅL DIREKTE PÅ TEGNING. BRUK KUN OPPGITTE MÅL.