



Kommune/bygningsmyndighet

LINDÅS KOMMUNE

**Søknad om tillatelse til tilkopling og utføring av vann- og avløpsinstallasjon** etter plan- og bygningsloven §§ 87 nr. 2, 93, 1. ledd og 1

**Søknad om godkjenning som ansvarlig søker, prosjekterende, utførende og kontrollerende for nevnte tiltak** etter plan- og bygningsloven §§ 93 b, 97 og 98 samt forskrift om godkjenning av foretak for ansvarsrett

For nevnte arbeider erstatter blanketten  
**Søknad om tillatelse til tiltak**  
**Søknad om ansvarsrett**

Oppføring, endring eller større reparasjon av bygningstekniske installasjoner må ikke utføres før søknaden er behandlet og tillatelse er gitt (pbl § 93, 1. ledd). Installasjonen kan ikke tas i bruk før ferdiggattest eller driftstillatelse er gitt (pbl § 99). Tiltakshaver kan kun bli godkjent som ansvarlig søker, prosjekterende og utførende dersom vedkommende innehar kvalifikasjoner som tilfredsstiller krav gitt i forskrift om godkjenning av foretak for ansvarsrett.

For at søknad om tillatelse til tiltak skal kunne behandles, må tegninger som viser tiltaket vedlegges (pbl § 94 nr 1) f.eks:

- Situasjonsplan       Kjellerplan       Installasjonstegning       Etasjøplan  
 Kontrollplan       Andre tegninger (beskriv)

Vedlegges dersom aktuelt:

- Dispensasjonsøknad (beskriv) .....  
 Tinglyste erklæringer:  
 Tillatelse til å legge og vedlikeholde ledninger, kummer mv. på andres eiendom  
 Solidarisk ansvar for elere av felles ledninger  
 Rett og plikt til nødvendig service av pumpeanlegg, maskinelt utstyr mm  
 Kommunens rett til å kreve provisorisk anlegg satt ut av funksjon ved tilknytning til kommunens ledningsnett  
 Andre forhold (beskriv) .....

Søknaden gjelder:

Eiendom/ byggested	Gnr. 81   Bnr. 61   Feste nr.   Seksj. nr.
	Adresse RISOY HYTTEFELT LINDÅS
Tiltakets art	<input checked="" type="checkbox"/> Nyinstallasjon <input checked="" type="checkbox"/> Vanninstallasjoner innvendig <input type="checkbox"/> Avløpsinstallasjoner utvendig <input type="checkbox"/> Endring/reparasjon <input checked="" type="checkbox"/> Vanninstallasjoner utvendig <input checked="" type="checkbox"/> Tilkopling <input checked="" type="checkbox"/> Avløpsinstallasjoner innvendig <input type="checkbox"/> Andre arbeider: (beskriv)
	Vannforsyning Silkkledning - Dim i mm 32   Materiale PE   Trykkklasse 12,5 Reduksjonsventil - Ja <input type="checkbox"/> Nei <input checked="" type="checkbox"/> Trykkforsterkning Ja <input type="checkbox"/> Nei <input checked="" type="checkbox"/> Sil/filteranlegg Ja <input type="checkbox"/> Nei <input type="checkbox"/> Vannmåler Ja <input type="checkbox"/> Nei <input checked="" type="checkbox"/> Annet utstyr Ja <input type="checkbox"/> Nei <input type="checkbox"/>
	Avløp <input checked="" type="checkbox"/> Felles system      Dim i mm 110   Materiale PP   Trykkklasse 4 <input type="checkbox"/> Dobbel system Slamavskiller Ja <input type="checkbox"/> Nei <input type="checkbox"/> Våtrom i m <sup>2</sup>   Antall kummer Annet renseliltak Ja <input type="checkbox"/> Nei <input type="checkbox"/> Angi hvilket
Areal i m <sup>2</sup>	Byggets/tilbyggets areal Brutto golvflate i m <sup>2</sup>   Leieareal (boligbygg) i m <sup>2</sup>   Avgiftspl. tilleggsareal i m <sup>2</sup> Opparbeidet hageareal Areal i m <sup>2</sup>   Svømmebasseng   Volum i m <sup>3</sup> Vannklosett <input checked="" type="checkbox"/> Ja <input type="checkbox"/> Nei

<b>Tiltakshaver</b>	
Navn	JAN OLAV MOSEVOLL
Adresse	TYRIVEIEN 19
Postnr	5104
Poststed	EIDSVÅG
Dato	Underskrift


<b>Søknad om godkjenning som ansvarlig søker</b>	
Foretakets navn	Org.nr/foretaksnr.
Adresse	Telefon
Postnr	Poststed
Dato	Underskrift
Nødvendig dokumentasjon jf forskrift om godkjenning av foretak for ansvarsrett	
<input type="checkbox"/> Har sentral godkjenning	<input type="checkbox"/> Dokumentasjon vedlagt
<input type="checkbox"/> Søker lokal godkjenning	<input type="checkbox"/> Dokumentasjon er innsendt tidligere

<b>Søknad om godkjenning som ansvarlig prosjekterende</b>	
Foretakets navn	TRULS OG PETER RØRLEGGERSERVICE
Adresse	STORETVEITVEIEN 167
Postnr	5231
Poststed	PARADIS
Dato	01.10.14
	Underskrift 
Nødvendig dokumentasjon jf forskrift om godkjenning av foretak for ansvarsrett	
<input checked="" type="checkbox"/> Har sentral godkjenning	<input checked="" type="checkbox"/> Dokumentasjon vedlagt
<input type="checkbox"/> Søker lokal godkjenning	<input type="checkbox"/> Dokumentasjon er innsendt tidligere


<b>Søknad om godkjenning som ansvarlig utførende</b>	
Foretakets navn	TRULS OG PETER RØRLEGGERSERVICE A/S
Adresse	STORETVEITVEIEN 167
Postnr	5231
Poststed	PARADIS
Dato	01.10.14
	Underskrift 
Nødvendig dokumentasjon jf forskrift om godkjenning av foretak for ansvarsrett	
<input checked="" type="checkbox"/> Har sentral godkjenning	<input checked="" type="checkbox"/> Dokumentasjon vedlagt
<input type="checkbox"/> Søker lokal godkjenning	<input type="checkbox"/> Dokumentasjon er innsendt tidligere

Skal kontroll utføres av uavhengig kontrollforetak (phl § 97 nr 1), søkes om godkjenning av ansvarlig kontrollerende


<b>Søknad om godkjenning som ansvarlig kontrollerende for utførelsen</b>	
Foretakets navn	TRULS OG PETER RØRLEGGERSERVICE A/S
Adresse	STORETVEITVEIEN 167
Postnr	5231
Poststed	PARADIS
Dato	01.10.14
	Underskrift 
Nødvendig dokumentasjon jf forskrift om godkjenning av foretak for ansvarsrett	
<input checked="" type="checkbox"/> Har sentral godkjenning	<input checked="" type="checkbox"/> Dokumentasjon vedlagt
<input type="checkbox"/> Søker lokal godkjenning	<input type="checkbox"/> Dokumentasjon er innsendt tidligere

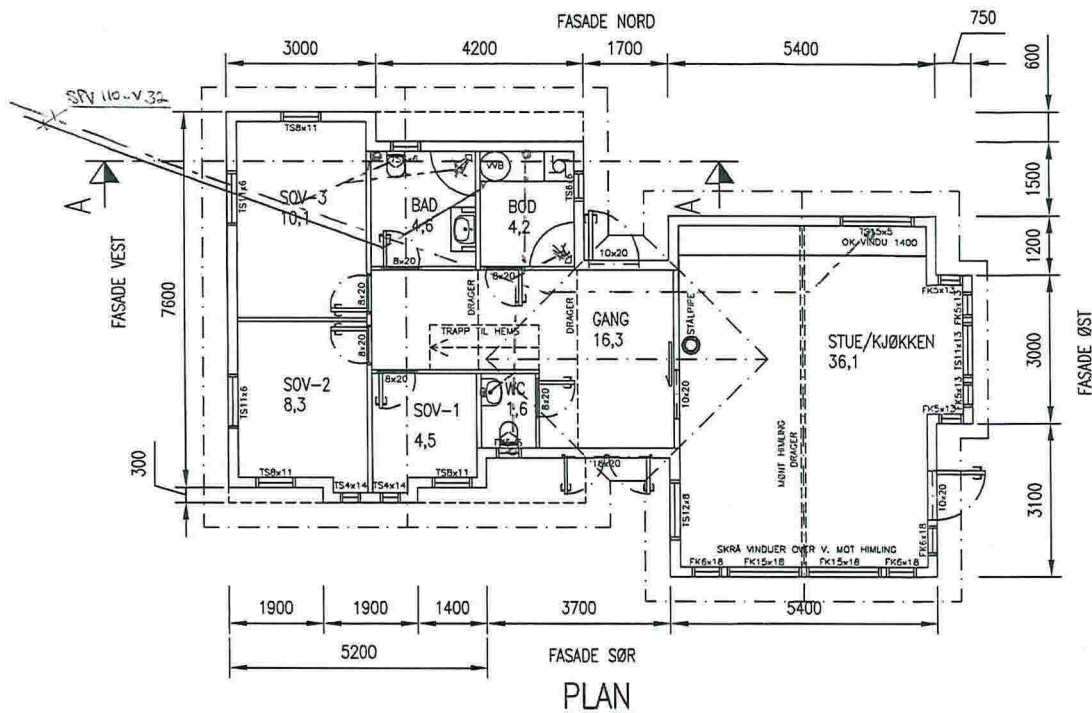

PLAN

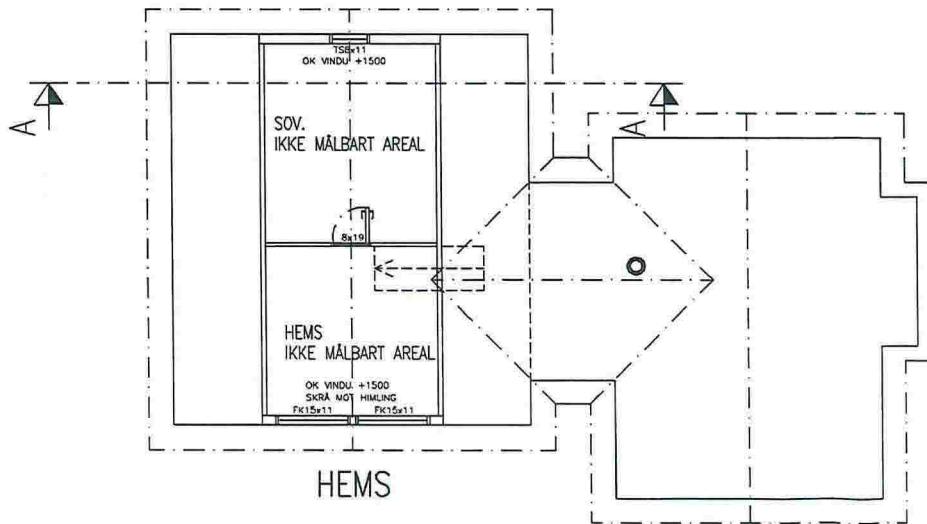

HEMS

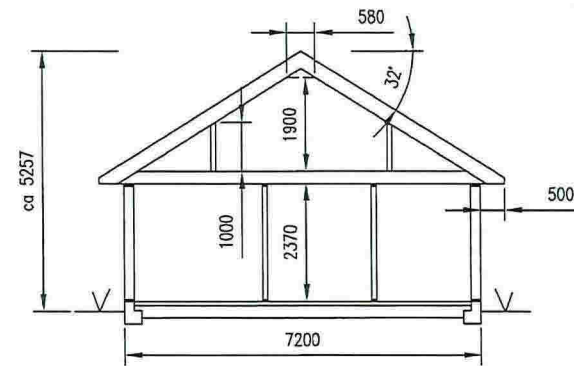


SNITT A-A

BYA: 100,0 M2  
BRA: 89,1 M2

NB!  
DERSOM ANNET IKKE ER BESKREVET, KAN TEGNINGEN KUN BRUKES SOM ANMELDESESTEGNING I BYGGESAK. ARBEIDSTEGNINGER MÅ LEVERES SEPARAT.

REV	DESCRIPTION	DATE/SIGN		
			OBS! * TEGNINGEN KAN PRINTES I FEIL SKALA * IKKE TA MÅL DIREKTE PÅ TEGNING * BRUK BARE OPPGITTE MÅL	
			I HENHOLD TIL LØDVERK ER DENNE TEGNINGEN ARKOCONSULT AS SIN EIENDOM. DENNE TEGNINGEN KAN IKKE BLI BRUKT, OFFENTLIGGJORT ELLER GIS VIDERE TIL TREDJEPART UTEN VÅRT SKRITLIGE SAMTYKKE. OVERTREDELSE AV DETTE KAN SØKSMÅL.	
	JAN OLAV MOSEVOLL NY HYTTE, LINDÅS		REVISION/DATE:	
			PROJECT NO.: 2014195	
	PLAN OG SNITT		DRAWING NO.: 49714195A01	
	 ARKOCONSULT AS, Postboks 103, 5291 Vålestr.f. Tel.: 56390003 - Fax.: 56191130 - Mob.: 93241511 Mail: post@arkoconsult.no - Org.nr.: 997089782 MVA		SCALE: 1:100	FORMAT: A3
			DRAWN: LAH	DATE: 12.08.14
			CHECKED:	DATE:

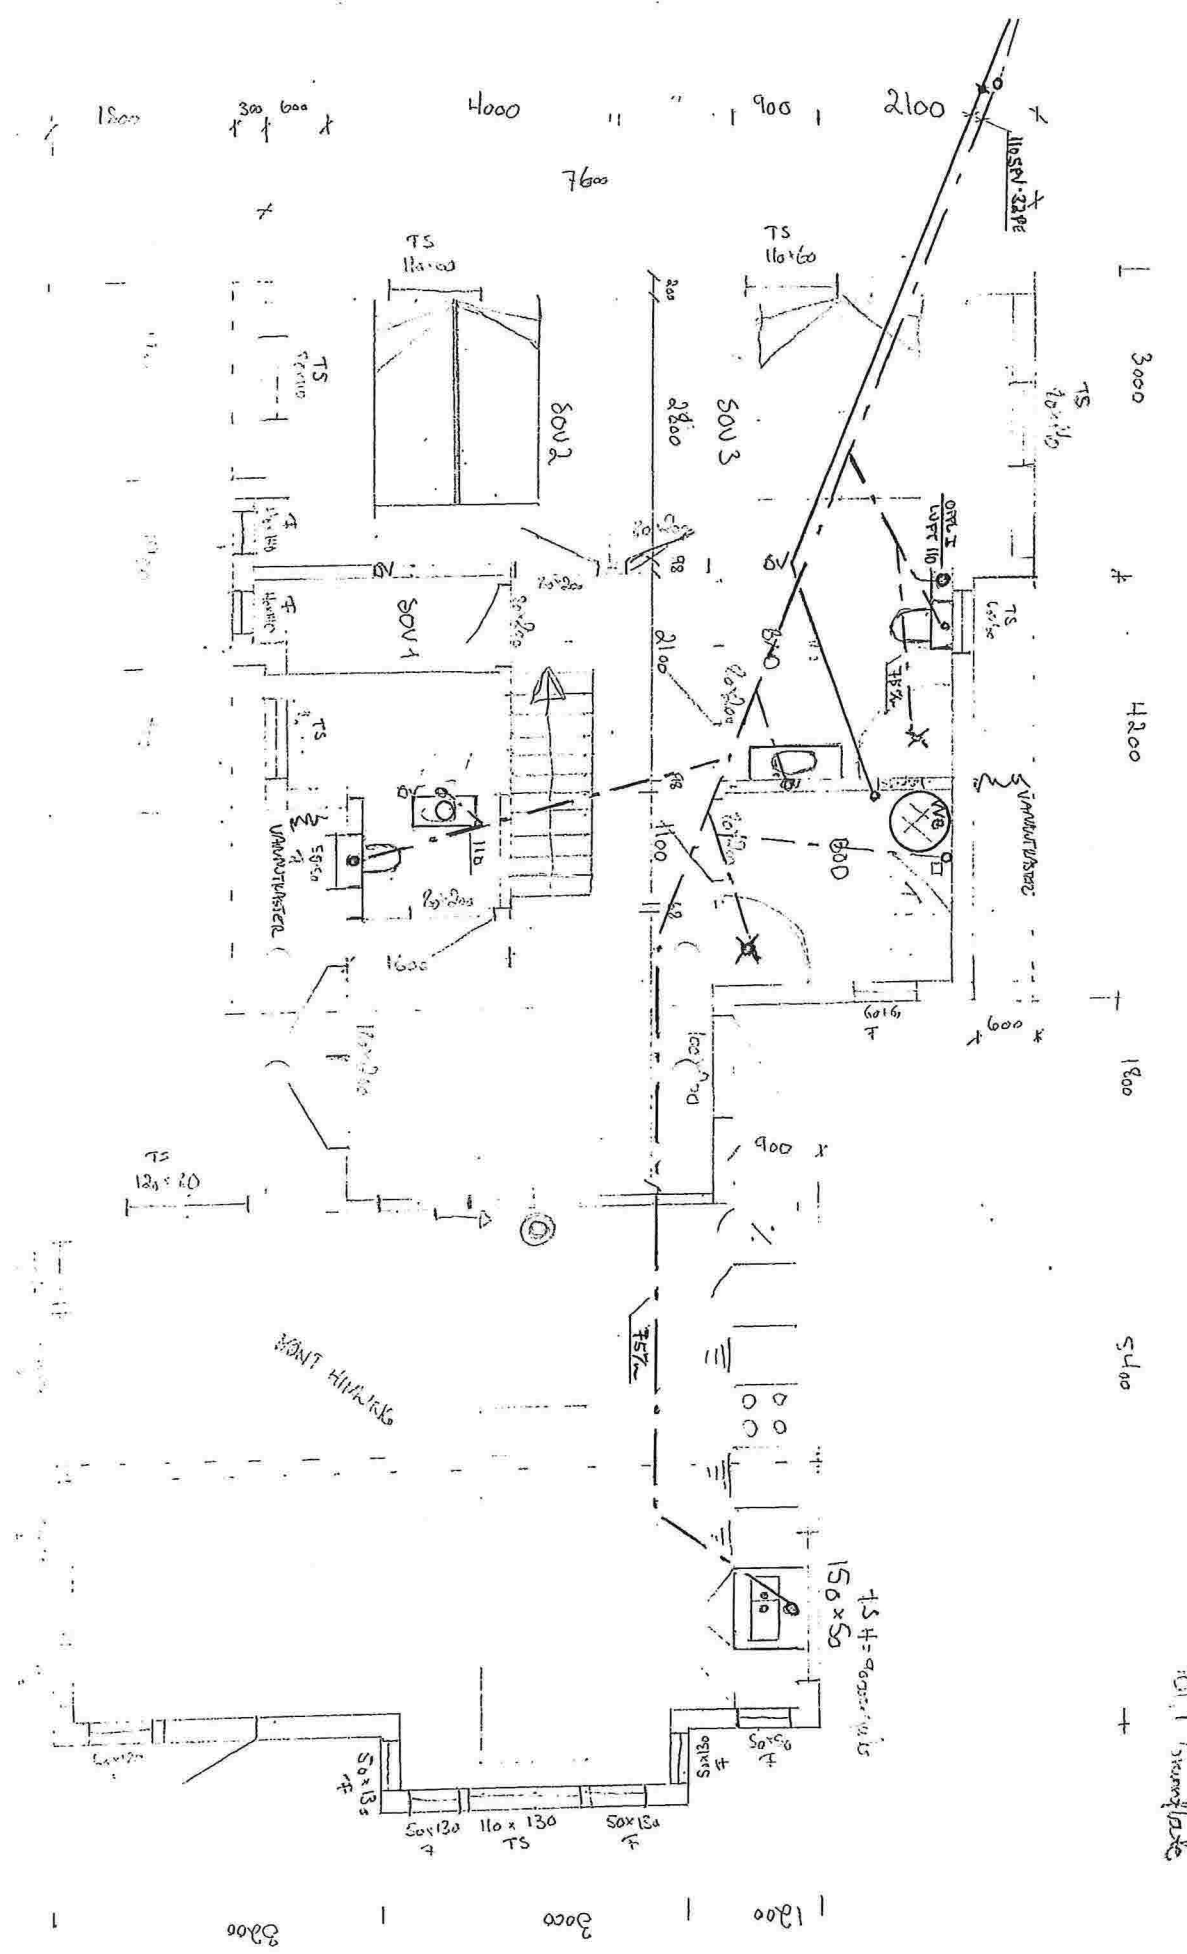

