


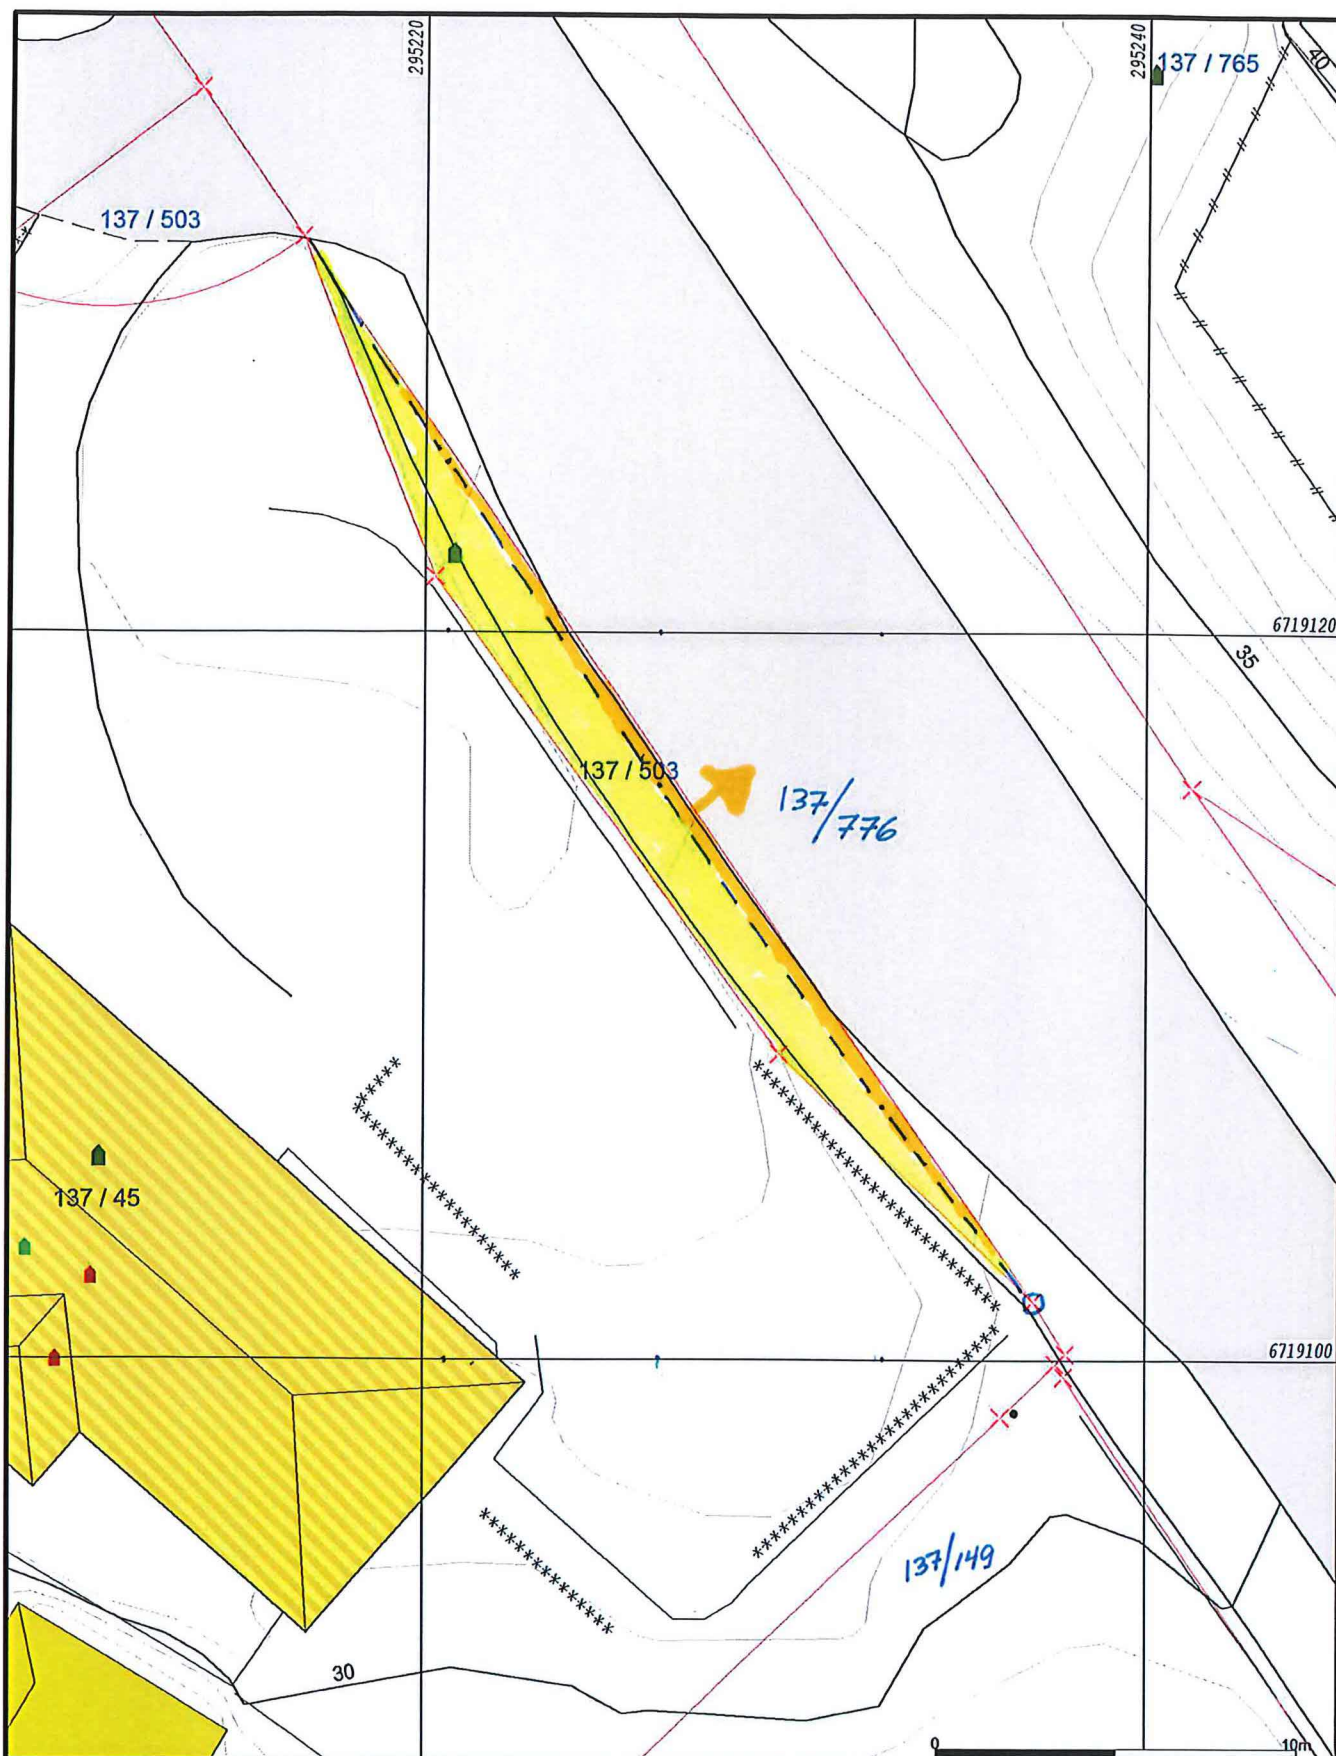

— Målte Grenser
 - Registrerte Grenser
 Y Udefinert grense
 + Terrengmålte grense
 * Konstruert grensepunkt
 ■ Bølg
 ■ Bustad m/ellighet

■ Våningshus
 ■ Større bustader
 ■ Hytte/feriehus
 ■ Garasje/uthus
 ■ Industri/lager
 ■ Andre bygg

Beliggenhet og høyder må oppfattes som orienterende.
 Koordinatsystem: UTM(EUREF89) - SONE 32 (EPSG:32632)
 Høydesystem: (EPSG:)



Dato: 2019.04.01
 Sign: l1e1

ca. 15 m²
 Lindås kommune
 Geodataavdeling

Arneid utvalgt
 Lindås kommune
 Gnr 137 bnr 45 og 503



Målestokk
 1:200