

BF 10

Side 1 av 6

PROTOKOLL FOR OPPMÅLINGSFORRETNING

ETTER LOV OM EIENDOMSREGISTRERING (MATRIKKELLOVEN)

 ArkivsakID
2014/640001

Matrikkelmyndighet			
Kommune	Lindås	Kommunenumr	1263
Adresse	Felles Postmottak, Kvernhusmyrane	Postnr	5914
		Poststed	ISDALSTØ

Eiendom				
Eiendommens adresse	Gnr.	Bnr.	Festenr.	Seksj. nr.
	116	62	0	0
Registrert eier (grunneier)				
GAARD EIENDOMSUTVIKLING AS				
Registrert fester				


Oppmålingsforetning				
Forretningen avholdt	Dato	Kl.	Sted	
	1. oktober 2014	09:00	På 116/62	
Tiltakstype PBL § 20-1, m og ML § 33	Oppretting av ny grunneiendom			Iverks. dato (søknad B/C)
				16.09.2014
Rekvirent	GAARD EIENDOMSUTVIKLING AS			Rekv. dato
				16.09.2014

Habilitet	
Landmålerens navn	Tlf. nr.
Einar Rydland	
<input type="checkbox"/> Landmåleren orienterte partene om det forelå forhold av personlig eller økonomisk art som kunne tilsa inhabilitet	
<input type="checkbox"/> Har partene merknader/innsigelser til gjennomføring av forretningen?	
	<input type="checkbox"/> Nei <input type="checkbox"/> Ja (jf. vedlegg)

Varsling om oppmøte	
<input type="checkbox"/> Varselet om oppmålingsforetning inneholder en liste over personer som er varslet, deres partsstilling (rolle), varslingsdato og varslingsmåte.	Under
forretningen ble alle oppfordret til å bekrefte sitt fremmøte ved underskrift på listen og fremvisning av legitimasjon (jf. vedlegg)	
Ev. merknader til varsling	

Saksdokumenter - bakgrunn for forretningen		
<input type="radio"/> Rekvisisjon av oppmålingsforetning og søknad om tillatelse etter PBL	Vedlegg nr. (ev. fra - til)	
<input type="radio"/> Varsel om oppmålingsforetning		
<input checked="" type="radio"/> Vedtak		
<input type="radio"/> Konesjonsdokumenter		ikke relevant
<input type="radio"/> Servitutter		ikke relevant
<input type="radio"/> Avtaler		ikke relevant
<input type="radio"/>		ikke relevant
<input type="radio"/>		ikke relevant

BF10

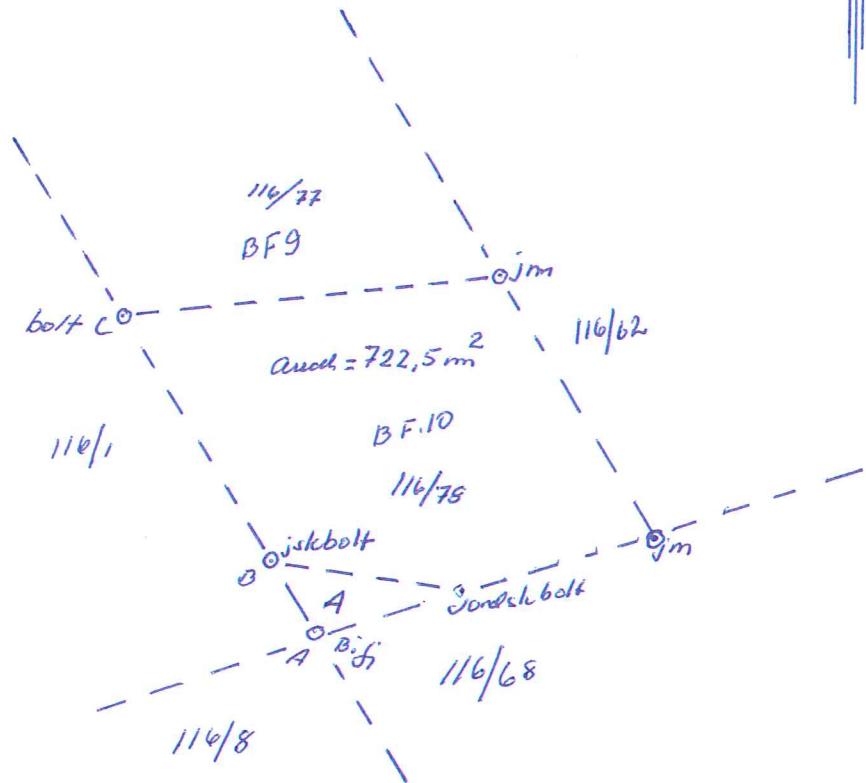

Frädely av parsell av Gu 116 be. 62. Frädely ette gultij plan
 Grenselija mot Gu 116 be 68 er tidlige oppmålt. I same foretting har
 justet gr. lina ved gremest areal mukt A. er tillagt BF. 10. Dette
 er ette godkjent plan.

Grenselija A-B-C er tidlige oppmålt ved jordskifte.

Frädelt parsell gremst; nord mot BF9 Gu 116/78; sør G. 116/68; vest mot
 116/62 og vest mot G. 116 be. 1 og G 116 be 8

G. 116 be. 62. Terje Jan Lønn

G. 116 be 68.1 Terje Jan Lønn

G. 116 be. 77

G. 116 be. 1 Terje Jan Lønn

G. 116 be 8. Stalle Lønn

Lønn 01.10.14.

Terje Jan Lønn

PARTLISTE, FREMMØTE mm

Vedlegg 3, side 1 av 1

Navn, adresse	Gnr/Brnr /fnr	Snr	Eierfor hold ^{*)}	Rolle ^{*)}	Kvit.	Full. Opp- makt møte ID		Signatur ved oppmøte Godkjenning av protokoll	
						Jeg /vi godkjenner protokollen			
GAARD EIENDOMSUTVIKLING AS Lægdene 12 5096 BERGEN	116/62	0	H	RR		Jeg /vi godkjenner protokollen			
STOKNA EIENDOM AS Hagerups vei 41C 5093 BERGEN	116/63	0	H	NB		Jeg /vi godkjenner protokollen			
LAUVÅS OTTAR ATLE MONGSTADVEGEN 443 5955 LINDÅS	116/1	0	H	NB		Jeg /vi godkjenner protokollen			
RAMSDAL ODD GUNNAR RISASJØVEGEN 15 5955 LINDÅS	116/61	0	H	NB		Jeg /vi godkjenner protokollen			<i>O.S. Ramsdal</i>
RAMSDAL HEGE CHRISTIN RISASJØVEGEN 15 5955 LINDÅS	116/61	0	H	NB		Jeg /vi godkjenner protokollen			
HORDALAND FYLKEKOMMUNE Postboks 7900 5020 BERGEN	116/59	0	AE	NB		Jeg /vi godkjenner protokollen			
STATENS VEGVESEN REGION VEST Askedalen 4 6863 LEIKANGER	116/59	0	KE	NB		Jeg /vi godkjenner protokollen			
GAARD EIENDOMSUTVIKLING AS Lægdene 12 5096 BERGEN	116/68	0	H	NB		Jeg /vi godkjenner protokollen			
<i>Halle Landa's</i>	<i>116/8</i>			<i>NB</i>		Jeg /vi godkjenner protokollen			<i>Halle Landa's</i>
						Jeg /vi godkjenner protokollen			
						Jeg /vi godkjenner protokollen			
						Jeg /vi godkjenner protokollen			
						Jeg /vi godkjenner protokollen			
						Jeg /vi godkjenner protokollen			

^{*)} Aktuell eier [AE], Aktuell fester [AF], Fester [F], Framfester [F1], Framfester 2 [F2], Framfester 3 [F3], Hjemmelshaver [H], Kontakinstans for eier [KE], Kontakinstans for fester [KF], Rettighetshaver [RH], Nabo [NB], Gjenboer [GB], Fullmakt) Stedfortreder [SU], Stedfortreder med full beslutningsfullmakt [SMF], ID) Forekort [F], Pass [P], Bankkort m/bilde [B]