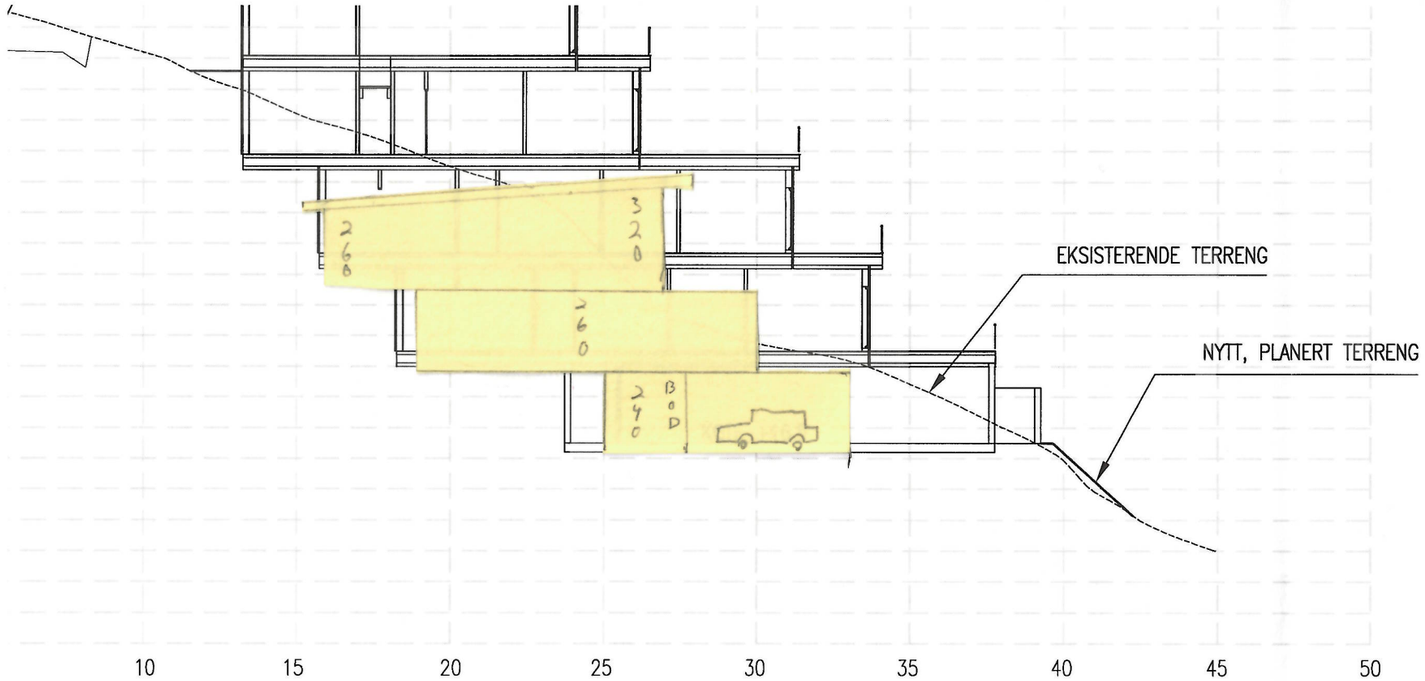

TERRENGPROFIL A–A

PROSJEKTERT VEG

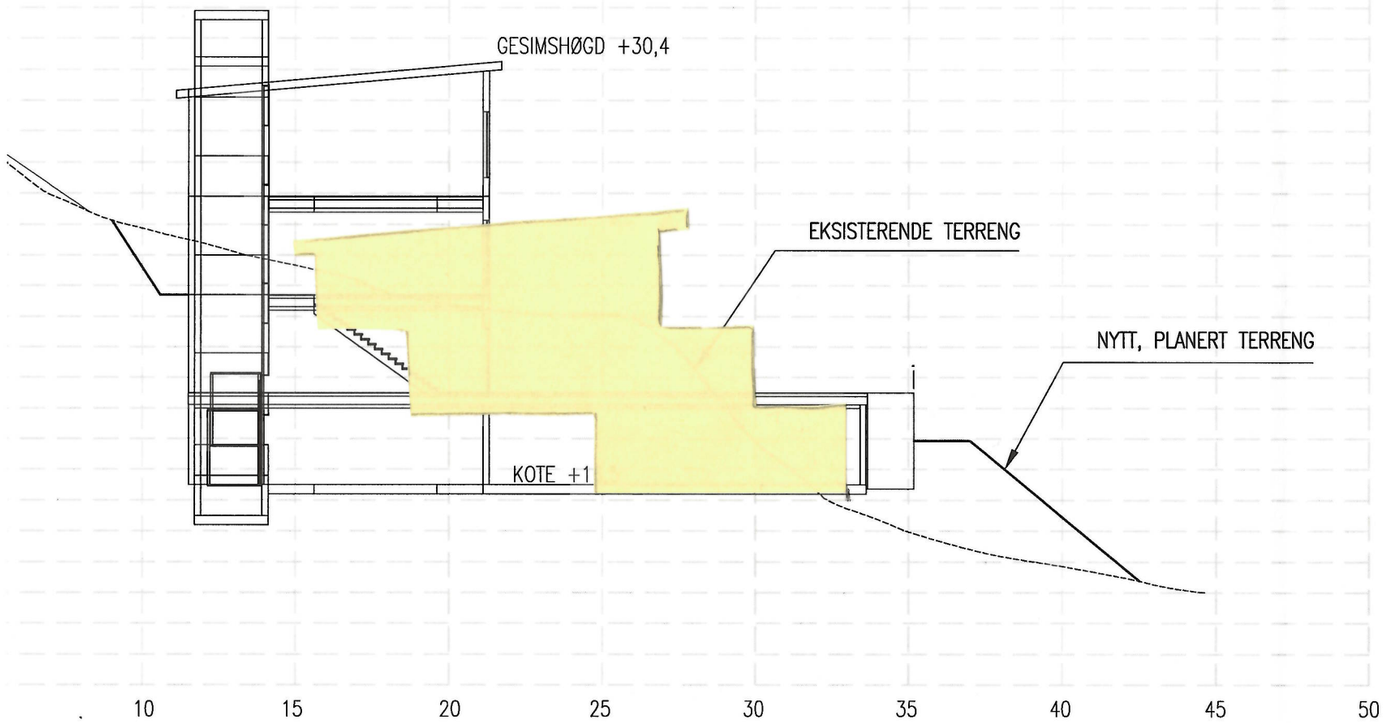

UNDER FUNDAMENTERINGSNIVÅ.
SE NBI BLAD 511.101 OG 513.131.

UTLEGGING OG KOMPRIMERING:

STØRSTE STEINSTØRRELSE BØR VÆRE MINDRE
STEINMASSER LEGGES UT OG KOMPRIMERES
FØR NESTE LAG LEGGES UT.
AVVIK MELLOM HØYESTE OG LAVESTE PUNKT
TIL HØYDEJUSTERING OG UTJEVNING BENYTTE
SE NBI BLAD 513.131

SPRENGSTEINSFYLLING:

HELNING SKAL VÆRE MINDRE ELLER LIK 1:1,
FALL BORT FRA HUSVEGG MINIMUM 1:50 I E
SE NBI BLAD 513.131.

NATURSTEINSMUR
SE NBI BLAD 517.342.

SIKRINGSTILTAK:

NIVÅFORSKJELLER OVER 0,5 M SKAL HA SIKI

I STØRRE SKJÆRINGER HVOR DET KREVES SI
PRO –SOM SKAL GJENNOMFØRE BEFARING F

SE NBI BLAD 517.342 OG 311.135

DATE/SIGN

OBS!
* TEGNINGEN KAN PRINTES I FEIL SKALA
* IKKE TA MÅL DIREKTE PÅ TEGNING
* BRUK BARE OPPGITTE MÅL

MANGERBUA TERRASSE AS

MANGERBUA TERRASSE