

© Denne tegning må ikke kopieres eller benyttes ved foretagender som rettighetshaver ikke medvirker i.

St = ufu - stoppekran vann






Ellingving

Snitt P

Snitt R

Snitt S

Snitt T

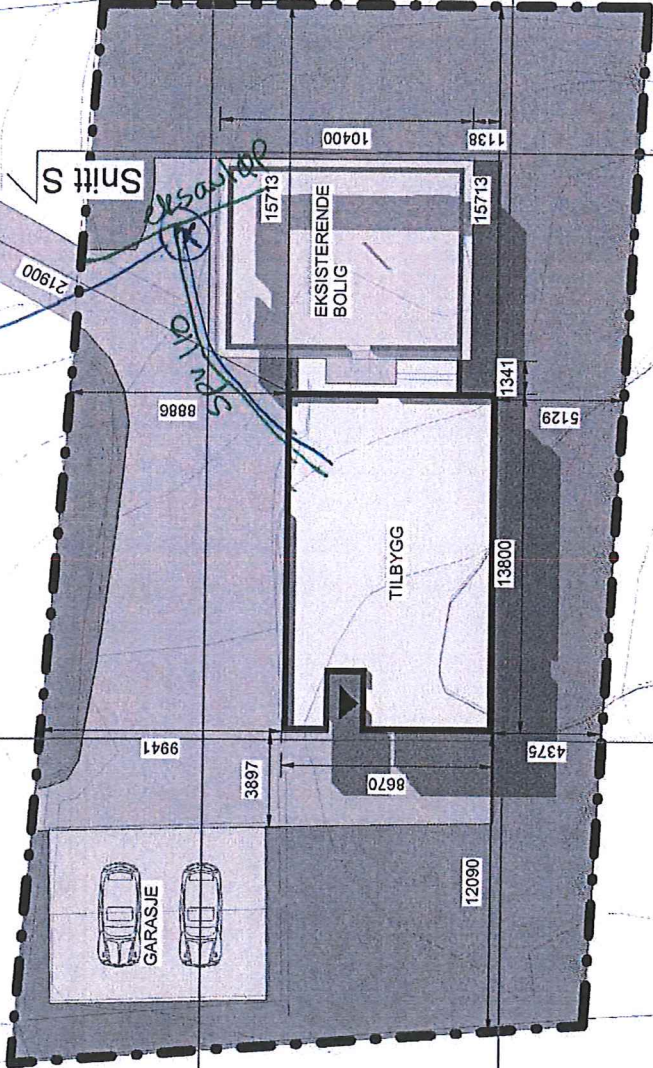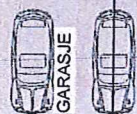

- Tegnforklaring**
- Planlagt bygning
 - Eksisterende bygninger
 - Eksisterende veien
 - Grøntareal
 - Tilkomsvei
 - Måleavstandlinje
 - Høydekurve
 - Snitthenvising
 - Inngang til bygningen
 - Tomtegrense
 - Asfaltert uteområde

Situasjonskart
 1 : 200

TEGN. INNHOLD	SITUASJONSPLAN	MALESTOKK:	1 : 200
PROSJEKT:	GENERASJONSBOLOG	PROSJEKT NR.:	
ARKITEKT		REV.:	TEGN. NR.:
		DATE:	14.02.2018



UTARBEIDET AV:	
TILTAKSMAKER:	INGER JOHANNE MAGNUSSEN STEINAR RYDLAND
BYGDEPLASS:	
G. m/b. nr.	
KOMMUNE:	

REKNES BYGGJEVNER L.L.
 Tlf. 56 16 00 00 Fax 56 16 00 01


RIB EUS

FRA GRUNNMUR TIL FERDIG HUS

tilkoba eks. ledninger

X = utf. stoppekran
32 vann


Areal BYA		Areal BRA	
Garnie BYA	71,8m ²	Bestikkvalse	61,2m ²
NYTT BYA	130,3m ²	Kjeller	65,1m ²
TOTAL	202,1m ²	209	53m ²
		TOTAL Garnie BRA	185,3m ²
		NYTT BRA 109	116m ²
		NYTT BRA 209	49m ²
		NYTT BRA (Tilbygg)	34,2m ²
		TOTAL	199,4m ²
		Garnie + NYTT BRA (Terrasse 69,3m ²)	268,7m ²

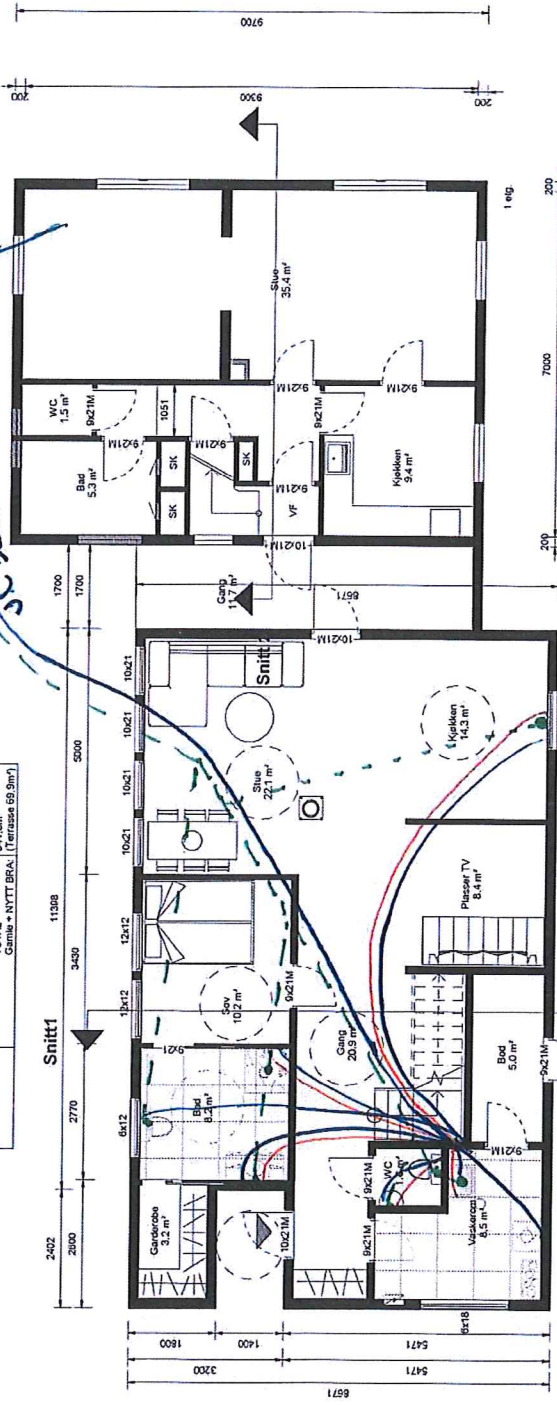

TOTALT AREAL 1. etg. 302,2 m²
TOTALT AREAL 2. etg. 102,3 m²

Stendal VVS AS
Blombakken 1 - 5911 ALVERSUND
E-post: sten-vvs@online.no
Org.nr. 980 626 180

TEGN. INNHOLD:	Plan 1. etg.	MALESTOKK:	1 : 100
PROSJEKT:	TILBYGG	PROSJEKT NR.:	
ARKITEKT:		REV.:	TEGN. NR.:
		DATE:	20.11.18

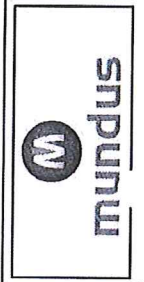

UTARBEIDET AV:	
TILTAUSHAVER:	INGER JOHANNE MAGNUSSEN STEINAR RYDLAND
BYGGPÅSS:	
KOMMUNE:	


REKNES BYGGJEVNER L.L.
Tlf: 56 10 00 00 Fax: 56 10 00 01

RIB
KRUS


FRA GRUNNMUR TIL FERDIG HUS

© Denne tegning må ikke kopieres eller benyttes ved foretagender som rettighetshaver ikke medvirker i.

© Denne tegning må ikke kopieres eller benyttes ved foretagender som rettighetshaver ikke medvirker i.

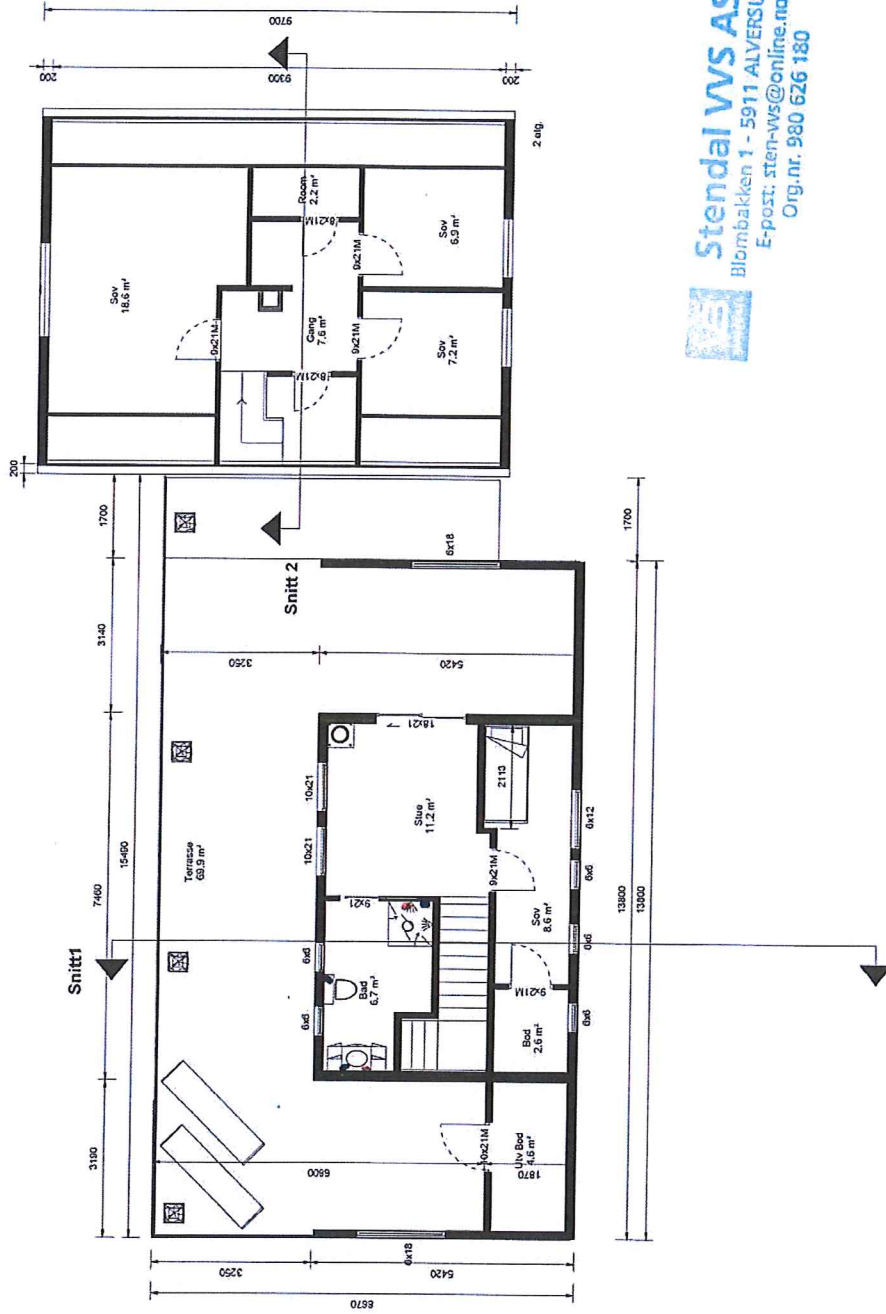

Stendal WS AS
 Blombakken 1 - 5911 ALVERSUND
 E-post: sten-ws@online.no
 Org.nr. 980 626 180

 <p>REKNES BYGGJEVNER L.L. Bygg- og anleggsvirksomhet Tlf. 56 40 60 - 44 50 00</p>		<p>UTARBEIDET AV: INGER JOHANNE MAGNUSSEN STEINAR NYDLAND</p>		<p>TEGN. INNHOLD: Plan 2.dlg</p>		<p>MALESTOKK: 1 : 100</p>	
<p>BYGGEPLASS:</p>		<p>G.nr/b.nr:</p>		<p>PROSJEKT: TILBYGG</p>		<p>PROSJEKT NR:</p>	
<p>KOMMUNE:</p>		<p>BYGGENR:</p>		<p>ARKITEKT:</p>		<p>REV.:</p>	
<p>DATE: 29.11.10</p>		<p>TEGN.:</p>		<p>TEGN.:</p>		<p>TEGN. NR:</p>	

