DATA DESIGN SYSTEM

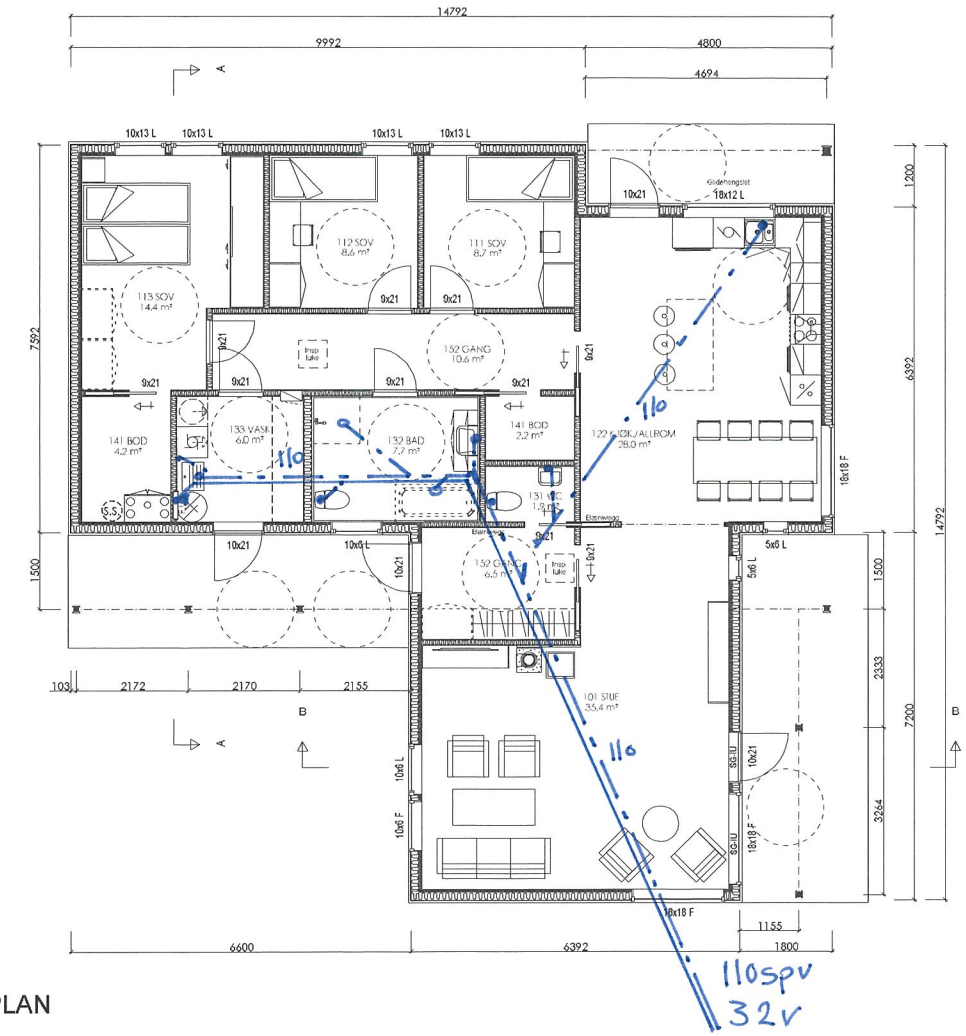

PLAN

AREAL	BRA	P-Rom
Bileilighet		
Underetasje/Kjeller		
Hovedplan/1.etg.	140.4	132.6
Loftplan/2.etg.		
Garasje/Carport/Utv. bod		
Apent overb. areal	21.1	
SUM Hovedleilighet	161.5	132.6
Loft-bredde ved 1,9m høyde:		
Bebygd areal, BYA : 180		
Diverse :		

P.Hg 15/4.19

Rev.nr.:	Rev.:	Tegn. / Dato:	Kontr.:
A	Byggesøknadstegninger. Endringer etter bestilling	BBW 17.12.18	MAB

Tiltakshaver : Arne og Reicun Kvamme
Byggeplass : Kvamsvegen, 5911 Alversund
Kommune : Lindås

Nr. A01-

Målestokk: 1:100	DAK av: TRG	Dato: 10.11.17	Kontr.:	Dato:	Arkivnr.: 18417

Tegning: PLAN

Hustype: ARCTURUS VAR.

NORDBOHUS

Arkitekt:

Denne tegning tilhører Nordbohus AS. Etterligning kfr. lov om åndsverk av 12.5.1961.

Målsetting på utside stenderverk/mur

SG-IU	Sikkerhetsglass innside/utside
SG-I	Sikkerhetsglass innside
SG-U	Sikkerhetsglass utside
Vindu f.o.m. andre etg. skal ha barnesikring	

For isolasjonsmengder og U-verdier, se varmetapsberegning

Sportsbod (5m²) forutsettes bygd samtidig med bolig.
Hvis tilgjengelig boenhet; trinnfri atkomst.

Kombiboks plasseres av ventilasjonsleverandør

Tegning/prosjektering er ikke kontrollert mot plassering i terreng.
Gesims- og mønehøyde er målt fra et teoretisk planert terreng 0,3m under ferdig støpt plate