



LINDÅS KOMMUNE
Byggesak

Alversund Maskinstasjon AS

Buhaugen 6
5911 Alversund

Dykkar ref.	Vår ref.	Saksbehandlar - tlf.	Arkivkode	Dato
	2006/3533 - 17292/2008	Larissa Dahl - 56 37 56 37	134/352	29.07.2008

Mellombels bruksløyve Gbnr. 134/352 Tomannsbustad Hilland

og 134/468

MELLOMBELS BRUKSLØYVE
etter plan og bygningslova § 99 nr.2 og 3

Det vert vist til søknad om mellombels bruksløyve, motteke 29.07.08.

I samsvar med plan- og bygningslova § 99 vert det her gjeve mellombels bruksløyve for tiltaket.

Spesifikasjon.

Byggestad: Hiland Gnr./bnr. 134/352.
Type tiltak: Tomannsbustad. Heile tiltaket
Vedtak: Delegert sak handsama 23.02.07
Ansvarleg søkjar: Alversund Maskinstasjon AS
Tiltakshavar: Ove Myking Erstad 5911 Alversund

Merknader

- Mellombels bruksløyve er gjeve på grunnlag av mottekne kontrollerklæringar. Manglar som er oppført der, må verte retta før det vert gjeve ferdigattest.
- Før det vert gjeve ferdigattest må det verte sendt inn opplysningar om koordinatar for plassering av ferdig bygg.
- Det må ikkje vere manglar ved dei tilhøyrande fasilitetar, slik som mellom anna postlevering, oppsamlingsplass for buss, parkering og areal for opphald utomhus. Terreng skal vere ferdig planert med fall frå hus.
- Ved nybygg med eigen adresse må det settast opp husnummerskilt på ein godt synleg stad – av omsyn til utrykking frå ambulanse, brannvesen, politi, drosje m.v.

Kopi til:


- Nordhordland Likningskontor og Folkeregister, Postboks 193, 5903 Isdalstø (e-post: nordhordland.lk@skatteetaten.no)
- NGIR, Kjevikdalen, 5956 Vågseidet. (epost: ngir@ngir.no)

Postadresse:	Besøksadresse:	Telefon:	56 37 50 00	Bankkonto:	6501.06.91790
Kvernhusmyrane 20		Telefaks:	56 37 50 01	Organisasjonsnr:	935 084 733
5914 Isdalstø					
E-post: postmottak@lindas.kommune.no		Helmeside:	www.lindas.kommune.no	Kartside:	www.nordhordlandskart.no

- *Matrikkelansvarleg, her.*
- *Geodataavdeling, her.*
- *VVA, teknisk drift, her (epost: KEI@lindas.kommune.no)*

Med helsing

*Tor Hegle
fagleiar byggesak*

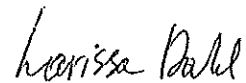

*Larissa Dahl
avdelingsingeniør*

Kommunen sitt saksnr.	Prosjektnr.
-----------------------	-------------



Samsvarserklæring

Pbl § 24-1, SAK10 kapittel 12

Erklæringa gjeld							
Elgedom/ byggjestad	Gnr.	Bnr.	Festenr.	Seksjonsnr.	Bygningsnr.	Bustadnr.	Kommune
	Adresse			Postnr.	Poststad		
	134	468			250004478		Lindås
	Storsteinen 13 B			5911	Hovsund		

Føretak	
Namn på føretaket	Organisasjonsnr.
Lindås Kommune Geodata a/s	935084783

Ansvarsrett gitt dato	Arbeidet innan ansvarsområdet er avslutta
	<input checked="" type="checkbox"/> Ja <input type="checkbox"/> Nei

Ansvarsområde	
Henta frå søknad om ansvarsrett	Funksjon (PRO, UTF)
	Beskriving av ansvarsområde
	UTF
	Konstruksjonsarbeid av nybygg.

Ansvarleg for prosjektering:			
Det er ikkje avdekt arbeid som står att innanfor ansvarsområdet som er til hinder for å gi:			
<input type="checkbox"/> Rammeløyve	<input type="checkbox"/> Igangseljingsløyve/ eiltstegsløyve	<input type="checkbox"/> Mellombels bruksløyve	<input checked="" type="checkbox"/> Ferdigattest

Ansvarleg for utføring:	
<input type="checkbox"/> Mellombels bruksløyve – Arbeid som står att for denne delen av tiltaket fram mot ferdigattest	
Angi arbeid som står att av mindre vesentleg betydning, innanfor den delen av tiltaket det blir søkt mellombels bruksløyve for	
Angi resterande delar av tiltaket der det her ikkje blir søkt om mellombels bruksløyve	
<input type="checkbox"/> Ferdigattest - Det er ikkje avdekt feil eller manglar som hindrar ferdigattest	

Stadfestingar	
Ein stadfestar at kvalitetssikring er utført og dokumentert i medhald av søknad om ansvarsrett og føretaket sitt system.	
<input checked="" type="checkbox"/>	Prosjektering verifisert i samsvar med ytingar i TEK10
<input type="checkbox"/>	Prosjektering verifisert i samsvar med dokumentasjon av loysingar i TEK10
<input checked="" type="checkbox"/>	Utføring verifisert i samsvar med produksjonsunderlag

Erklæring og underskrift		
Føretaket er kjent med reglane om straff og sanksjonar i plan- og bygningslova kap 32, og at det kan medføre reaksjonar dersom det er gitt urette opplysningar.		
Dato	Føretaket si underskrift	Gjenla med blokkbokstavar
7/10.14	<i>Einar Rydland</i>	EINAR RYDLAND

Kommunen sitt saksnr.	Vedlegg nr. G-
-----------------------	-------------------



Kontrollerklæring med sluttrapport

Kontrollerklæring skal sendast til, og arkiverast av ansvarleg sokjar.

Erklæringa gjeld							
Eigedom/ byggjestad	Gnr.	Bnr.	Festenr.	Seksjonsnr.	Bygningsnr.	Bustadnr.	Kommune
	134	468			25 000 44 78		Lindås
	Adresse Storsteinen 13 B			Postnr. 5911	Poststad Alvåsund		

Ansvarleg kontrollerande	
Namn på foretaket Lindås Kommune Geodata a/d	Organisasjonsnr. 935084733

Ansvarsrett gitt dato	
--------------------------	--

Ansvarsområdet	
Henta frå søknad om ansvarsrett	Kontroll maling nybygg.

Sluttrapport	
<input checked="" type="checkbox"/>	Ingen avvik er funne, sjå vedlagt plan for uavhengig kontroll
<input type="checkbox"/>	Observerte avvik er lukka, sjå vedlagt plan for uavhengig kontroll
<input type="checkbox"/>	Opne avvik er rapporterte til kommunen, sjå vedlagt plan for uavhengig kontroll
Vedlegg	Plan for uavhengig kontroll
	Vedlegg nr. G-

Erklæring og underskrift		
Kontroll er gjennomført etter forskriftene. Kontrollforetaket er uavhengig av foretaka som er kontrollerte.		
Ansvarleg kontrollerande foretak er kjent med reglane om straff og sanksjonar i plan- og bygningslova kap. 32, og at det kan medføre reaksjonar dersom det er gitt urette opplysningar.		
Dato 7/10-14	Kontrollerande foretak si underskrift Einar Rydland	Gjenta med blokkbokstavar EINAR RYDLAND

134-kontr 468

-00 FF
-01 OOOOOOOOOOOO DDDDDDDDDDD VVVVVVVVVVVV KKKKKKKKKKKK OOOOOOOOOOOO
-02 SSSSSSSSSS KKKKKKKK NNNNNNNN TTTTTTTT TTTTTTTT II.III Bk MMMMMMM
-03 TTTTTTTTTT KKKKKKKK HHH.HHHH VVV.VVVV AAAA.AAA SS.SSS Bk MMMMMMM
-04 TTTTTTTTTT KKKKKKKK HHH.HHHH DDDD.DDD AAAA.AAA SS.SSS Bk MMMMMMM
-05 PPPPPPPPPP KKKKKKKK XXXXXXXX.XXX YYYYYYY.YYY ZZZZ.ZZZ Bk MMMMMMM
-06 PPPPPPPPPP KKKKKKKK PPPPPPPP.PPP AAAAAA.AAA ZZZZ.ZZZ Bk MMMMMMM
-07 PPPPPPPPPP KKKKKKKK dXXXXXXXX.XXX dYYYYYY.YYY dZZZ.ZZZ Bk MMMMMMM
-08 Epi E1 E2 E3 E4
-09_Pi Sammenheng FF MMMMMMM
-00 Leica Geosystems AG
-00 Instrument: CS15 Måledato: 07.10.2014
-00 Målejobb: 134-kontr Operatør: er
-00 Jobbeskrivelse:
05 M-Ref 0154 6718218.805 296622.928 65.488 0.000
05 h01 6720993.502 292959.921 58.996 0.015
05 h02 6720986.156 292951.437 59.062 0.021
05 tg 6720995.201 292964.267 58.069 0.015
05 g01 6720997.513 292964.957 58.031 0.011
05 g02 6720997.463 292965.660 58.023 0.013
05 g03 6720992.172 292970.294 57.896 0.012
05 h04 6720981.710 292970.164 58.795 0.018
05 h05 6720974.356 292961.699 59.046 0.020

Tgrm. 58,10


Kontrollmåling Gnr 134 bnr 468.
Eigar Morten Sivertsen og Torill Brendehaug

Knarvik 07.10.2014

Lindås Kommune Geodata avd.

Einar Rydland

Lindås kommune

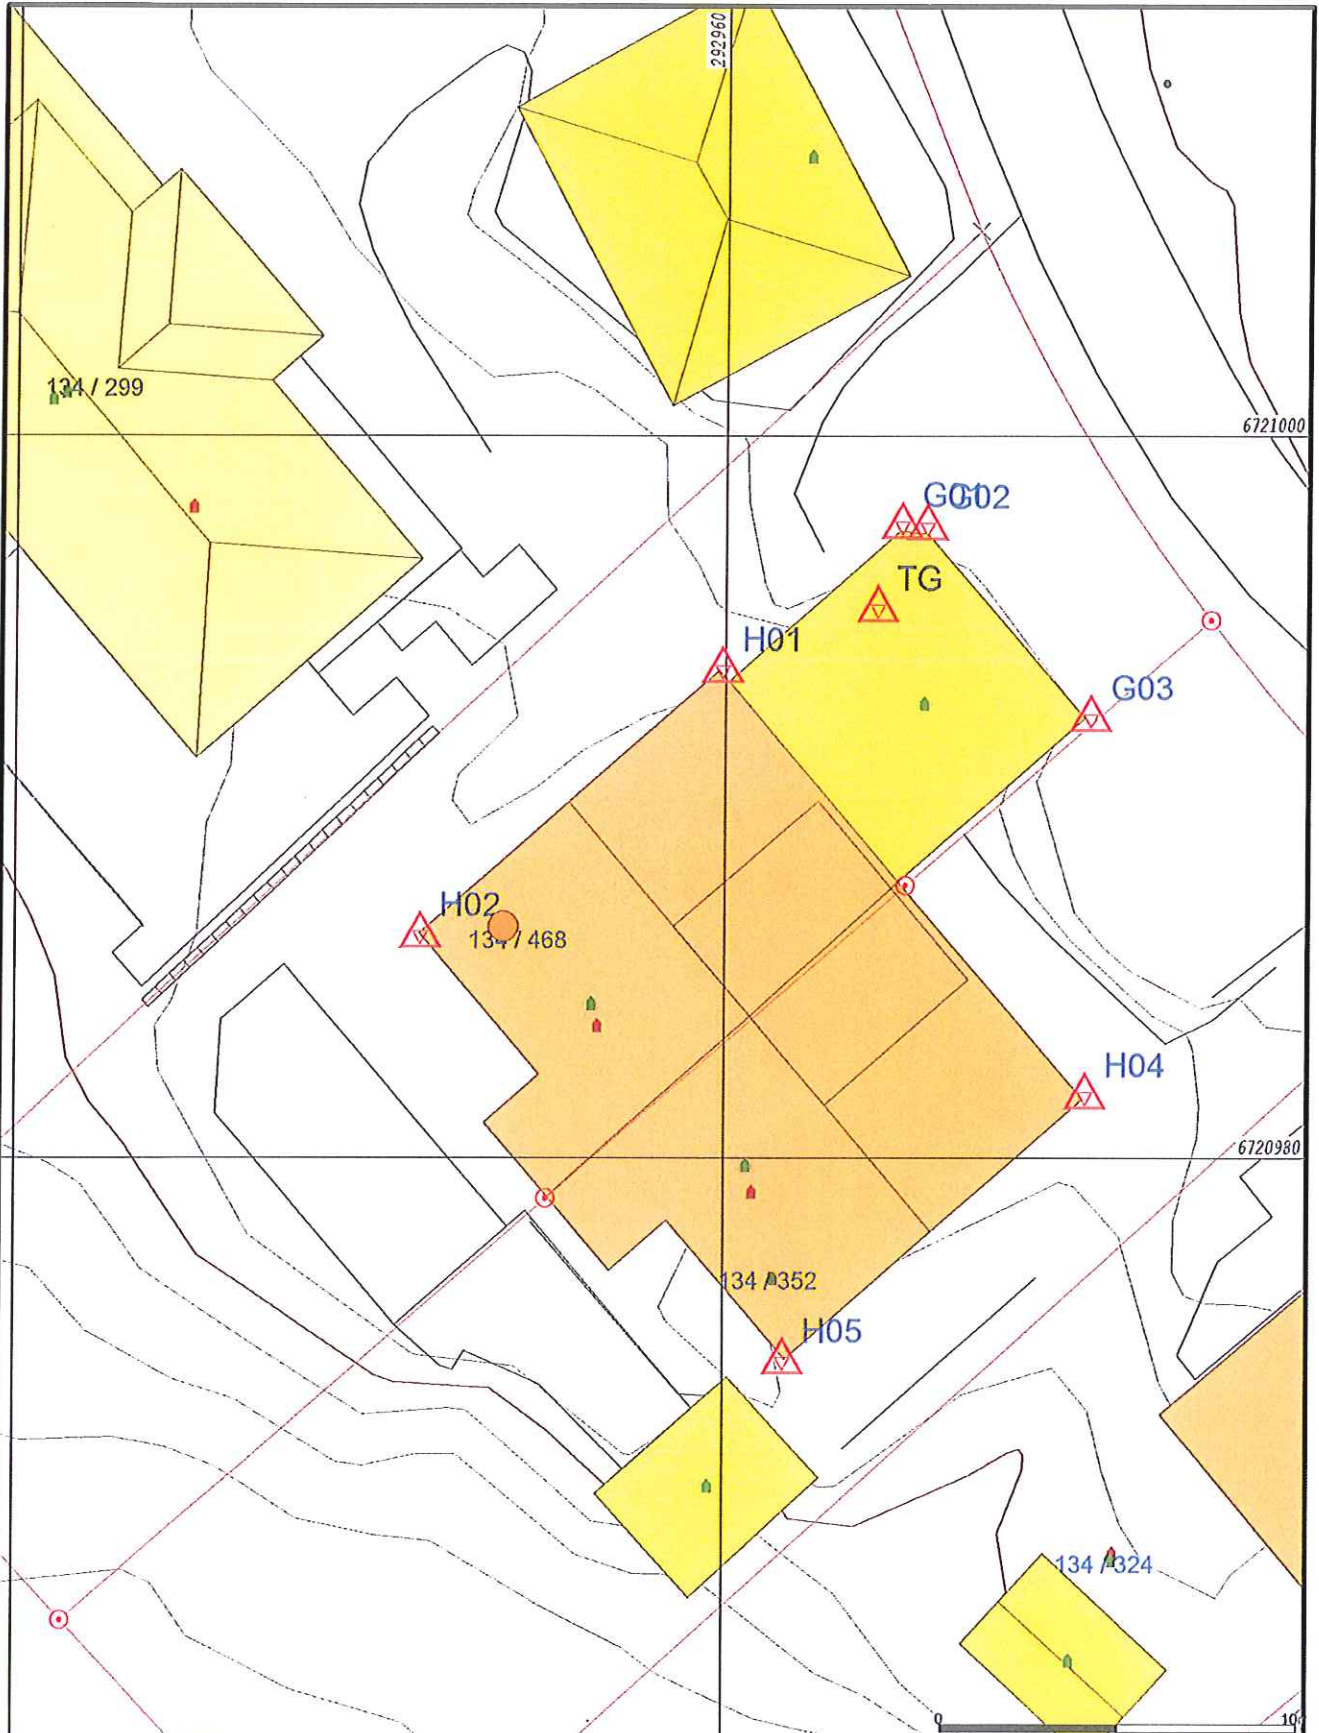

- Målte Grenser
- Registrerte Grenser
- Udefinert grenser
- Terrengmålte grease
- Konstruert grensepunkt
- Beilig
- Bustad m/leilighet
- Våningshus
- Storre bustader
- Hytte/feriehus
- Garasje/bilhus
- Industribilger
- Andre bygg

Beliggenhet og høyder må oppfattes som orienterende.



Lindås kommune
Geodata avdeling
Kontrollmåling Byggplassering

Dato: 2014.10.07
Eiga: *lie*

Gnr 134 bnr 468



Målestokk
1:200