



3

© Denne tegning må ikke kopieres eller benyttes ved foretagender som Mesterhus Norge eller utførende tegnekontor ikke medvirker i.

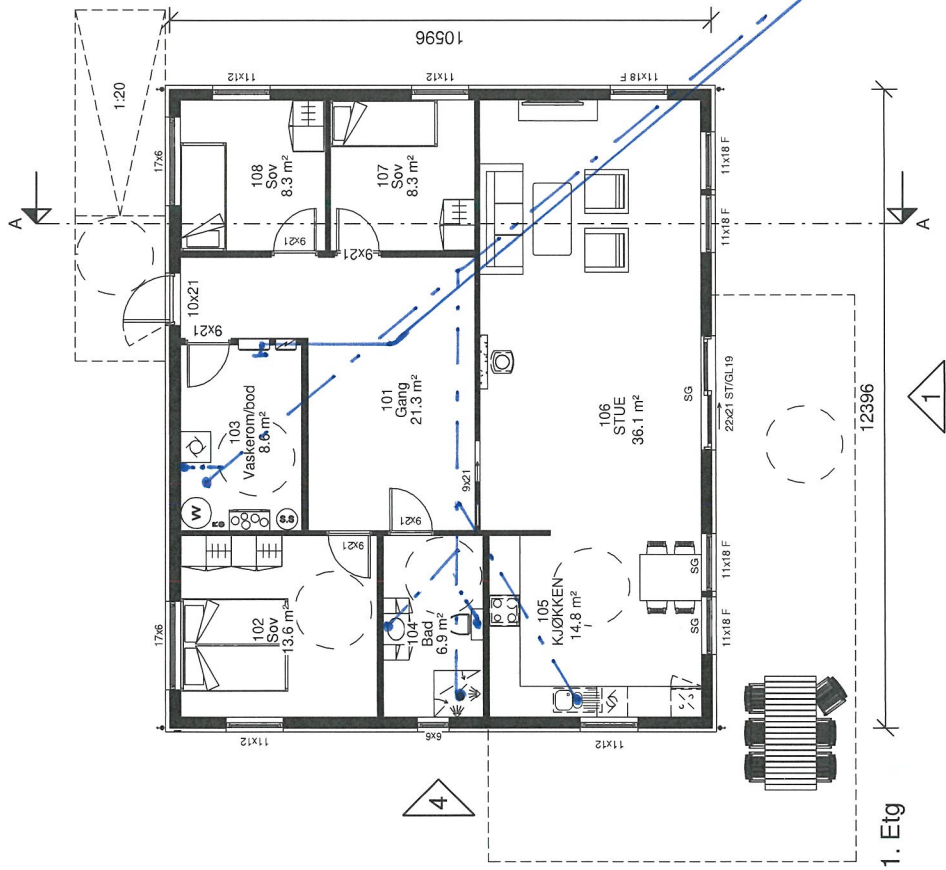

1. Etg

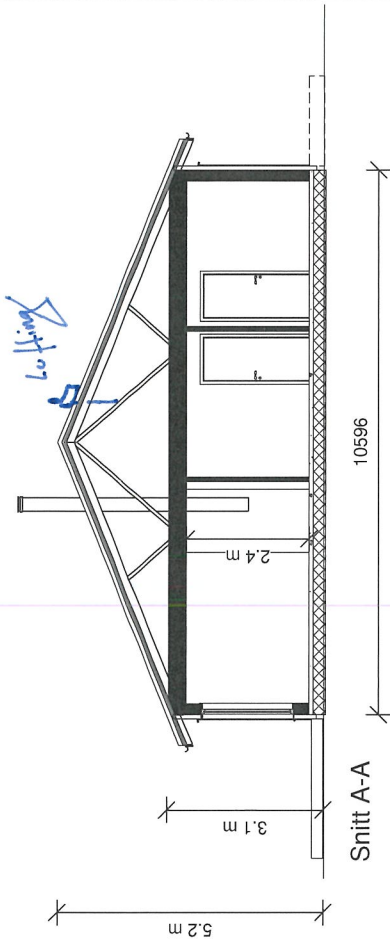

Snitt A-A

Hjelmås
P.Hg 16/9/19
 VVS a/s

Areal BRA

Beskrivelse:	Areal:
Hovedplan	121,8 m ²
	121,8 m ²

Areal BYA

135 m²**ANMERKNINGER:**

- Risikoklasse 4 / Brannklasse 1
- Energidokumentasjon: U-verdier angitt i energidokumentasjon.
- Arealer oppgitt i tabell er i iht NS3940
- Arealer angitt i de enkelte rom er oppgitt som faktiske gulvareal.
- I rom under skrå himling kan deler av dette areal ha lavere takhøyde enn 2.4m
- L = LIMTRE / S = STÅLDRAGER / SK = SKURLAST
- NTO = NETTOMÅL
- Innredninger og sanitærutstyr vist på tegning kun inkludert hvis angitt i kontrakt.
- For symbolforklaringer, se leveringsbeskrivelse.

REV.	DATE	REVISION	SIGN.

Kålas Bygg AS
 Torvhusmyrane 2, 5913 Eikangenvåg
MESTERHUS

TILTAKSHAVER: Arnt Hagesæter

BYGGEPLASS: Nedre Eikangenvåg

G.nr/b.nr: 213/35

KOMMUNE: Lindås

TEGN. INNHOLD:

Plan og Snitt

PROSJEKT:

250S-L-Siv omtegn

ARRTEKT:

Mesterhus

DATE:

26.10.18

TEGN:

ET

PROSJEKT NR:

70012

TEGN NR:

00.11

MÅL:

Enebollig

1 : 100