

**For matrikkelenhet:**

Kommune: 1263 - LINDÅS  
Gårdsnummer: 140  
Bruksnummer: 53

Utskriftsdato/klokkeslett: 09.10.2014 kl. 09:06  
Produsert av: Tommy Veland  
Attestert av: Lindås kommune

---

**Orientering om matrikelbrev**

Matrikelbrevet er hjemlet i «Lov om eigedomsregistrering» (matrikkelova) av 17. juni 2005. Etter definisjonen i matrikkelovens § 3 d) er matrikelbrevet en attestert utskrift av matrikkelen som viser alle registrerte opplysninger om en matrikkelenhet ved oppgitt dato.

**Om fullstendighet og nøyaktighet i matrikelbrevet**

Matrikkelen ble etablert ved konvertering av data fra tidligere registre. Det kan variere hvor gode disse dataene er med hensyn på fullstendighet og nøyaktighet. I enkelte tilfeller kan grensepunkt og grenselinjer mangle helt eller delvis eller være feil registrert. Det kan også være feil og mangler ved registrert bygnings- og adresseinformasjon. Fullstendighet og stedfestingsnøyaktighet er generelt bedre innenfor enn utenfor tettbygd strøk. Vær oppmerksom på at for mange matrikkelenheter og bygg hefter usikkerhet ved arealet som oppgis.

For utfyllende informasjon: [www.kartverket.no/matrikelbrev](http://www.kartverket.no/matrikelbrev)

## Matrikkelenhet

Matrikkelenhetstype: Grunneiendom  
Bruksnavn:  
Etableringsdato: 25.02.2010  
Skyld: 0  
Er tinglyst: Nei  
Har festegrunner: Nei  
Er seksjonert: Nei

## Jordskifte krevd

Dato	Referanse	Matrikkelenheter
27.01.2014	1200-2014-0003	140/5 og 140/53
14.02.2014	1200-2014-0003	140/4, 140/5, 140/8, 140/10, 140/14, 140/15, 140/18, 140/19, 140/23, 140/24, 140/30, 140/36, 140/37, 140/48, 140/50 og 140/53

## Arealrapport

Tekst	Areal (m2)	Kommentar
Beregna areal for 140 / 53	15 815,9	Usikkert areal

## Eierforhold

### Ikke tinglyste eierforhold/kontaktinstanser

Rolle	Status	Føds.d./org.nr	Navn	Bruksenhet	Adresse	Andel
1. kommunale kontaktinstans		935084733	LINDÅS KOMMUNE		Felles postmottak Kvernhusmyrane 20 5914 ISDALSTØ	

## Forretninger

Forretningstype	Årsak til feilretting	Tinglysingsstatus	Tinglysingsstatusdato	Forretningsdato	Matrikkelføringsdato	Signatur
Kartforretning				05.10.2012	02.11.2012	1263sos
Kartforretning				05.10.2012	17.10.2012	1263sos
Kartforretning				05.10.2012	16.10.2012	1263sos
Annen forretningstype				14.09.2012	14.09.2012	1263rye
Annen forretningstype				14.09.2012	14.09.2012	1263rye
Oppmålingsforretning				25.02.2010	25.02.2010	1263rye

**Forretningstype**


**Årsak til feilretting Tinglysingsstatus**

**Tinglysingsstatusdato Forretningsdato Matrikkelføringsdato Signatur**

Rolle	Matrikkelenhet	Arealendring
Mottaker	140/53	16 024,3

# Oversiktskart for 140 / 53


Målestokk 1:20 000  
EUREF89 UTM Sone 32

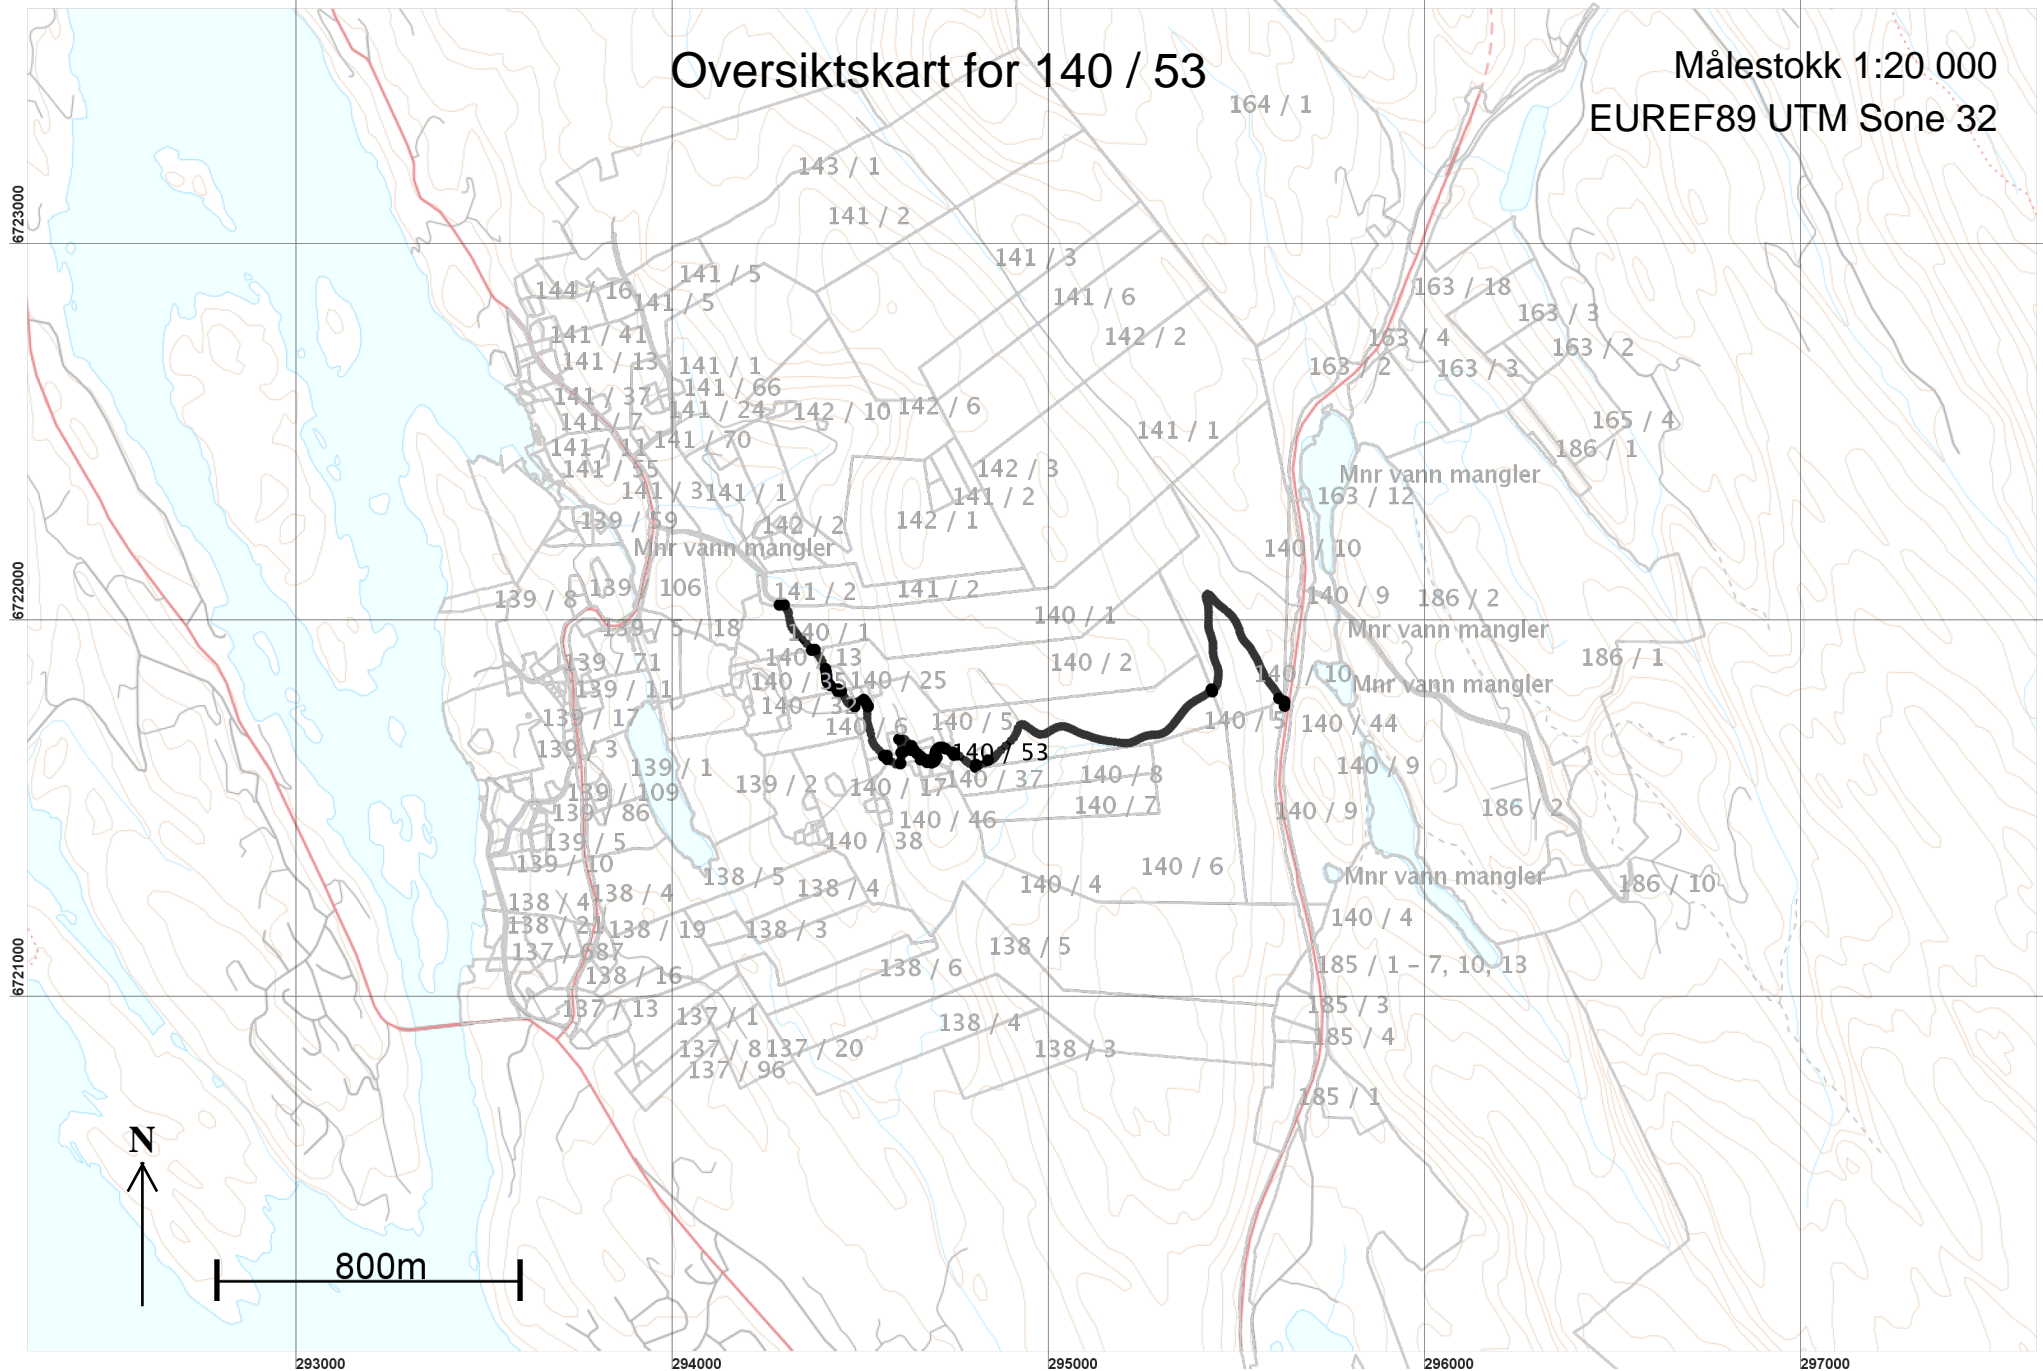

# Teig 1 (Hovedteig)

## 140 / 53

Målestokk 1:10 000  
EUREF89 UTM Sone 32

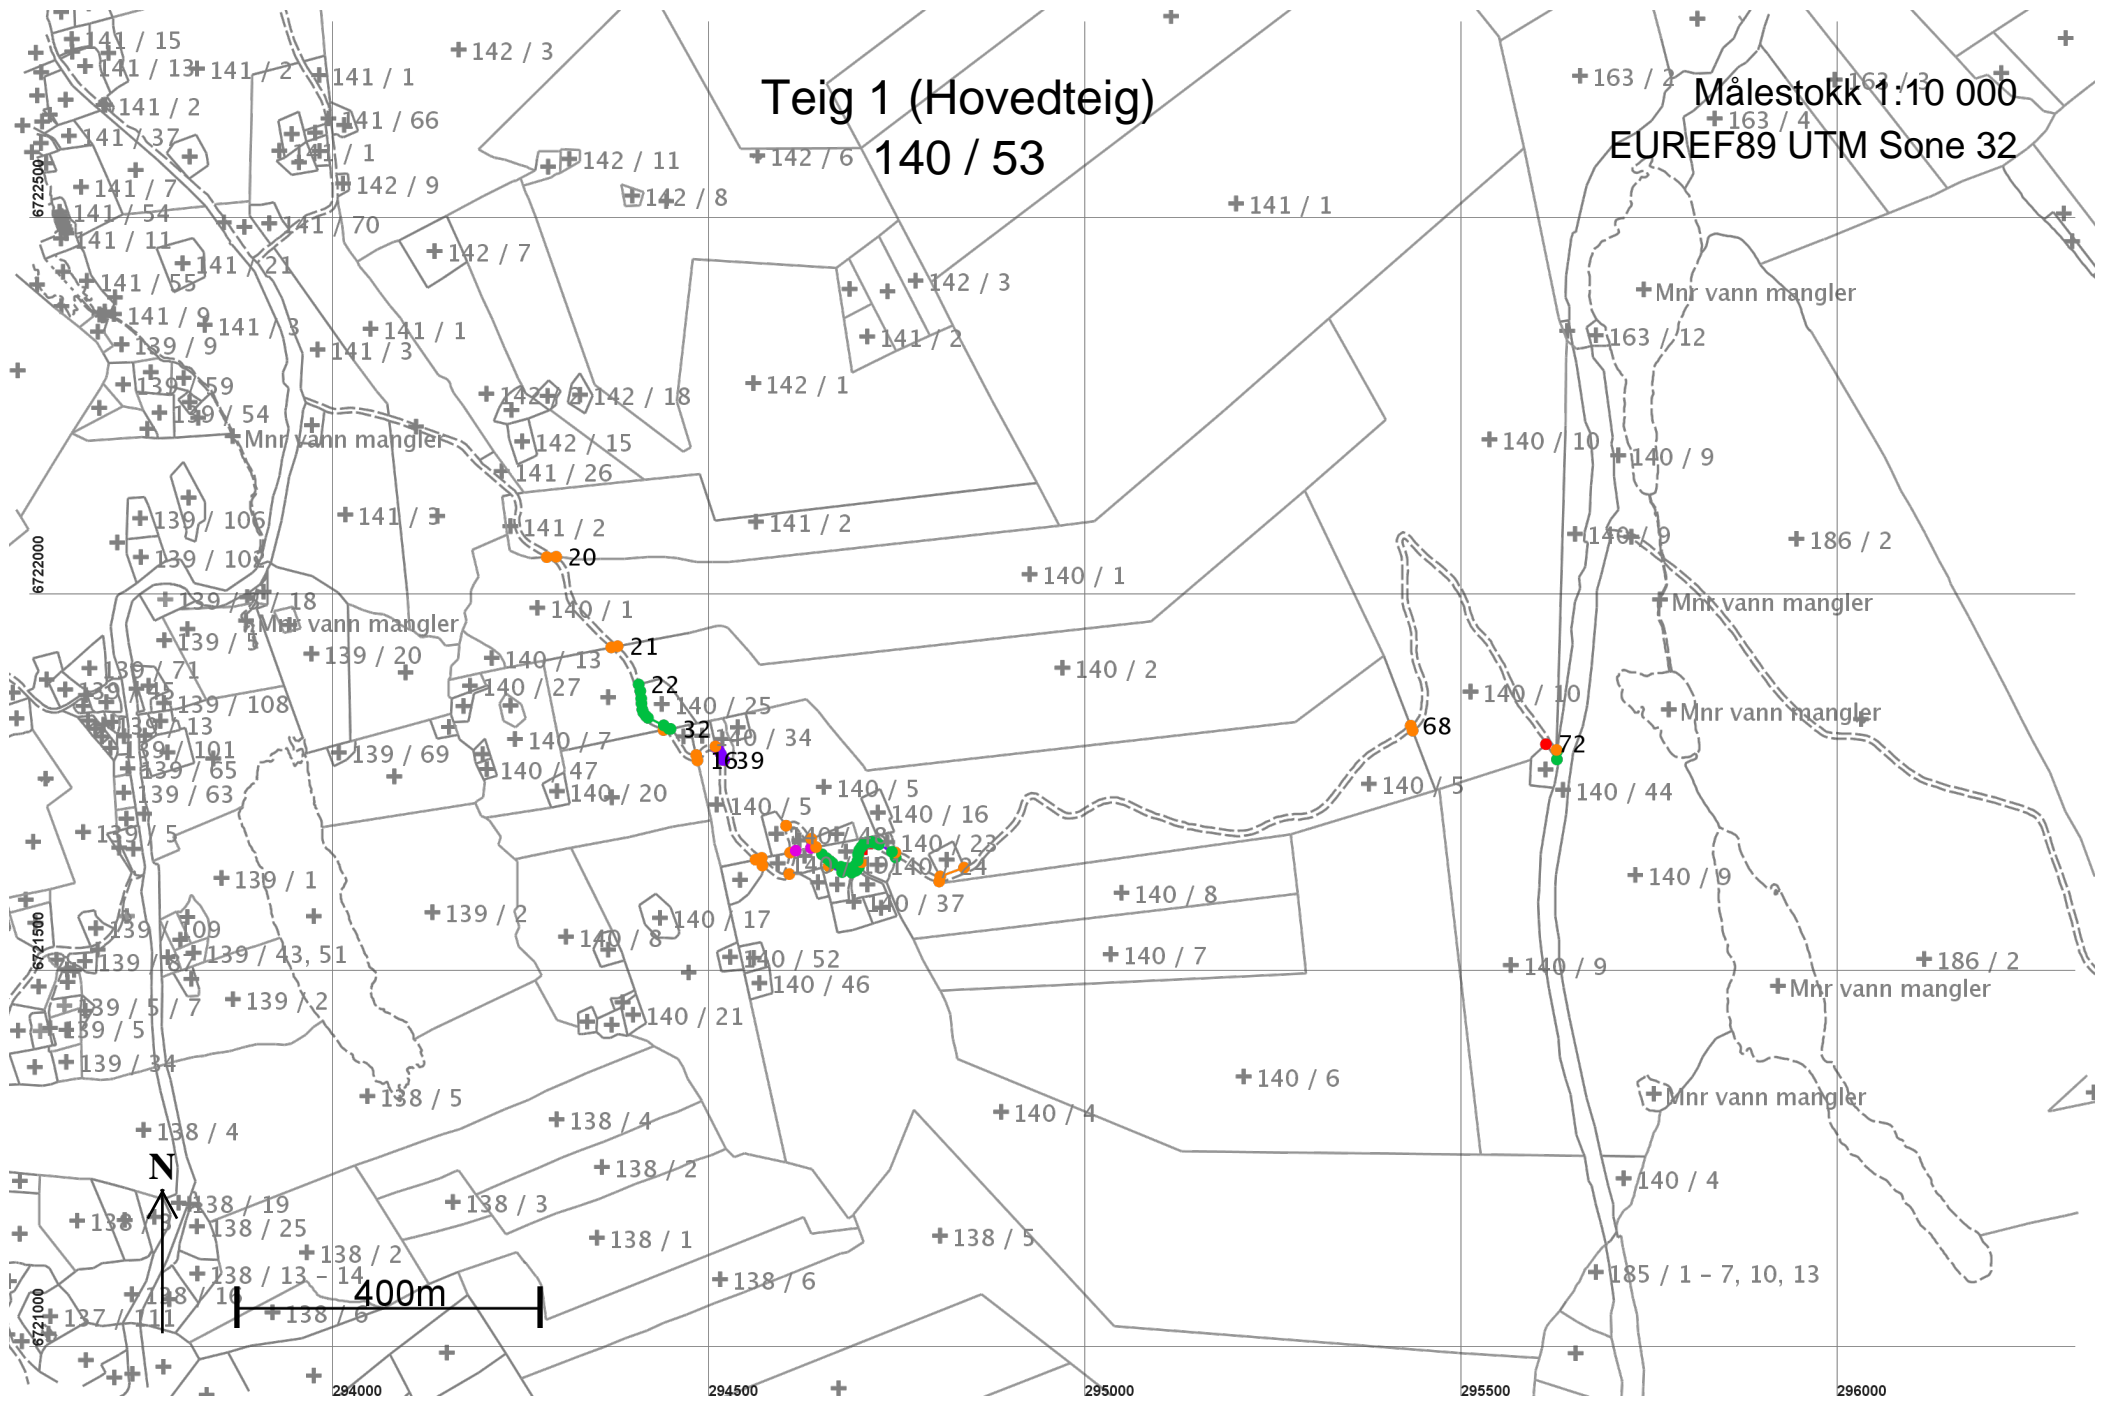

## Areal og koordinater

Areal: 15 815,9

Arealmerknad: Hjelpelinje vegkant

Representasjonspunkt: Koordinatsystem: EUREF89 UTM Sone 32

Nord: 6721672

Øst: 294708

### Grensepunkt / Grenselinje

### Ytre avgrensing

Løpenr	Nord	Øst	Grensemerke nedsatt i / Lengde	Grensepunkttype / Hjelpelinjetype	Målemetode	Nøyaktighet	Radius
1	6721626,65	294805,76	Ikke spesifisert 67,17	Geometrisk hjelpepunkt Vegkant	63 Generert sirkelgeometri	500	500
2	6721658,67	294747,90	Jordfast stein 61,90	Bolt Vegkant	11 Terrengmålt: Totalstasjon	13	500
3	6721652,25	294702,94	Ikke spesifisert 7,44	Geometrisk hjelpepunkt Ikke hjelpelinje	63 Generert sirkelgeometri	500	500
4	6721645,83	294699,18	Fjell Kors 5,01	Ikke hjelpelinje	96 GPS kinematisk (Real time kinematic)	13	13
5	6721641,85	294696,14	Ikke spesifisert 1,68	Umerket Ikke hjelpelinje	11 Terrengmålt: Totalstasjon	13	13
6	6721640,88	294694,77	Jord 5,65	Offentlig godkjent grensemerke Ikke hjelpelinje	11 Terrengmålt: Totalstasjon	13	36
7	6721638,39	294689,70	Ikke spesifisert 12,83	Umerket Ikke hjelpelinje	12 Terrengmålt: Teodolitt med elektronisk avstandsmåler	14	36
8	6721639,17	294676,89	Ikke spesifisert 19,22	Umerket Ikke hjelpelinje	12 Terrengmålt: Teodolitt med elektronisk avstandsmåler	14	36
9	6721646,87	294659,28	Jord 0,21	Offentlig godkjent grensemerke Ikke hjelpelinje	12 Terrengmålt: Teodolitt med elektronisk avstandsmåler	14	14
10	6721647,07	294659,23	Ikke spesifisert 33,91	Geometrisk hjelpepunkt Vegkant	63 Generert sirkelgeometri	500	500
11	6721671,19	294635,53	Ikke spesifisert 71,27	Umerket Vegkant	56 Digitalisert på skjerm fra scannet samkopi (raster)	200	500
12	6721667,58	294615,33	Ikke spesifisert 32,41	Umerket Vegkant	56 Digitalisert på skjerm fra scannet samkopi (raster)	200	500
13	6721636,43	294606,73	Ikke spesifisert 45,52	Geometrisk hjelpepunkt Vegkant	63 Generert sirkelgeometri	500	500

Løpenr	Nord	Øst	Grensemerke nedsatt i / Lengde	Grensepunkttype / Hjelpelinjetype	Målemetode	Nøyaktighet	Radius
14	6721647,79	294571,07	Ikke spesifisert 12,04	Geometrisk hjelpepunkt Vegkant	63 Generert sirkelgeometri	500	500
15	6721655,64	294561,94	Ikke spesifisert 188,11	Geometrisk hjelpepunkt Vegkant	63 Generert sirkelgeometri	500	500
16	6721787,41	294484,67	Ikke spesifisert 64,14	Geometrisk hjelpepunkt Vegkant	63 Generert sirkelgeometri	500	500
17	6721827,69	294439,71	Ikke spesifisert 138,29	Geometrisk hjelpepunkt Vegkant	63 Generert sirkelgeometri	500	500
18	6721937,36	294370,31	Ikke spesifisert 152,77	Geometrisk hjelpepunkt Vegkant	63 Generert sirkelgeometri	500	500
19	6722057,28	294284,65	Ikke spesifisert 12,58	Geometrisk hjelpepunkt Ikke hjelpelinje	63 Generert sirkelgeometri	500	501
20	6722057,70	294297,22	Ikke spesifisert 148,72	Geometrisk hjelpepunkt Vegkant	63 Generert sirkelgeometri	500	500
21	6721938,98	294378,80	Ikke spesifisert 59,45	Geometrisk hjelpepunkt Vegkant	63 Generert sirkelgeometri	500	500
22	6721888,15	294406,73	Jord 8,95	Stein eller røys Ikke hjelpelinje	96 GPS kinematisk (Real time kinematic)	13	14
23	6721879,46	294408,87	Jordfast stein 10,01	Offentlig godkjent grensemerke Ikke hjelpelinje	96 GPS kinematisk (Real time kinematic)	13	14
24	6721869,53	294410,11	Jordfast stein 6,59	Offentlig godkjent grensemerke Ikke hjelpelinje	96 GPS kinematisk (Real time kinematic)	13	14
25	6721862,95	294410,50	Jord 8,11	Offentlig godkjent grensemerke Ikke hjelpelinje	96 GPS kinematisk (Real time kinematic)	13	14
26	6721854,92	294411,60	Mur 4,11	Gjerdestolpe Ikke hjelpelinje	96 GPS kinematisk (Real time kinematic)	13	14
27	6721851,00	294412,85	Jord 5,90	Offentlig godkjent grensemerke Ikke hjelpelinje	96 GPS kinematisk (Real time kinematic)	13	14
28	6721846,28	294416,39	Jordfast stein 3,60	Offentlig godkjent grensemerke Ikke hjelpelinje	96 GPS kinematisk (Real time kinematic)	13	14

Løpenr	Nord	Øst	Grensemerke nedsatt i / Grensepunkttype /		Målemetode	Nøyaktighet	Radius
			Lengde	Hjelpelinjetype			
29	6721843,86	294419,06	Jordfast stein	Offentlig godkjent grensemerke	96 GPS kinematisk (Real time kinematic)	13	
			23,15	Ikke hjelpelinje		14	
30	6721833,97	294440,00	Jordfast stein	Offentlig godkjent grensemerke	96 GPS kinematisk (Real time kinematic)	13	
			8,49	Ikke hjelpelinje		14	
31	6721829,17	294447,00	Jordfast stein	Offentlig godkjent grensemerke	96 GPS kinematisk (Real time kinematic)	13	
			2,01	Ikke hjelpelinje		14	
32	6721829,21	294449,01	Jord Stein eller røys		11 Terrengmålt: Totalstasjon	13	
			51,52	Vegkant		500	
33	6721794,59	294483,11	Ikke spesifisert	Geometrisk hjelpepunkt	63 Generert sirkelgeometri	500	
			31,06	Vegkant		500	
34	6721805,90	294508,60	Ikke spesifisert	Geometrisk hjelpepunkt	63 Generert sirkelgeometri	500	
			0,33	Ikke hjelpelinje			
35	6721805,77	294508,90	Ikke spesifisert	Umerket	12 Terrengmålt: Teodolitt med elektronisk avstandsmåler	36	
			1,11	Ikke hjelpelinje			
36	6721804,68	294509,13	Fjell Bolt		12 Terrengmålt: Teodolitt med elektronisk avstandsmåler	36	
			5,69	Ikke hjelpelinje			
37	6721800,75	294513,24	Ikke spesifisert	Vegkant	12 Terrengmålt: Teodolitt med elektronisk avstandsmåler	36	
			5,60	Ikke hjelpelinje			
38	6721795,86	294515,96	Ikke spesifisert	Vegkant	12 Terrengmålt: Teodolitt med elektronisk avstandsmåler	36	
			8,73	Ikke hjelpelinje			
39	6721787,80	294519,32	Jord Annet grensemerke		12 Terrengmålt: Teodolitt med elektronisk avstandsmåler	36	
			1,00	Ikke hjelpelinje			
40	6721787,91	294520,31	Ikke spesifisert	Umerket	12 Terrengmålt: Teodolitt med elektronisk avstandsmåler	36	
			0,30	Ikke hjelpelinje			
41	6721787,62	294520,37	Ikke spesifisert	Geometrisk hjelpepunkt	63 Generert sirkelgeometri	500	
			145,79	Vegkant		500	
42	6721657,95	294570,09	Ikke spesifisert	Geometrisk hjelpepunkt	63 Generert sirkelgeometri	500	
			65,87	Vegkant		500	
43	6721664,95	294607,86	Ikke spesifisert	Geometrisk hjelpepunkt	63 Generert sirkelgeometri	500	
			36,90	Vegkant		500	



Løpenr	Nord	Øst	Grensemerke nedsatt i / Lengde	Grensepunkttype / Hjelpelinjetype	Målemetode	Nøyaktighet	Radius
44	6721700,75	294602,45	Ikke spesifisert 45,35	Geometrisk hjelpepunkt Vegkant	63 Generert sirkelgeometri	500	500
45	6721683,50	294635,89	Ikke spesifisert 12,83	Geometrisk hjelpepunkt Vegkant	63 Generert sirkelgeometri	500	500
46	6721672,37	294642,19	Ikke spesifisert 12,57	Geometrisk hjelpepunkt Ikke hjelpelinje	63 Generert sirkelgeometri	500	
47	6721662,72	294650,24	Ikke spesifisert 7,75	Vegkant Ikke hjelpelinje	12 Terrengmålt: Teodolitt med elektronisk avstandsmåler	14	36
48	6721657,61	294656,07	Ikke spesifisert 5,96	Vegkant Ikke hjelpelinje	12 Terrengmålt: Teodolitt med elektronisk avstandsmåler	14	36
49	6721653,85	294660,69	Ikke spesifisert 4,33	Vegkant Ikke hjelpelinje	12 Terrengmålt: Teodolitt med elektronisk avstandsmåler	14	36
50	6721651,11	294664,04	Ikke spesifisert 12,31	Vegkant Ikke hjelpelinje	12 Terrengmålt: Teodolitt med elektronisk avstandsmåler	14	36
51	6721646,08	294675,27	Ikke spesifisert 4,65	Vegkant Ikke hjelpelinje	12 Terrengmålt: Teodolitt med elektronisk avstandsmåler	14	-30,00
52	6721644,80	294679,74	Ikke spesifisert 7,88	Vegkant Ikke hjelpelinje	12 Terrengmålt: Teodolitt med elektronisk avstandsmåler	14	-30,00
53	6721644,25	294687,58	Ikke spesifisert 8,52	Vegkant Ikke hjelpelinje	12 Terrengmålt: Teodolitt med elektronisk avstandsmåler	14	-25,00
54	6721648,69	294694,80	Ikke spesifisert 6,33	Vegkant Ikke hjelpelinje	12 Terrengmålt: Teodolitt med elektronisk avstandsmåler	14	-25,00
55	6721654,37	294697,55	Ikke spesifisert 8,02	Vegkant Ikke hjelpelinje	12 Terrengmålt: Teodolitt med elektronisk avstandsmåler	14	36
56	6721662,37	294698,05	Ikke spesifisert 6,06	Vegkant Ikke hjelpelinje	12 Terrengmålt: Teodolitt med elektronisk avstandsmåler	14	35,00
57	6721668,20	294699,66	Ikke spesifisert 5,12	Vegkant Ikke hjelpelinje	12 Terrengmålt: Teodolitt med elektronisk avstandsmåler	14	35,00
58	6721672,50	294702,44	Ikke spesifisert 4,84	Vegkant Ikke hjelpelinje	12 Terrengmålt: Teodolitt med elektronisk avstandsmåler	14	35,00

Løpenr	Nord	Øst	Grensemerke nedsatt i / Lengde	Grensepunkttype / Hjelpelinjetype	Målemetode	Nøyaktighet	Radius
59	6721676,24	294705,50	Ikke spesifisert 4,97	Vegkant Ikke hjelpelinje	12 Terrengmålt: Teodolitt med elektronisk avstandsmåler	14 36	35,00
60	6721678,71	294709,81	Ikke spesifisert 5,94	Vegkant Ikke hjelpelinje	12 Terrengmålt: Teodolitt med elektronisk avstandsmåler	14 36	35,00
61	6721679,13	294715,73	Ikke spesifisert 5,86	Vegkant Ikke hjelpelinje	12 Terrengmålt: Teodolitt med elektronisk avstandsmåler	14 36	35,00
62	6721677,57	294721,37	Ikke spesifisert 4,69	Vegkant Ikke hjelpelinje	12 Terrengmålt: Teodolitt med elektronisk avstandsmåler	14 36	
63	6721675,70	294725,67	Ikke spesifisert 19,83	Stein eller røys Ikke hjelpelinje	12 Terrengmålt: Teodolitt med elektronisk avstandsmåler	14 36	
64	6721666,08	294743,01	Steingjerde 4,76	Steingjerde Ikke hjelpelinje	12 Terrengmålt: Teodolitt med elektronisk avstandsmåler	14	
65	6721665,11	294747,67	Ikke spesifisert 69,06	Geometrisk hjelpepunkt Vegkant	63 Generert sirkelgeometri	500 500	
66	6721633,26	294807,16	Ikke spesifisert 33,90	Geometrisk hjelpepunkt Ikke hjelpelinje	63 Generert sirkelgeometri	500	
67	6721645,07	294838,94	Ikke spesifisert 710,63	Geometrisk hjelpepunkt Vegkant	63 Generert sirkelgeometri	500 500	
68	6721833,53	295432,03	Ikke spesifisert 630,19	Geometrisk hjelpepunkt Vegkant	63 Generert sirkelgeometri	500 500	
69	6721801,31	295625,67	Ikke spesifisert 1,70	Geometrisk hjelpepunkt Vegkant	63 Generert sirkelgeometri	500 500	
70	6721799,91	295626,64	Ikke spesifisert 11,23	Umerket Ikke hjelpelinje	96 GPS kinematisk (Real time kinematic)	13 14	
71	6721788,69	295626,16	Ikke spesifisert 24,92	Umerket Vegkant	96 GPS kinematisk (Real time kinematic)	13 500	
72	6721808,90	295611,59	Ikke spesifisert 605,49	Geometrisk hjelpepunkt Vegkant	82 Frihåndstegning: Direkte innlagt på skjerm	1000 500	
73	6721826,92	295434,57	Ikke spesifisert 748,20	Geometrisk hjelpepunkt Vegkant	63 Generert sirkelgeometri	500 500	