

PROTOKOLL FOR OPPMÅLINGSFORRETNING

ArkivsakID
2017/131601

ETTER LOV OM EIENDOMSREGISTRERING (MATRIKKELLOVEN)

Matrikkelmyndighet			
	Kommune	Kommunenr	
	Lindås	1263	
	Adresse	Postnr	Poststed
	Felles Postmottak, Kvernhusmyrane	5914	ISDALSTØ

Eiendom				
Eiendommens adresse		Gnr.	Bnr.	Festenr.
Alvervegen 83 5911 ALVERSUND, Alvervegen		137	7	0
Seksj. nr.				
0				
Registrert eier (grunneier)				
Alver Kjersti				
Registrert fester				

Oppmålingsforetning			
Forretningen avholdt	Dato	Kl.	Sted
	20. mars 2019	09:00	Oppe ved Alver Hotell.
Tiltakstype ML § 33	Klarlegging av eksisterende grenser (herunder grensepåvisning)		Iwerks. dato (søknad B/C)
Rekvirent	Kjersti Alver		Rekv. dato
			02.05.2017

Habilitet	
Landmålerens navn	Tlf. nr.
Sverre Solberg	
☒ Landmåleren orienterte partene om det forelå forhold av personlig eller økonomisk art som kunne tilsa inhabilitet	
Har partene merknader/innsigelser til gjennomføring av forretningen? ☒ Nei ☐ Ja (jf. vedlegg)	

Varsling om oppmøte	
☐ Varselet om oppmålingsforetning inneholder en liste over personer som er varslet, deres partstilling (rolle), varslingsdato og varslingsmåte. Under foretningen ble alle oppfordret til å bekrefte sitt fremmøte ved underskrift på listen og fremvisning av legitimasjon (jf. vedlegg)	
Ev. merknader til varsling	

Saksdokumenter - bakgrunn for forretningen		
☐ Rekvisisjon av oppmålingsforetning og søknad om tillatelse etter PBL	Vedlegg nr. (ev. fra - til)	
☐ Varsel om oppmålingsforetning		
☒ Vedtak		
☐ Konesjonsdokumenter		
☐ Servitutter		
☐ Avtaler		
☐		
☐		

Situasjonskart/skisse



137/
129



137/17

137/7

137/608

137/17

137/7

! Godkjent jordmerke.
! Merkestein m/vidner.

Målestokk 1:1000

S. Solberg

den vestre delen av meierijør. Veljesenet møtte ikke på forretning.


20/3 2019
R. Hieltner


Kerzh Awer.


[illegible]


Sted	Dato	Underskrift
Alver	20.5.2019	Sune Solberg


Vedlegg (saksdokumenter som kommer til under oppmålingsforretningen)		Vedlegg nr. (fra - til)
☐ Partsliste		
☐ Fullmakter		
☐ Avtaler		
☐ Partspåstander		
☐ Forlik/voldgift		

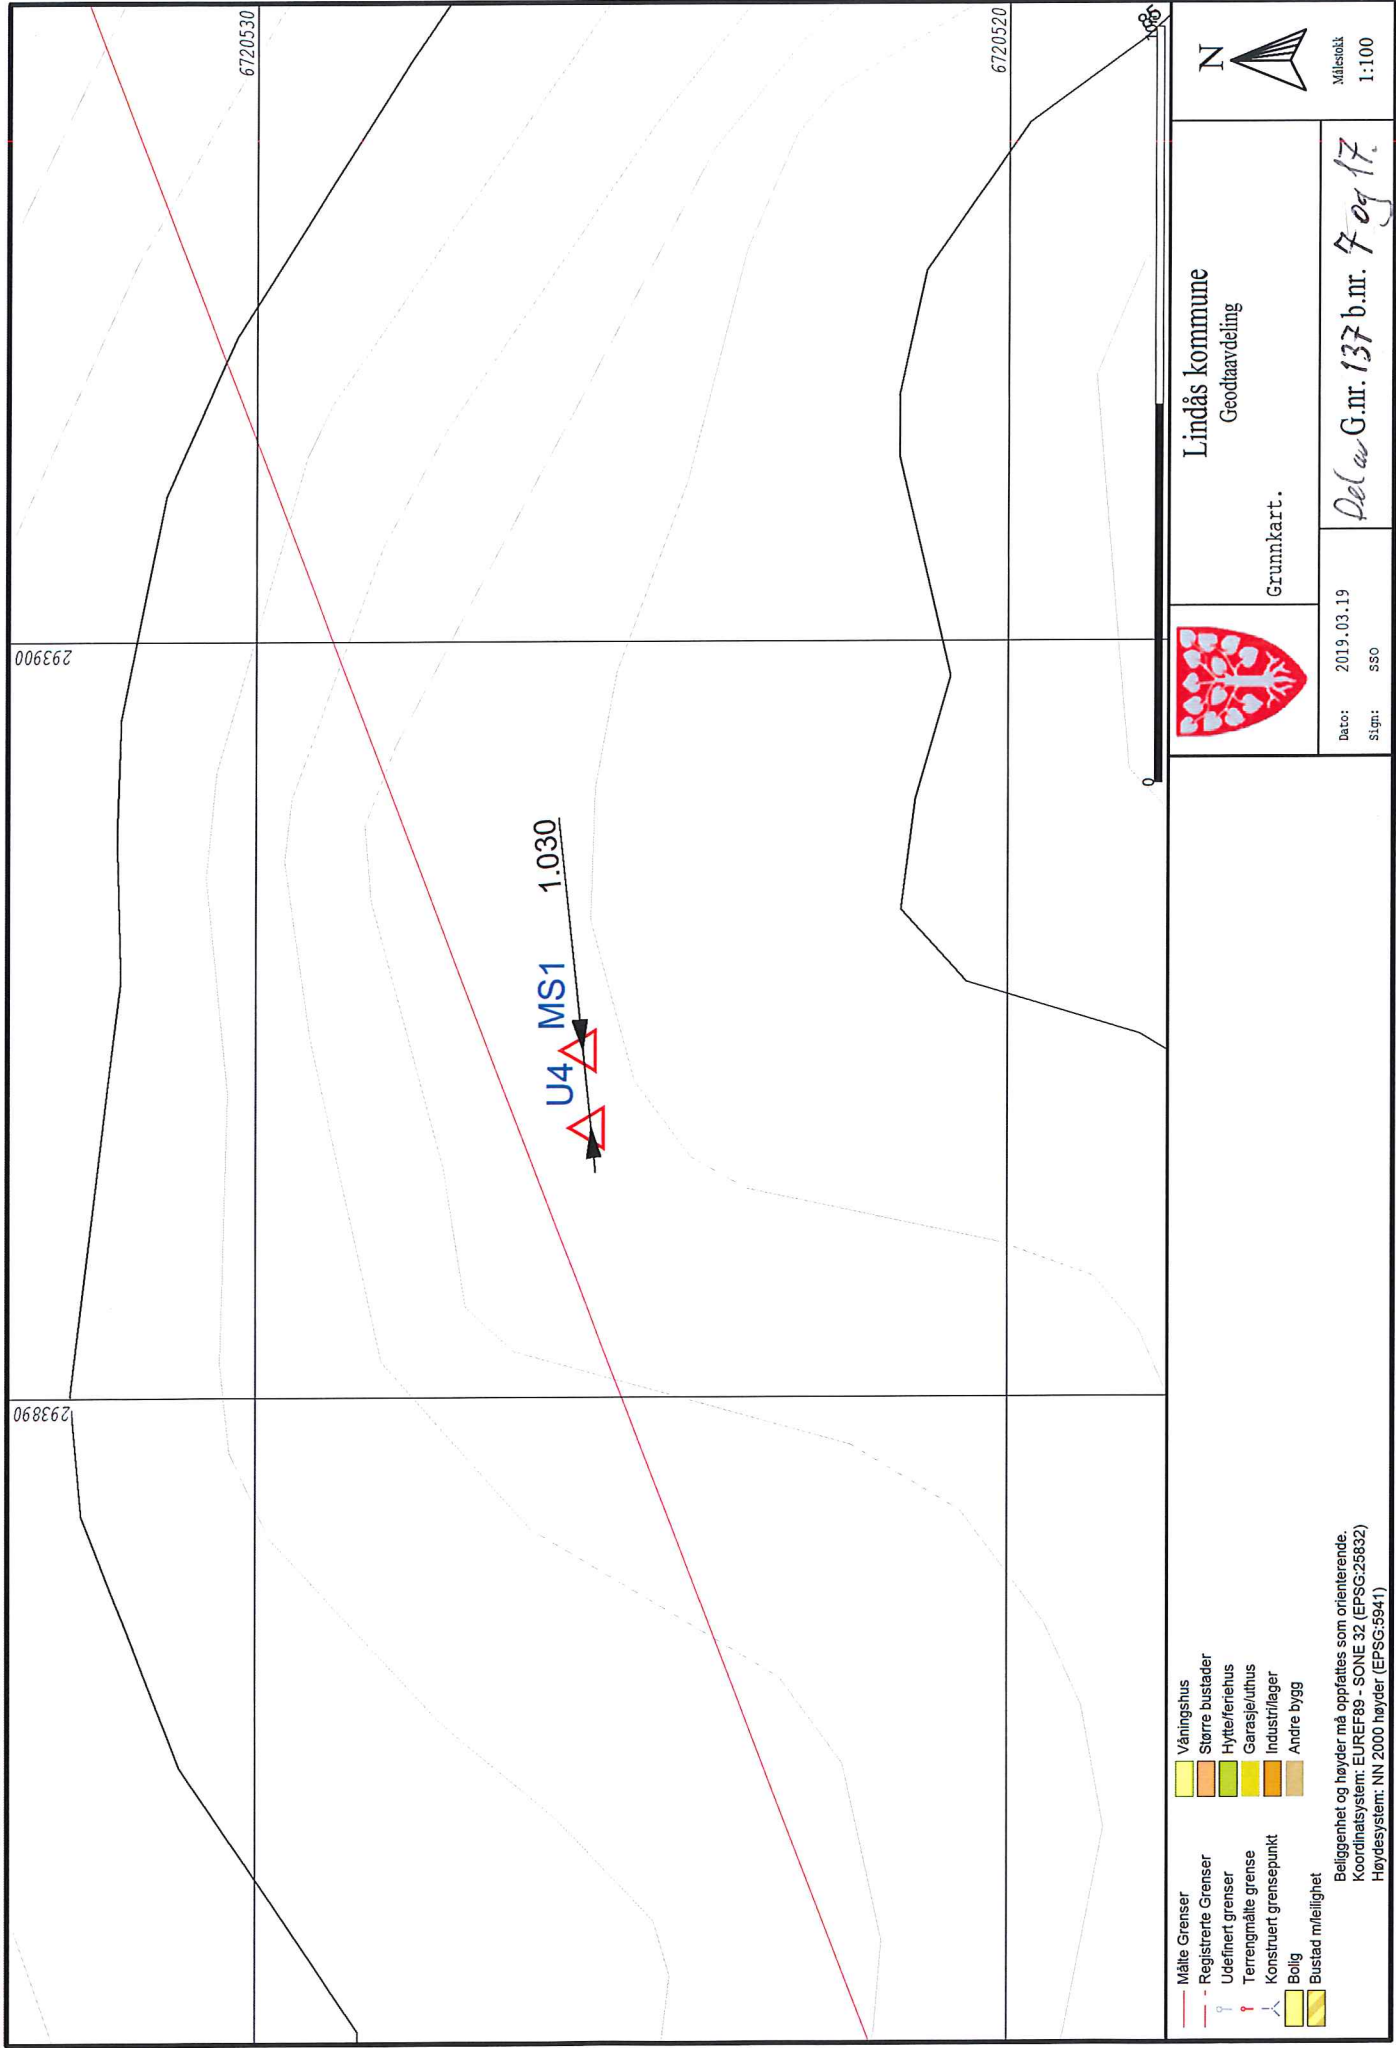


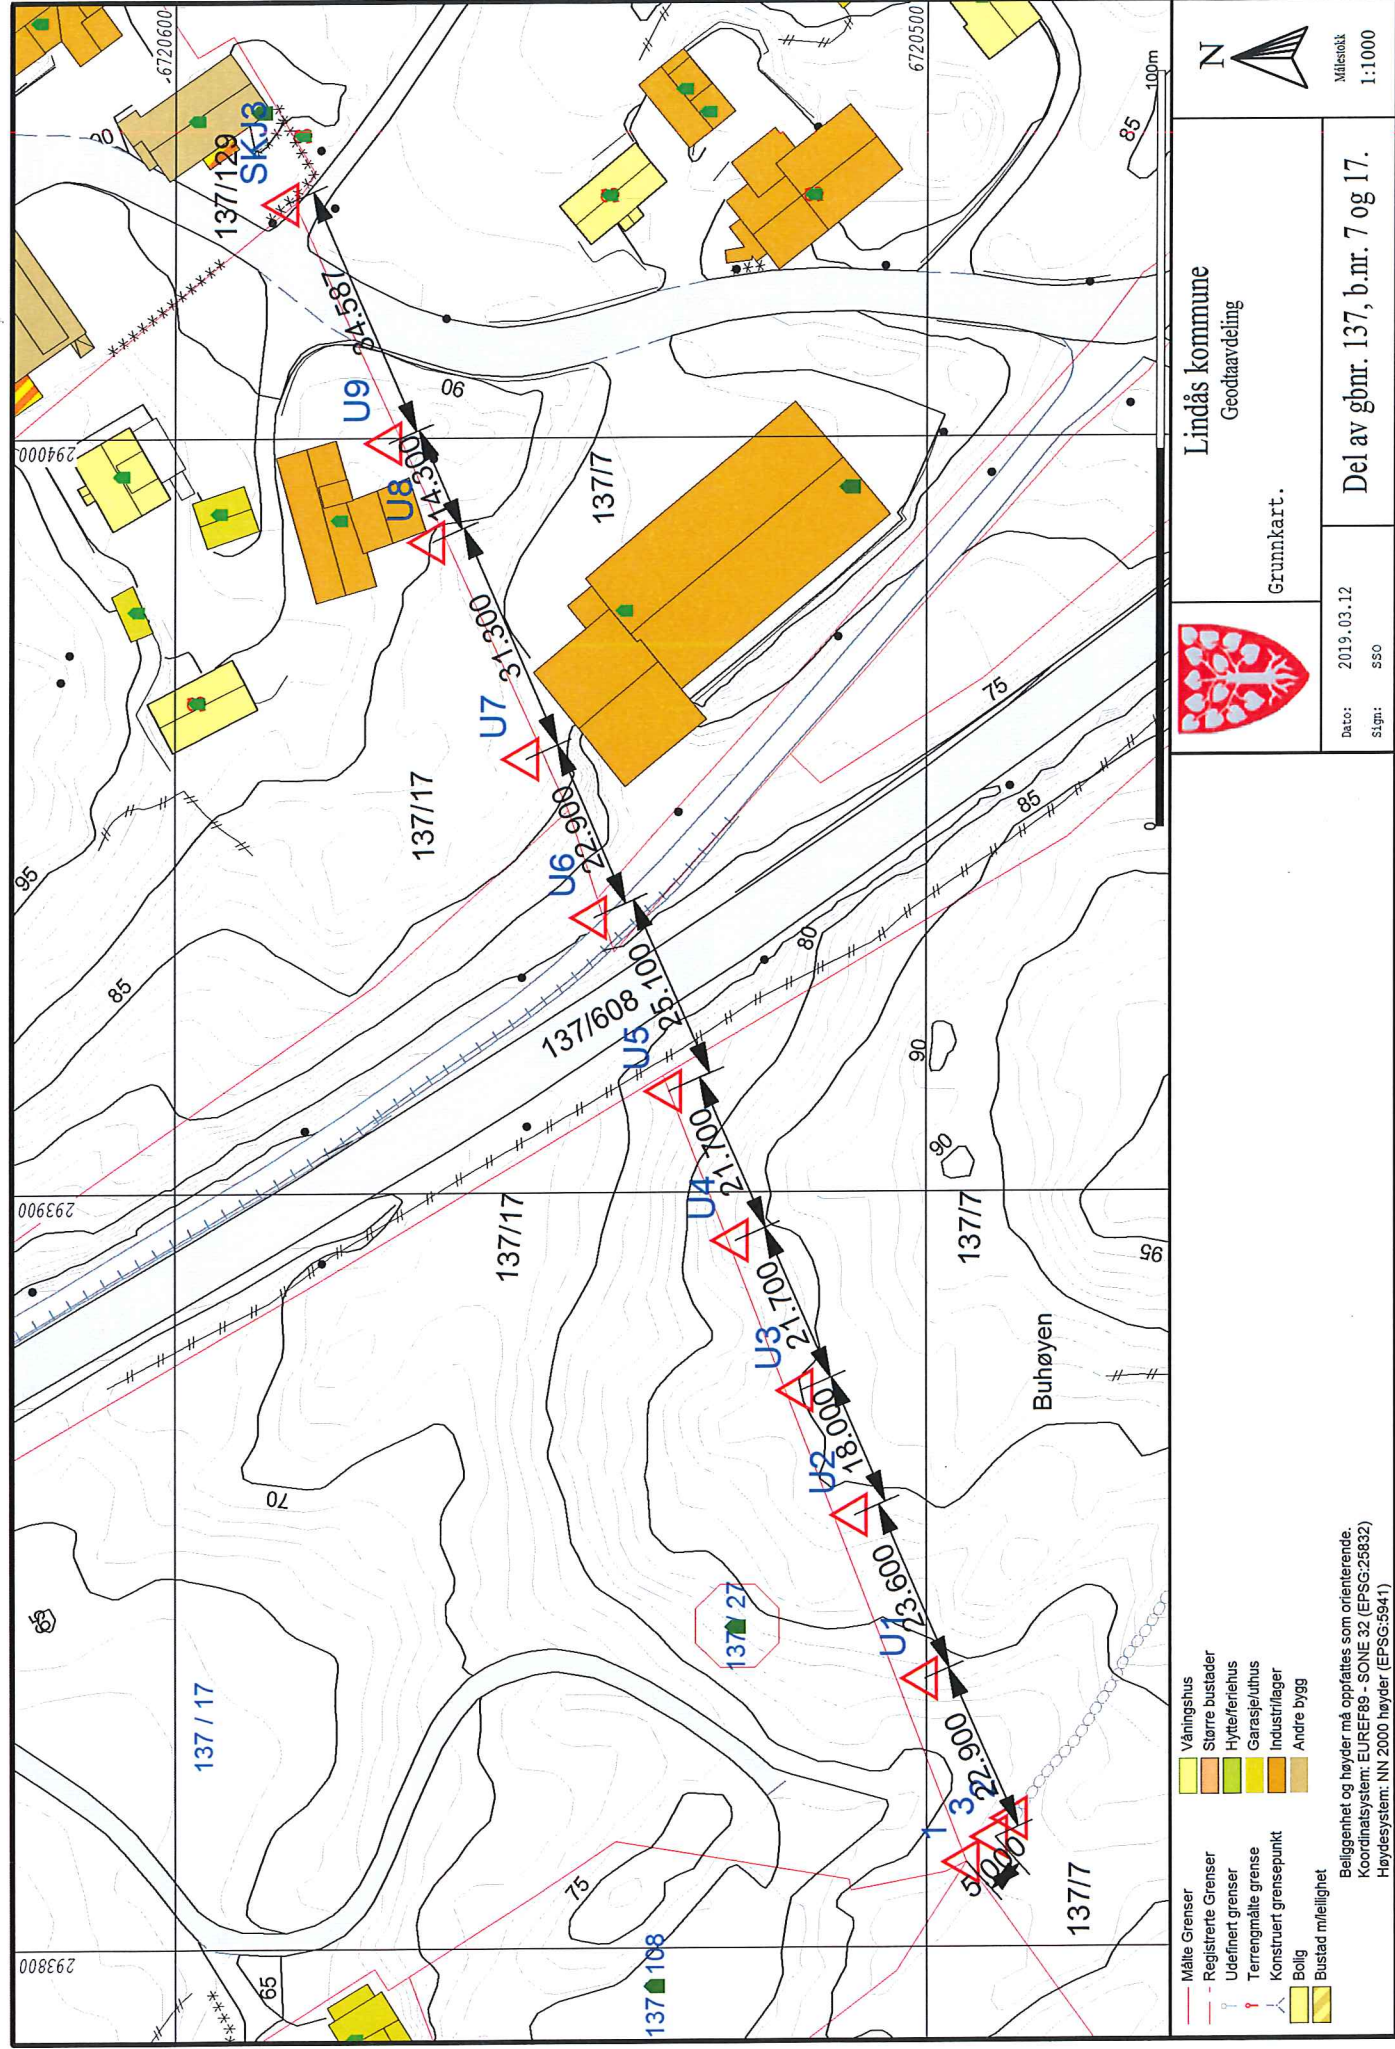

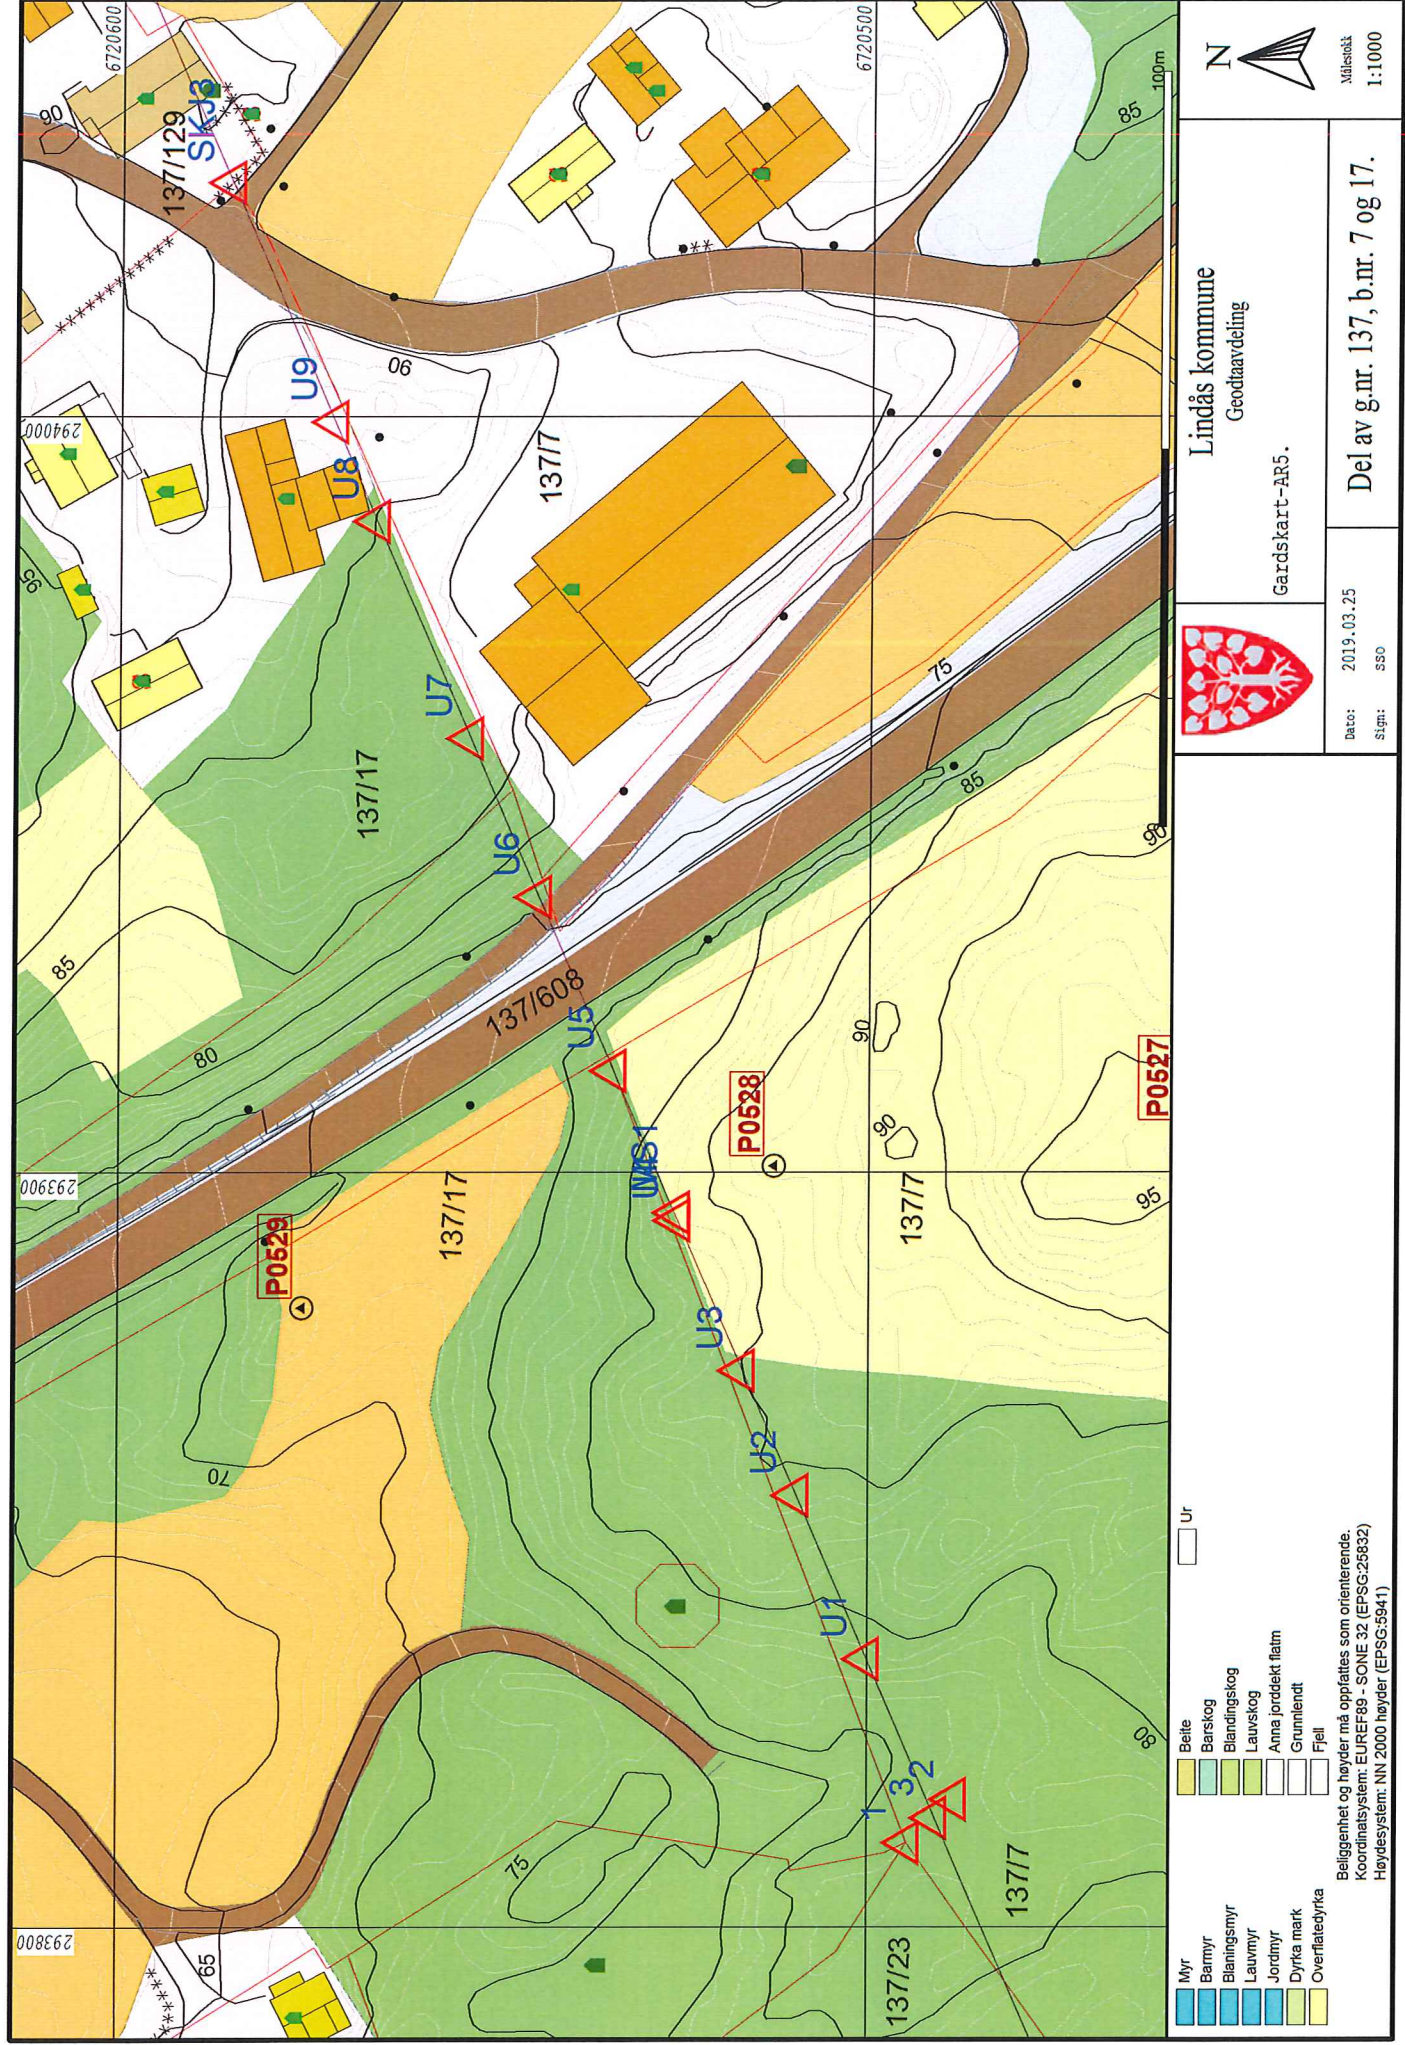

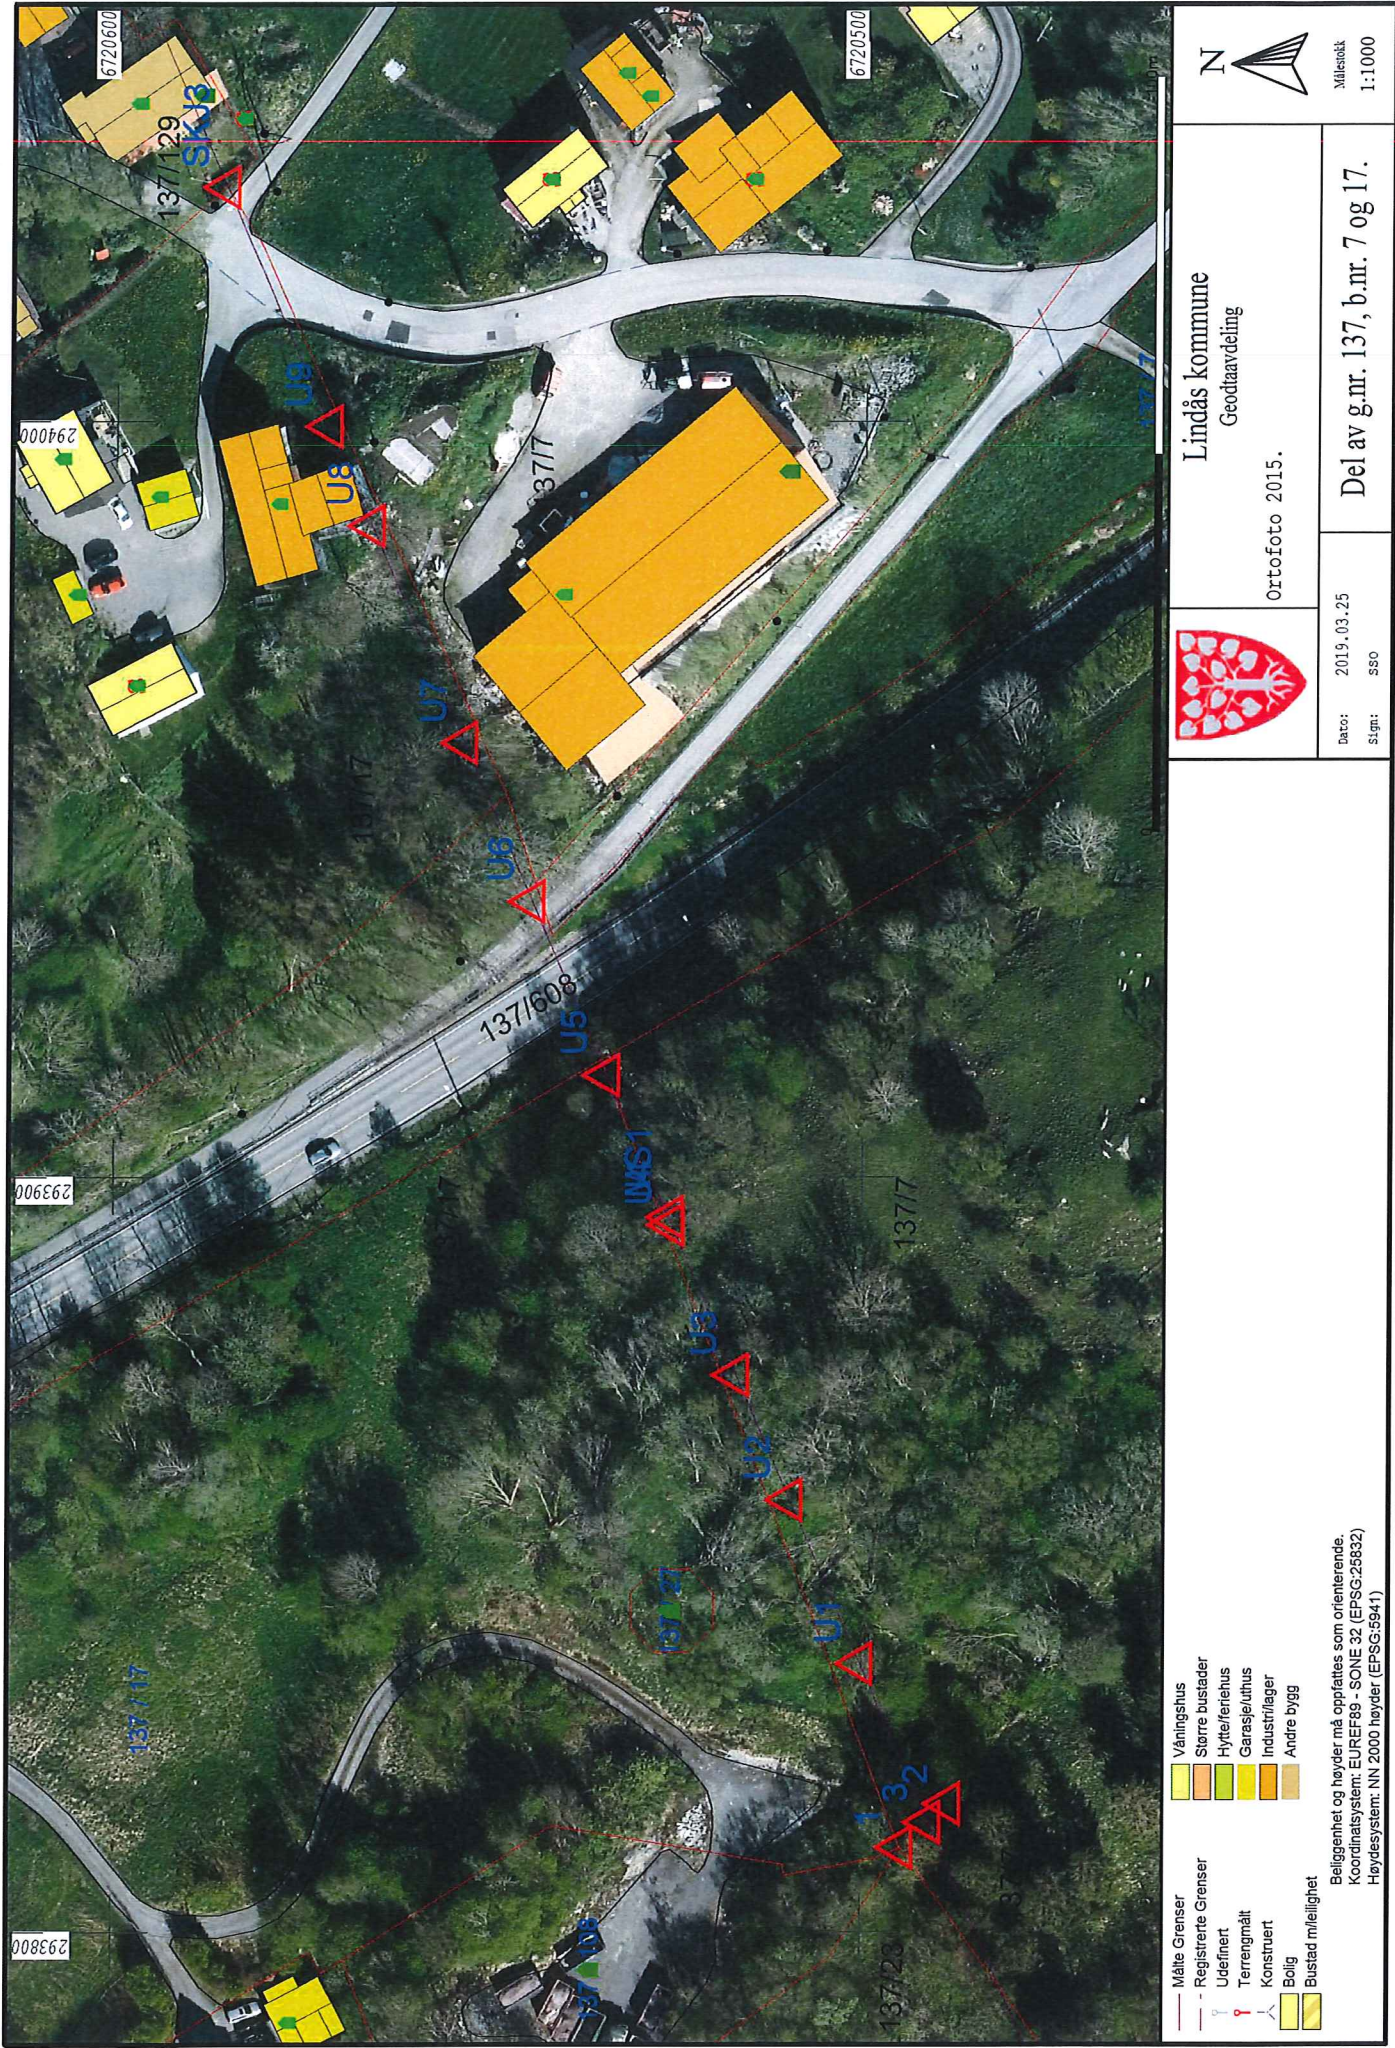

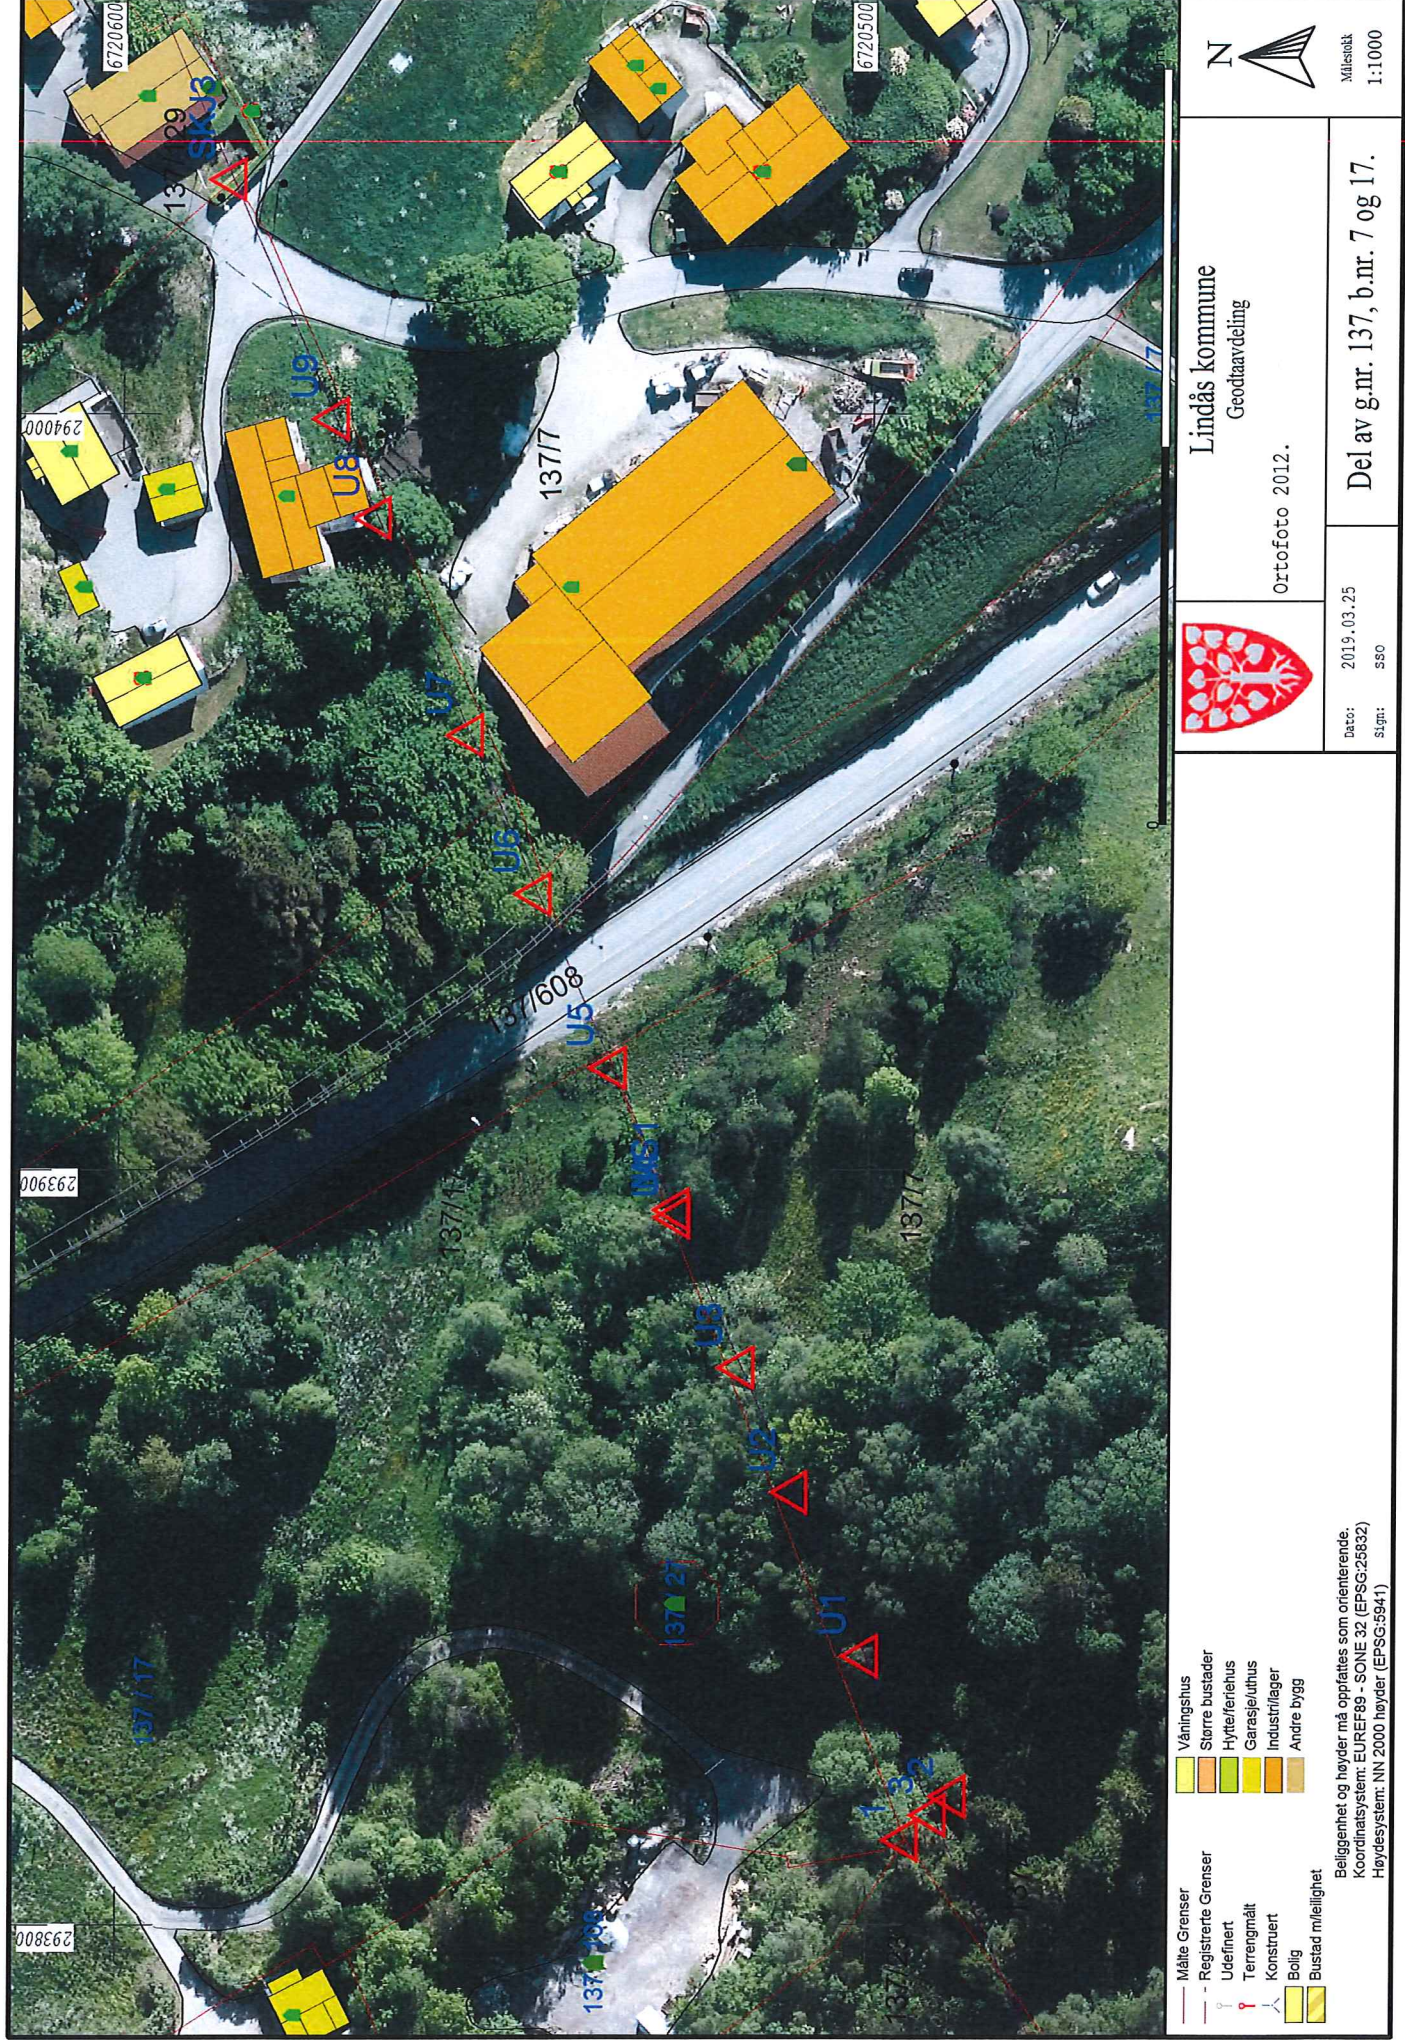

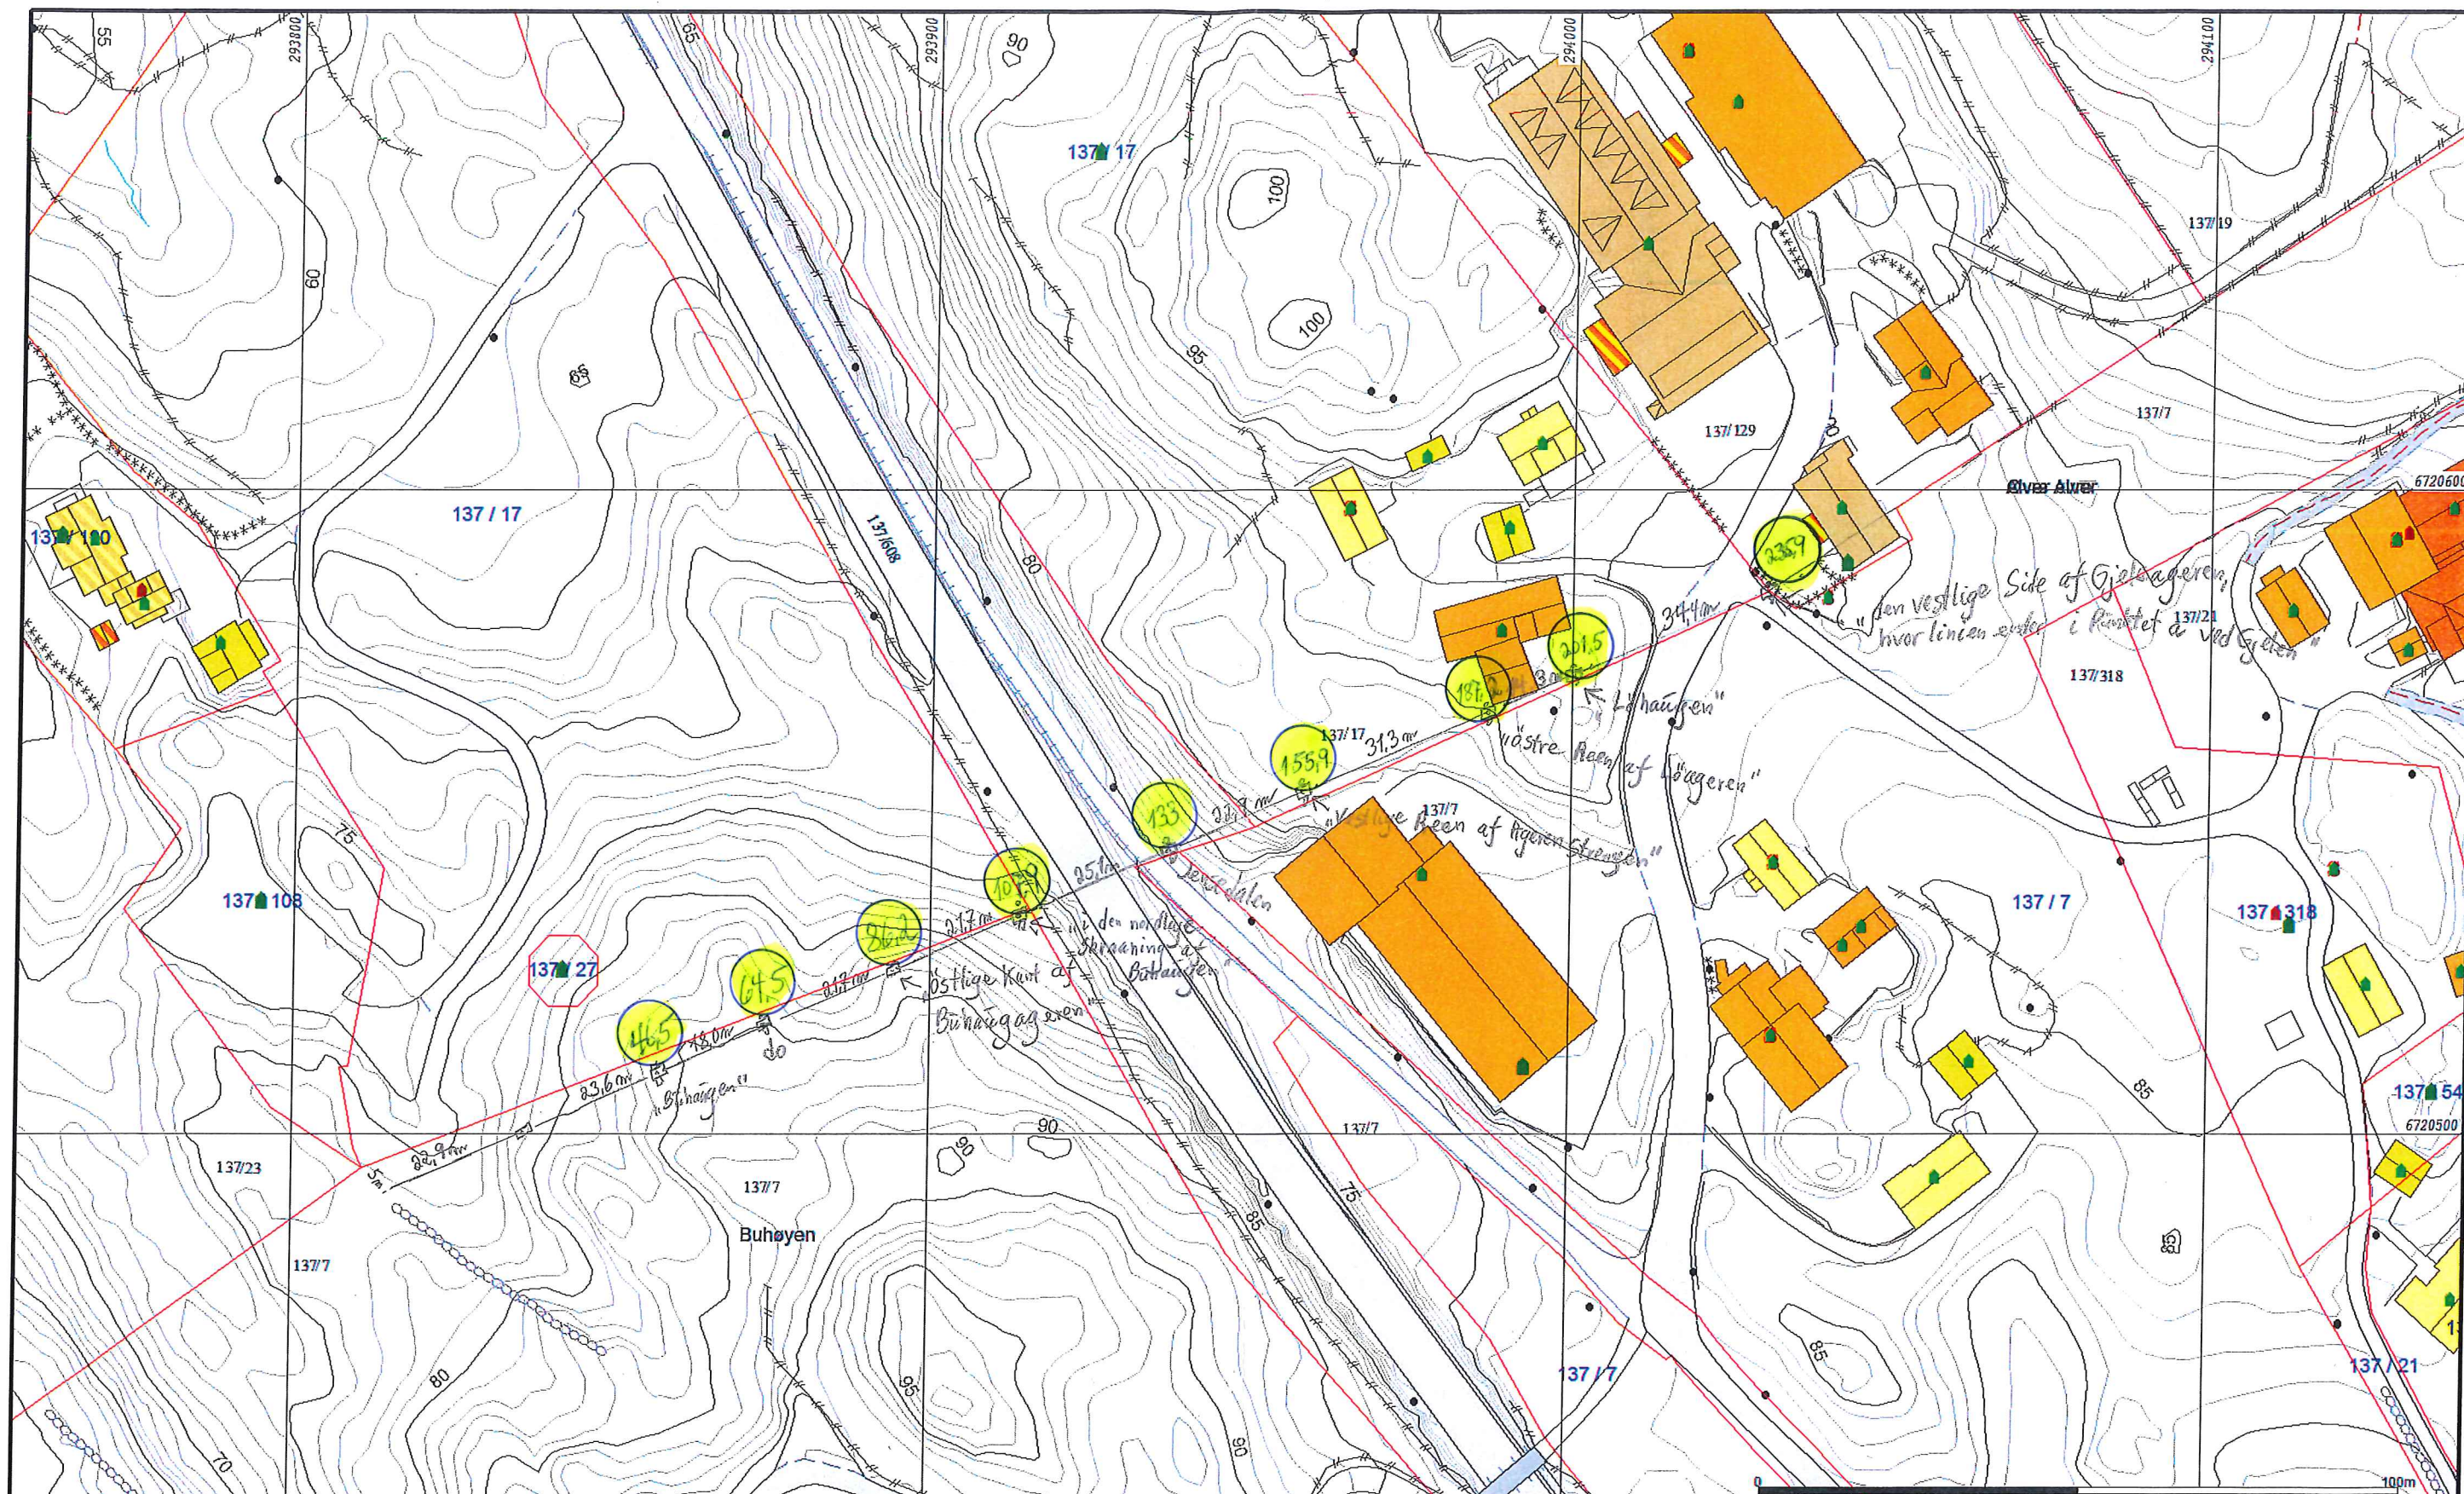

Målte Grenser Registrerte Grenser Udefinert grenser Terrangmålte grense Konstruert grensepunkt Bolig Bustad m/leilighet	Våningshus Større bustader Hytte/feriehus Garasje/uthus Industri/lager Andre bygg	Lindås kommune Geoteknisk avdeling Grunnkart. "Prinsipp-skisse" G.nr. 137, b.nr. 7, 17, m.fl.	N Målestokk 1:1000
--	---	---	---

