

Søknad om løyve til graving i offentlig veg

Vedlegg 2.1

Etter vedtektene i Veglova §§ 32 og 57 og forskrifter om varsling av arbeid på offentlig veg vert det hermed søkt om løyve til:

Legging Utskifting Reparasjon Luftspenn

Veg nr.: _____ Hp.: _____ Km: _____ - _____ Arbeidsstad: Hilland Kalvætre 4

Arbeida gjeld:

Vassleidning Telekabel Avløpsleidning Anna: _____
 El-kabel Gassleidning TV-kabel

Noverande dekte:

Asfalt Brostein Grus Anna: _____

Frå eigedom Gnr.: 134 bnr.: 156 slik det er vist på vedlagde kart / skisse i målestokk 1: 1000

Arbeidsskildring: Graving for tilknytning av vann og avløp i vei

Arbeidet er ønska oppstarta: 4/10 og venta avslutta: 4/10

Talet på kryssingar: 1 stk. Boring: ja, ved km: _____ nei

Lengde på luftspenn/grøft langs veg: _____ m frå km: _____ til km: _____

Som eigar av og oppdragsgjevar/byggherre for anlegget tekt eg på meg det ansvar som "Retningslinjer for graving i offentlig veg - NKF nettverksgruppe Veg og trafikk Hordaland, Oktober 2013" pålegg meg og garanterer for ferdigstilling av anlegget utan kostnad for veghaldar. Eg godtek dei villkår for løyvet som går fram av nemnde retningslinjer.

Oppdragsgjevar/byggherre: PIOTR DZIOPA

Adresse: KALVÆTRE 4, 5911 ALVERSUND

Kontaktperson hos oppdragsgjevar/byggherre: PIOTR DZIOPA Tlf.: _____

Dato: 6.10.04 Underskrift: Piotr Dziopa

Som entreprenør er eg kjend med dei plikter som gjeld for undersøking på gravestaden. Det er sett kryss for dei type aulegg som finst på staden:

El-kabel Vassleidning Signalkabel Kulturminne
 Telekabel Avløpsleidning Polygonpunkt Gass
 TV-kabel Gassleidning Grøntanlegg Anna: _____

Nødvendige opplysningar og direktiv om anlegga er innhenta og varsel om graving er gitt. (kryss av)

Arbeida skal utførast etter "Retningslinjer for graving i offentlig veg - NKF nettverksgruppe Veg og trafikk Hordaland, Oktober 2013" og etter tilvisning av vedrørte paratar. Eg godtar dei plikter som arbeid i offentlig veg medfører etter nemnde retningslinjer. Godkjend plan for arbeidsvarsling vil liggja føre for arbeidet vort sett i gong. Eg har gyldig ansvarsforsikring i følgje retningslinjene pkt. 1.6 og 1.7 ja nei (kryss av)

Entreprenør: Rune Ulvåsen

Adresse: Radøyvegen 1539, 5936 MANGER

Kontaktperson hos entreprenør: Rune Ulvåsen Tlf.: 476 69 022

Dato: 31.10.14 Underskrift: Rune Ulvåsen

Spesielle villkår, evt sjå baksida: _____

Graveløyve gitt Graveløyve avslått

LINDÅS KOMMUNE
Teknisk drift VVA

den 13 / 10 20 14 dinda Follerstedt

Kommune / Eining Underskrift



Spesielle vilkår, forts. :

Arbeid skal utførast etter "Retningslinjer for graving i offentlig veg" NKF-nettverksgruppe Veg og Trafikk Hordaland, Oktober 2013

Bkk og Geomatikk må kontaktes for påvisning av kabeltrase i graveområdet.

Eigar har datert søknad 06.10.04, ei føresetnad for graveløyve vert at eigar godkjenner at dato endres til 06.10.2014.

Føresetnader for arbeid i offentlig veg

Det er vedtatt egne "Retningslinjer for graving i offentlig veg – NKF nettverksgruppe Veg og trafikk Hordaland, Oktober 2013". Desse gjeld for alt arbeid i eller ved offentlig veg. Entreprenør/byggherre kan få reglane ved å vende seg til den einssilde kommune.

Ansvarshavande entreprenør

Det skal alltid vere ein ansvarshavande entreprenør (eventuelt offentlig teknisk etat) for graving i offentlig veg.

Den som skal vere ansvarshavande entreprenør for eit anlegg i eller ved offentlig veg skal ha dei nemnte retningslinjer og full kjennskap til desse. Ved underskrift på søknadsskjema skal entreprenør forplikte seg til å følgje reglane og ta på seg det ansvaret som følgjer med.

Ansvarleg entreprenør har eit særleg ansvar for at det er gjort tilstrekkeleg undersøking om det er andre anlegg i vegen på den staden der det skal gravast. Entreprenøren må ha full oversikt over tilhøva sjølv om andre har gjort undersøkingar. Avkryssing på søknadsskjema skal gjelde som forpliktande erklæring om at tilstrekkeleg undersøking er gjort. Manglande avkryssing kan føre til avvist søknad.

Eigenkontroll skal utførast og skjema «Entreprenøren sin eigenkontroll ved arbeid i offentlig veg» skal sendast til den einssilde kommune, jf. "Retningslinjer for graving i offentlig veg – NKF nettverksgruppe Veg og trafikk Hordaland, Oktober 2013." Garantiid gjeld tre år frå dato for ferdigstilling. Entreprenøren / byggherre er ansvarleg for ferdigstilling.

Ansvarshavande eigar (byggherre)

Søknad om graveløyve skal alltid underskrivast av eigar av det aktuelle anlegg (byggherre).

Ved si underskrift skal eigaren (byggherren)

- ta på seg ansvaret for det ferdige anlegg, og for hendingar og skader som anlegget måtte medføre på vegen og tredjemann
- vere garantist for at entreprenøren sine plikter etter reglane blir oppfylt

Føresetnader for å ha liggande leidnings- og kabelanlegg i offentlig veg- og gategrunn

Løyvet frå kommunen er gitt mellombels. Leidnings- og kabeleigar er plikta til, for eiga rekning, å foreta dei nødvendige endringar med leidnings- eller kabelanlegget – eventuelt fjerne det – dersom kommunen seinare måtte finne det nødvendig.


Risiko og ansvar

Mulig ulempe for leidnings- eller kabelanlegget ved kommunen sitt vedlikehalds-, reparasjons- eller utberingsarbeid er ikkje kommunen sitt ansvar. Kommunen har heller ikkje ansvar for skader/ulempar på leidnings- eller kabelanlegg som følgje av trafikkbelastning på vegen

Askøy, Fjell, Sund, Kvam, Voss, Ulvik, Granvin, Lindås, Austrheim, Meland, Os, Radøy, Gulen



4622 7829

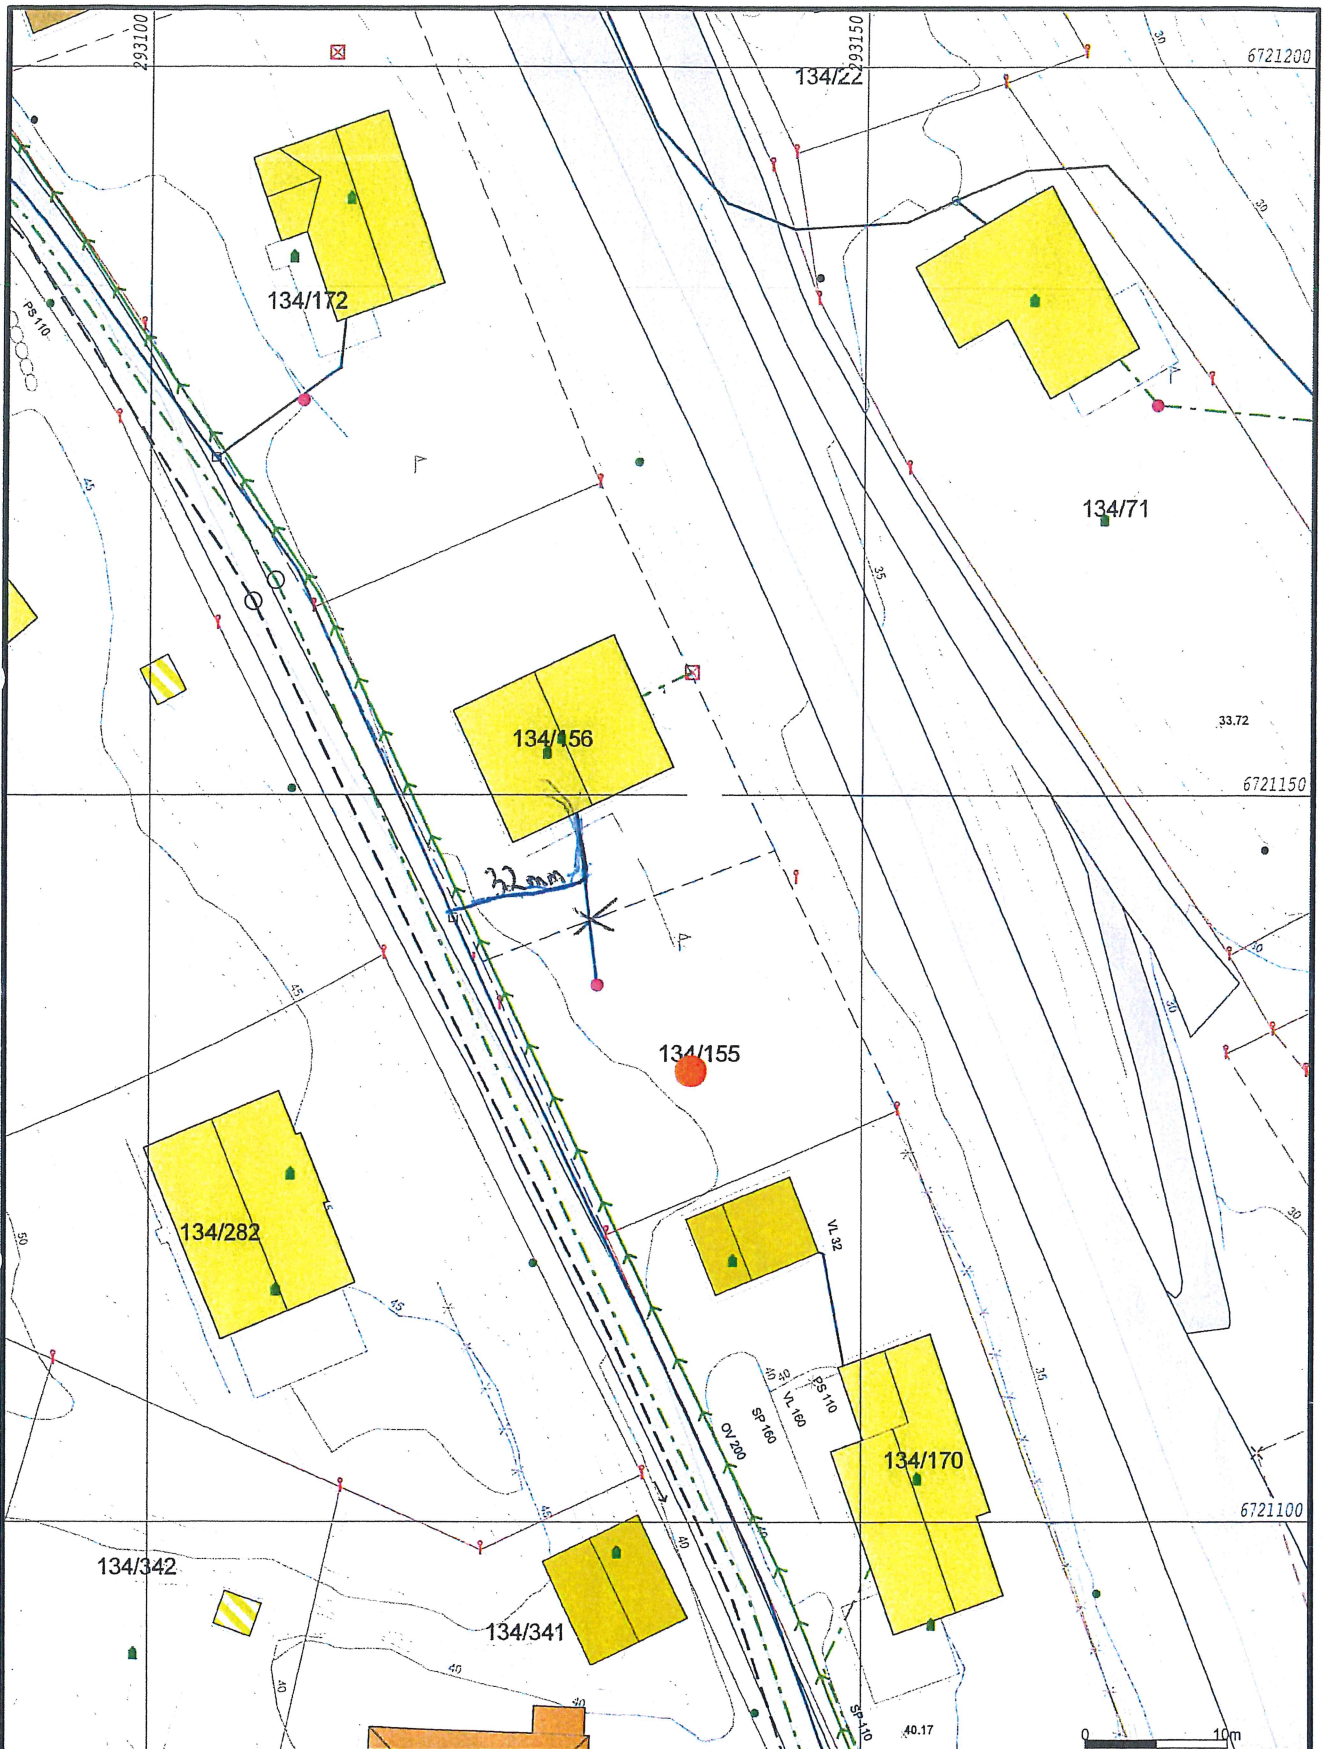

— Målte Grenser	— Vanledning	■ Hytte/feriehus
— Registrerte Grenser	— Udefinert grenser	■ Garasje/uthus
— Avlop felles	— Terrengmålte grense	■ Industri/lager
— Overvann	— Konstruert grensepunkt	■ Andre bygg
— Overvann prosjektert	■ Bolig	
— Pumpeledning spillvann	■ Bustad m/leilighet	
— Pumpeledning vann	■ Våningshus	
— Spillvann	■ Storre bustader	



Lindås kommune
Geodata-avdeling
Grunkart m/VA-data.



Dato: 2008.08.25
Sign: sso

G.nr. 134, b.nr. 155 og 156.

Målestokk
1:500

Beliggenhet og høyder må oppfattes som orienterende.

HASTER! Stendal VVS sender
im sølmad om graveleëve.

