

EIGENKONTROLL AV SANITÆRINSTALLASJONER

Skjemaet skal fyllast ut av utførande røyrleggjar og skal sendast Lindås kommune for arkivering saman med godkjent søknad om tilknytning.

BYGGJEPLASS: <i>Bruvoll</i>	GNR.: <i>SS</i>	BNR.: <i>32</i>	TOMT NR.:
Eigar av sanitæranlegget: <i>Darius Bacvinka</i>		Adresse: Fagervollen	
Prøven gjeld:	Prøvetrykk:	Dato og sign. av røyrl.:	
Utv. vassleidning	mvs. i min.	
Utv. spillvassleidn.	mvs. i min.	
Bunnleidning:	<i>1,1</i> mvs. i <i>2</i> min.	<i>Heidi Meland</i>	
Innv. spillvassleidn.	mvs. i min.	
Innv. vassleidn.	mvs. i min.	
.....	mvs. i min.	
.....	mvs. i min.	

Teknisk etat skal varslast for kontroll før tildekking.
 Prøvetrykk for spillvassleidning er 1.1 m.v.s.
 Prøvetrykk for vassleidning er 50% over driftstrykk.


Anlegget teke i bruk/overlevert den: *27/5-2013*.....
 Merknader:

Utførande røyrleggjar stadfestar at sanitæranlegg er utført i samsvar med "Normalreglementet" (tidlegare NKF-Norm-8).



 Stempel/sign. røyrleggjarfirma


UdV. vann.

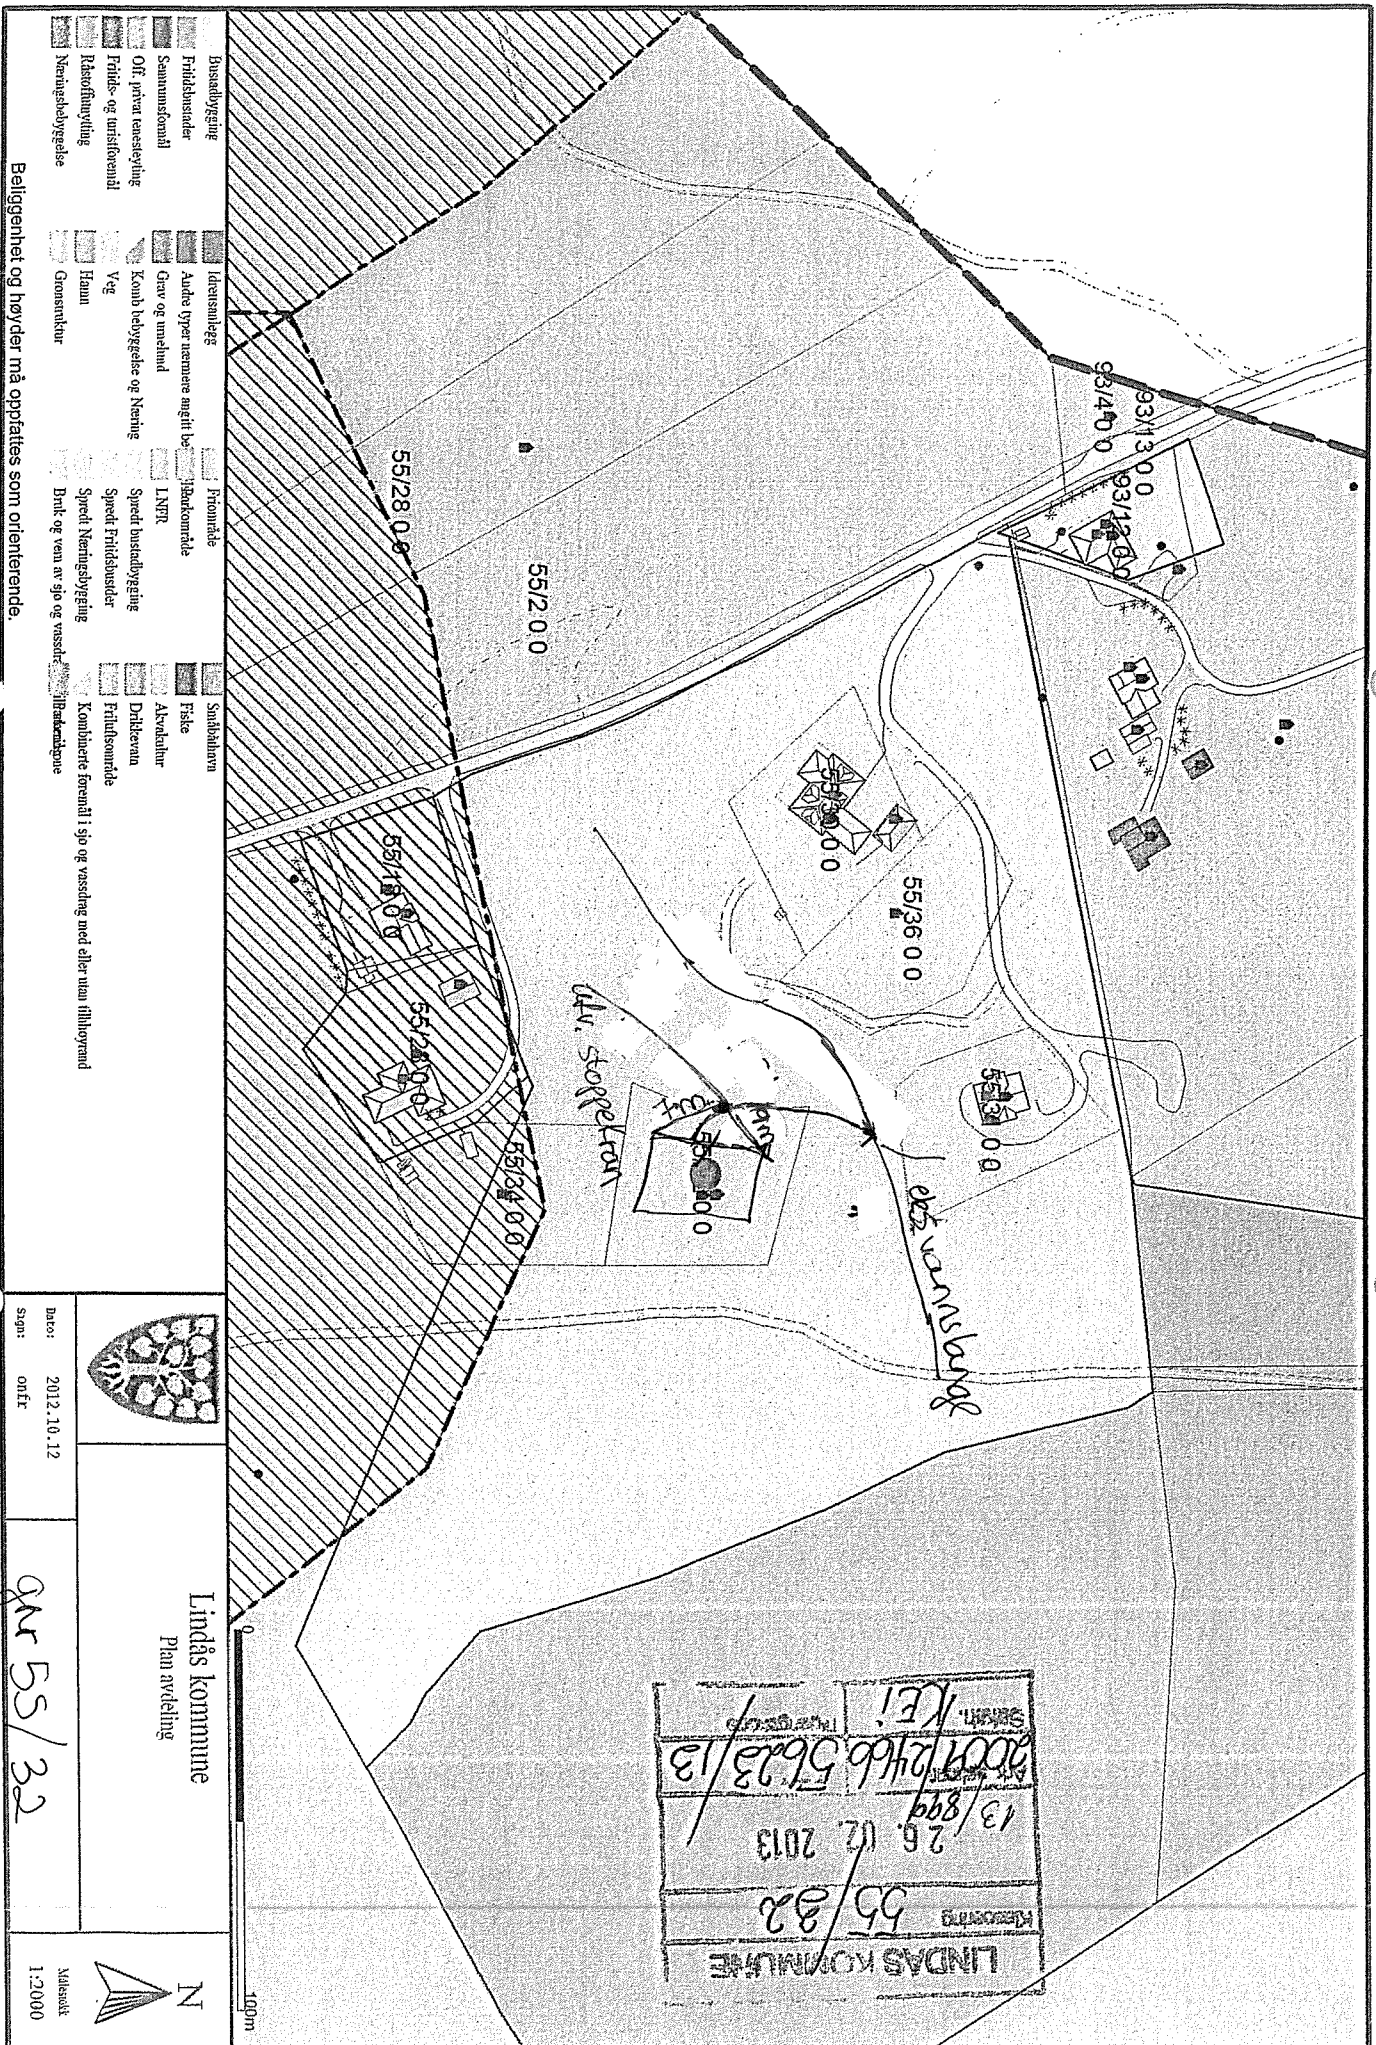

- | | | | | | | | |
|--|--------------------------|--|------------------------------|--|---------------------------------|--|---|

Beliggenhet og høyer må oppfattes som orienterende.


LINDAS KOMMUNE
 13/899
 2007/2466 5623/13
 SMEN. KEI!
 13/899

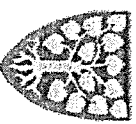

Lindås kommune
 Plan avdeling

Dato: 2012.10.12
 ssp: onfr


gnr 55/32

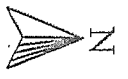


Målestokk
 1:2000

u.v. avlapp

LINDAS KOMMUNE
 13/899
 2007/2466 5623/13
 SERN. KE!
 Mønstre

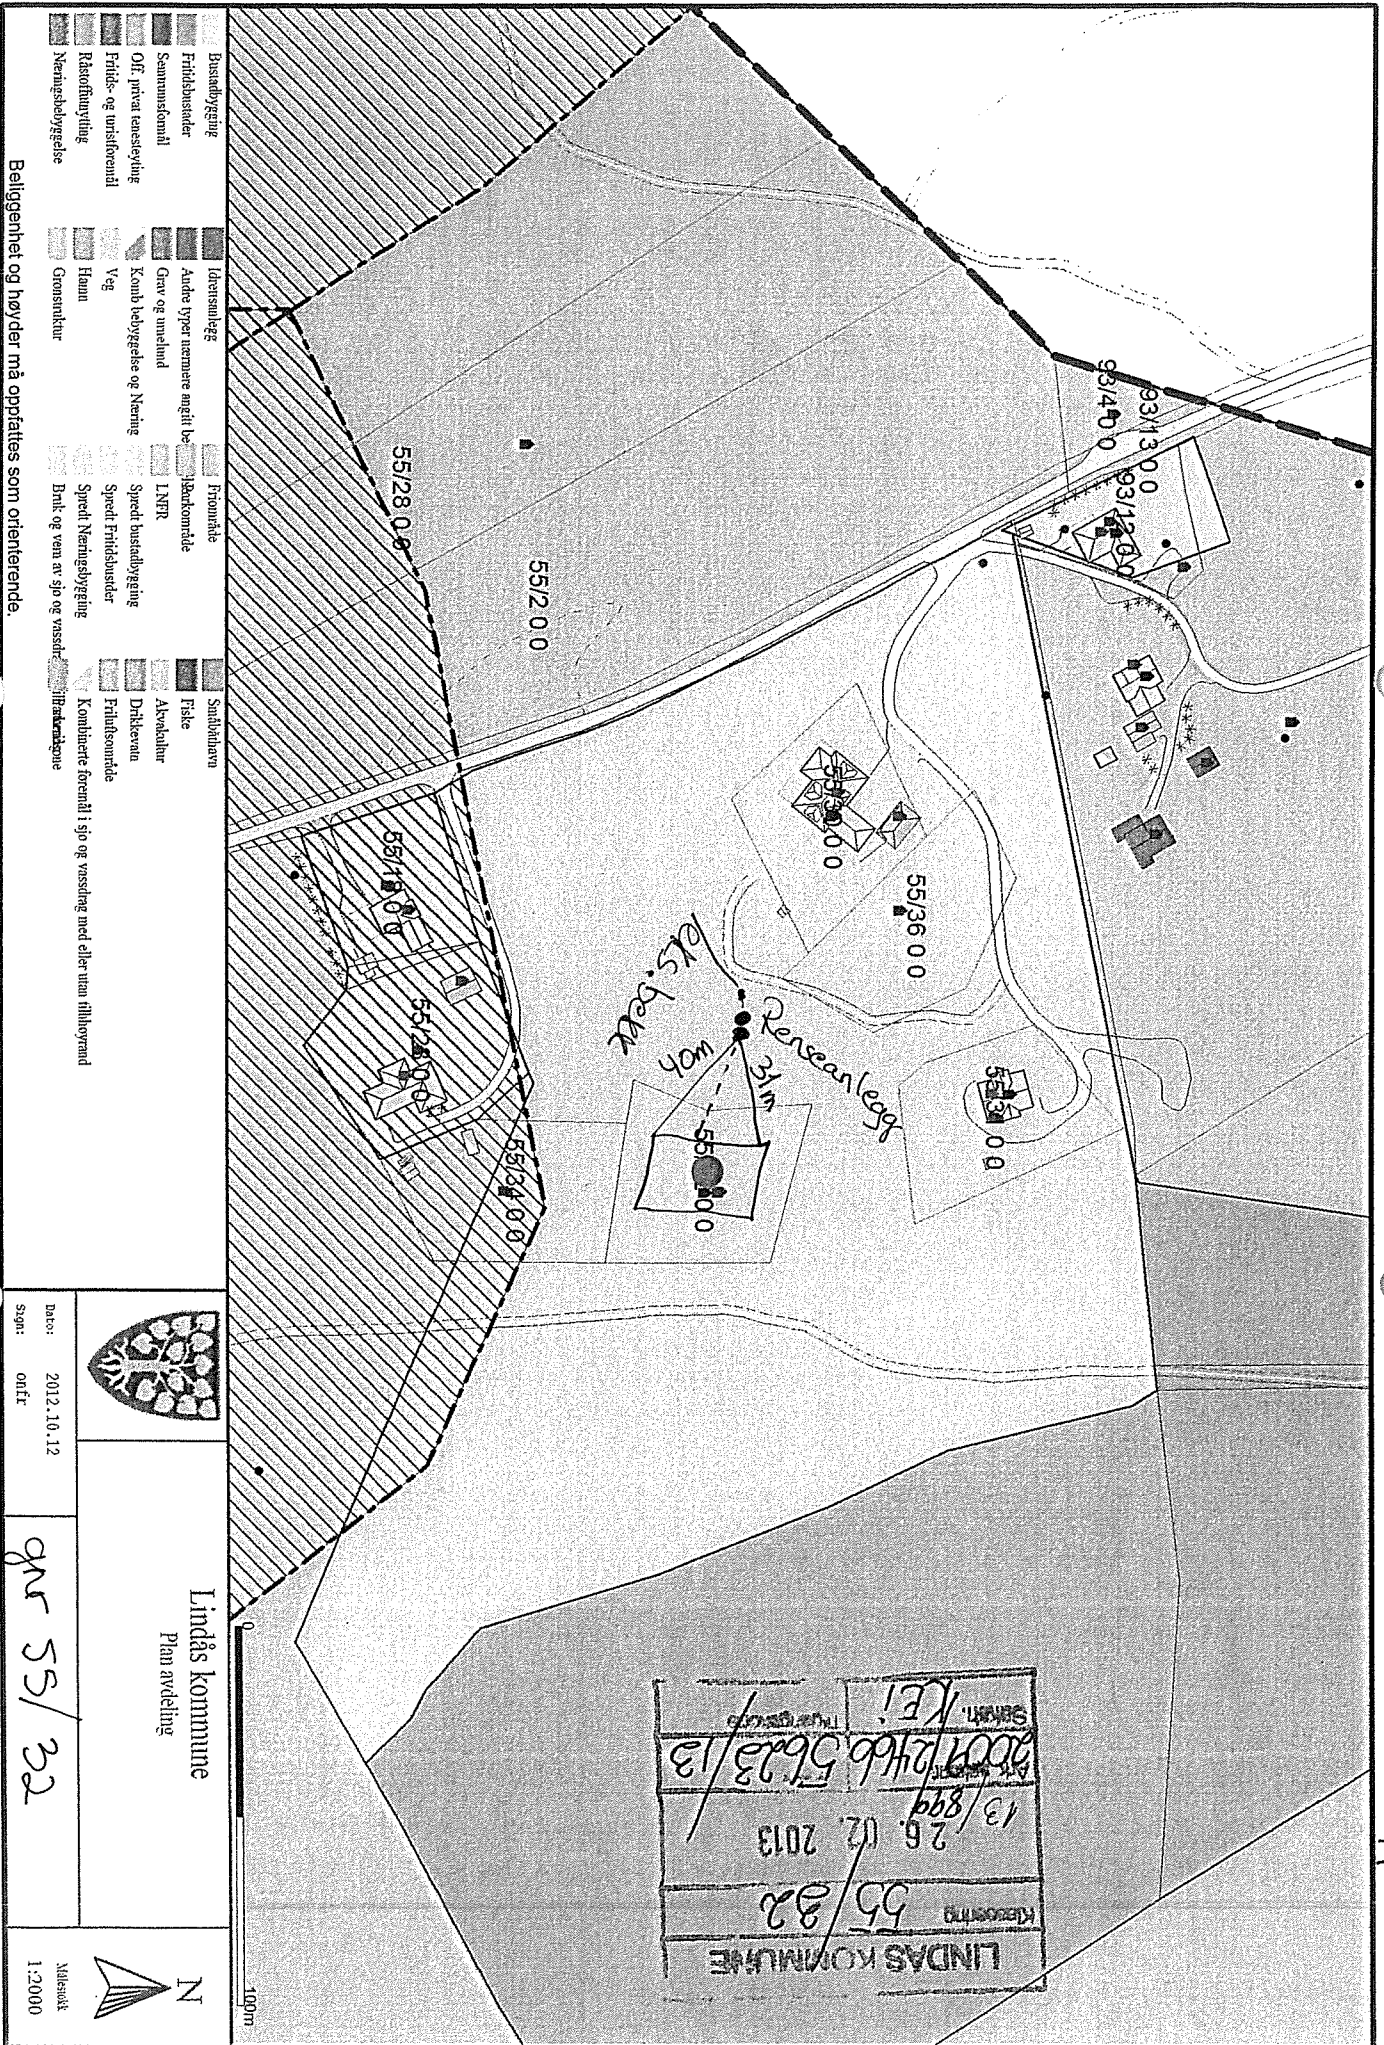

Beliggenhet og høyder må oppfattes som orienterende.

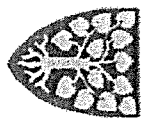


Lindås Kommune
 Plan avdeling

Dato: 2012.10.12
 Sogn: onfr

gnr 55/32

Målestokk
 1:2000

Serviceavtale Biovac minirensenanlegg

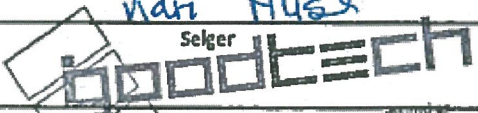Goodtech Environment Sørumsand AS ansvar	Anleggseiers ansvar
<p>Ordinær service Goodtech Environment Sørumsand AS skal gjennom sin representant foreta service på rensenanlegget 2-3 ganger pr. år.</p> <p>Følgende utføres:</p> <ol style="list-style-type: none"> 1. Kontrollere ventiler, pumper og gjennomføringer, og foreta nødvendig opprensning. 2. Kontrollere lufttilførselen til anlegget. 3. Kontrollere anleggets tekniske funksjoner. 4. Kontrollere slamtørker (FD 5 P.E. og FD 10P.E.), og klargjøre slamsekk(er) for levering på deponi. 5. Kontrollere nivå i våtslamlager (FD 15-35 P.E., og nedgravd anlegg), og ved behov rekvirere tømming i samråd med anleggseier. (For anleggseiers regning). 6. Visuell kontroll av kvaliteten på utløpsvannet. 7. For anlegg med kjemisk felling kontrolleres doseringsutstyret og kjemikalkanne byttes/etterfylles. 8. Fulle ut og kvittere på serviceskjema som oppbevares i anleggsrom. 9. Rapportering til lokal forurensningsmyndighet og nasjonal typegodkjenningmyndighet. <p>Ekstraordinær service Ved varsel fra eier om driftsstans eller alvorlige driftsforstyrrelser, skal Goodtech Environment Sørumsand AS utføre ekstraordinær service i løpet av 24 timer</p>	<p>Overholde brukerinstruks Eier av anlegget plikter å overholde den brukerinstruks som skal være overlevert. Eier må ikke tilføre anlegget væsker eller gjenstander som er beskrevet som skadelige i brukerinstruksen. Eventuell ekstraordinær service og arbeid som må utføres som følge av feil bruk, belastes anleggseier</p> <p>Adgang til anleggsrom Eier plikter å la sitt anlegg gjennomgå service. Anleggseier må gi Goodtech Environment Sørumsand AS adgang til ordinær service innenfor vanlig arbeidstid (08.00 – 16.00). Anleggsrom skal som hovedregel ha direkte tilgang utenfra. Eier må opprettholde og rydde helårsvel for vare-/lastebil innen for en avstand av maksimalt 20 meter fra anlegget.</p> <p>Serviceavgift Serviceavgiften betales forskuddsvis i to like terminer pr. år. Første servicefaktura sendes ordinært sammen med monteringsfaktura, og avregnes fra monteringsdagen fram til første halvår (01.01 eller 01.07). Det påløper administrasjonsgebyr.</p> <p>For anlegg med kjemisk felling, faktureres kjemikalier i tillegg.</p> <p>Goodtech Environment Sørumsand AS har rett til regulering av serviceavgift i henhold til statistisk sentralbyrås Byggekostnadsindeks for eneboliger av tre, Rørleggerarbeid, Indeksperiode oktober – oktober siste år.</p> <p>Serviceavgiften dekker ikke eventuelle avgifter som kommunen måtte pålegge (f. eks. tømme- og deponeringsavgift for slam).</p> <p>NB! Inn- og utløpsarrangement er anleggseiers ansvar, og forutsettes utført i henhold til gjeldende retningslinjer og forskrifter. Avløpsnett skal være luftet over tak iht. gjeldende sanitærforskrift.</p>
<p>Salg av eiendommen:</p>	<p>Dersom anleggseier selger eiendommen som anlegget betjener, plikter han å overføre ansvar og rettigheter som følger denne avtale til ny eier.</p>
<p>Videresalg anlegg:</p>	<p>Ved eventuelt videresalg av anlegget plikter eier å informere Goodtech Environment Sørumsand AS om ny eier. Ved reetablering av anlegg skal montering utføres av sertifisert Goodtech Environment Sørumsand-personell, og serviceavtale med ny eier signeres.</p>
<p>Varighet avtale:</p>	<p>Denne avtale løper så lenge forurensningsmyndighetens opprettholder sitt krav om serviceavtale mellom anleggseier og leverandør.</p>
<p>Dato: <u>7/5-2014</u></p> <p><u>Kari Husa</u> Selger</p>  <p>Goodtech Environment Sørumsand AS goodtech AS Postboks 148, N-1921 Sørumsand, Norway. Tlf: 63 86 64 60 Fax: 63 86 64 61</p>	<p>Dato: <u>6/5-2014</u></p> <p><u>[Signature]</u> Anleggseier</p> <p><i>Underskrift gjelder både kjøpekontrakt og serviceavtale. Alle tre eksemplarer må underskrives separat (ikke gjennomslag)</i></p>
<p>Goodtech Environment Sørumsand AS, Postboks 148, N-1921 Sørumsand AS Tlf: 63 86 64 60 Fax: 63 86 64 61 E-post: kontakt@biovac.no Org. nr.: NO 985660492 MVA</p>	