

**For matrikkelenhet:**

Kommune:	1263 - LINDÅS
Gårdnummer:	24
Bruksnummer:	159

Utskriftsdato/klokkeslett:	21.05.2019 kl. 15:16
Produsert av:	Liv Berit Ones
Attestert av:	Lindås kommune

**Orientering om matrikkelbrev**

Matrikkelbrevet er hjemlet i «Lov om eigdomsregistrering» (matrikkelova) av 17. juni 2005. Etter definisjonen i matrikkellovens § 3 d) er matrikkelbrevet en attestert utskrift av matrikkelen som viser alle registrerte opplysninger om en matrikkelenhet ved oppgitt dato.

**Om fullstendighet og nøyaktighet i matrikkelbrevet**

Matrikkelen ble etablert ved konvertering av data fra tidligere registre. Det kan variere hvor gode disse dataene er med hensyn på fullstendighet og nøyaktighet. I enkelte tilfeller kan grensepunkt og grenselinjer mangle helt eller delvis eller være feil registrert. Det kan også være feil og mangler ved registrert bygnings- og adresseinformasjon. Fullstendighet og stedfestningsnøyaktighet er generelt bedre innenfor enn utenfor tettbygd strøk. Vær oppmerksom på at for mange matrikkelenheter og bygg hefter usikkerhet ved arealene som oppgis.

For utfyllende informasjon: [www.kartverket.no/matrikkelbrev](http://www.kartverket.no/matrikkelbrev)

## Matrikkelenhet

Matrikkelenhetstype:	Grunneiendom
Bruksnavn:	FAMMESTAD
Etableringsdato:	21.05.2019
Skyld:	0
Er tinglyst:	Ja
Har festegrunner:	Nei
Er seksjonert:	Nei

## Arealrapport

Tekst

Beregna areal for 24 / 159

Areal (m<sup>2</sup>) Kommentar  
1 337,3

## Eierforhold

Tinglyste eierforhold	Status	Føds d./org.nr	Navn	Brukseenhet	Adresse	Andel
Hjemmelshaver		917402582	NHB VEST UTVIKLING AS		Hagelia 6 5914 ISDALSTØ	1 / 1

## Forretninger

### Forretningstype

Annen forretningstype


Forretningstype	Arsak til feilrettig	Tinglysingsstatus	Tinglysingsstatusdato	Forretningsdato	Matrikkelføringsdato	Signatur
			26.01.2018	21.05.2019	1263onl	


Oppmålingsforretning

Rolle	Matrikkelenhet	Arealendring
Avgiver	1263 - 24/159	0
Mottaker	1263 - 24/154	-1 341
	1263 - 24/160	1 341
Rolle	Matrikkelenhet	Arealendring
Avgiver	1263 - 24/154	-1 337,3
Mottaker	1263 - 24/159	1 337,3
	1263onl	

# Oversiktskart for 24 / 159

Målestokk 1:1 000  
EUREF89 UTM-Sone 32

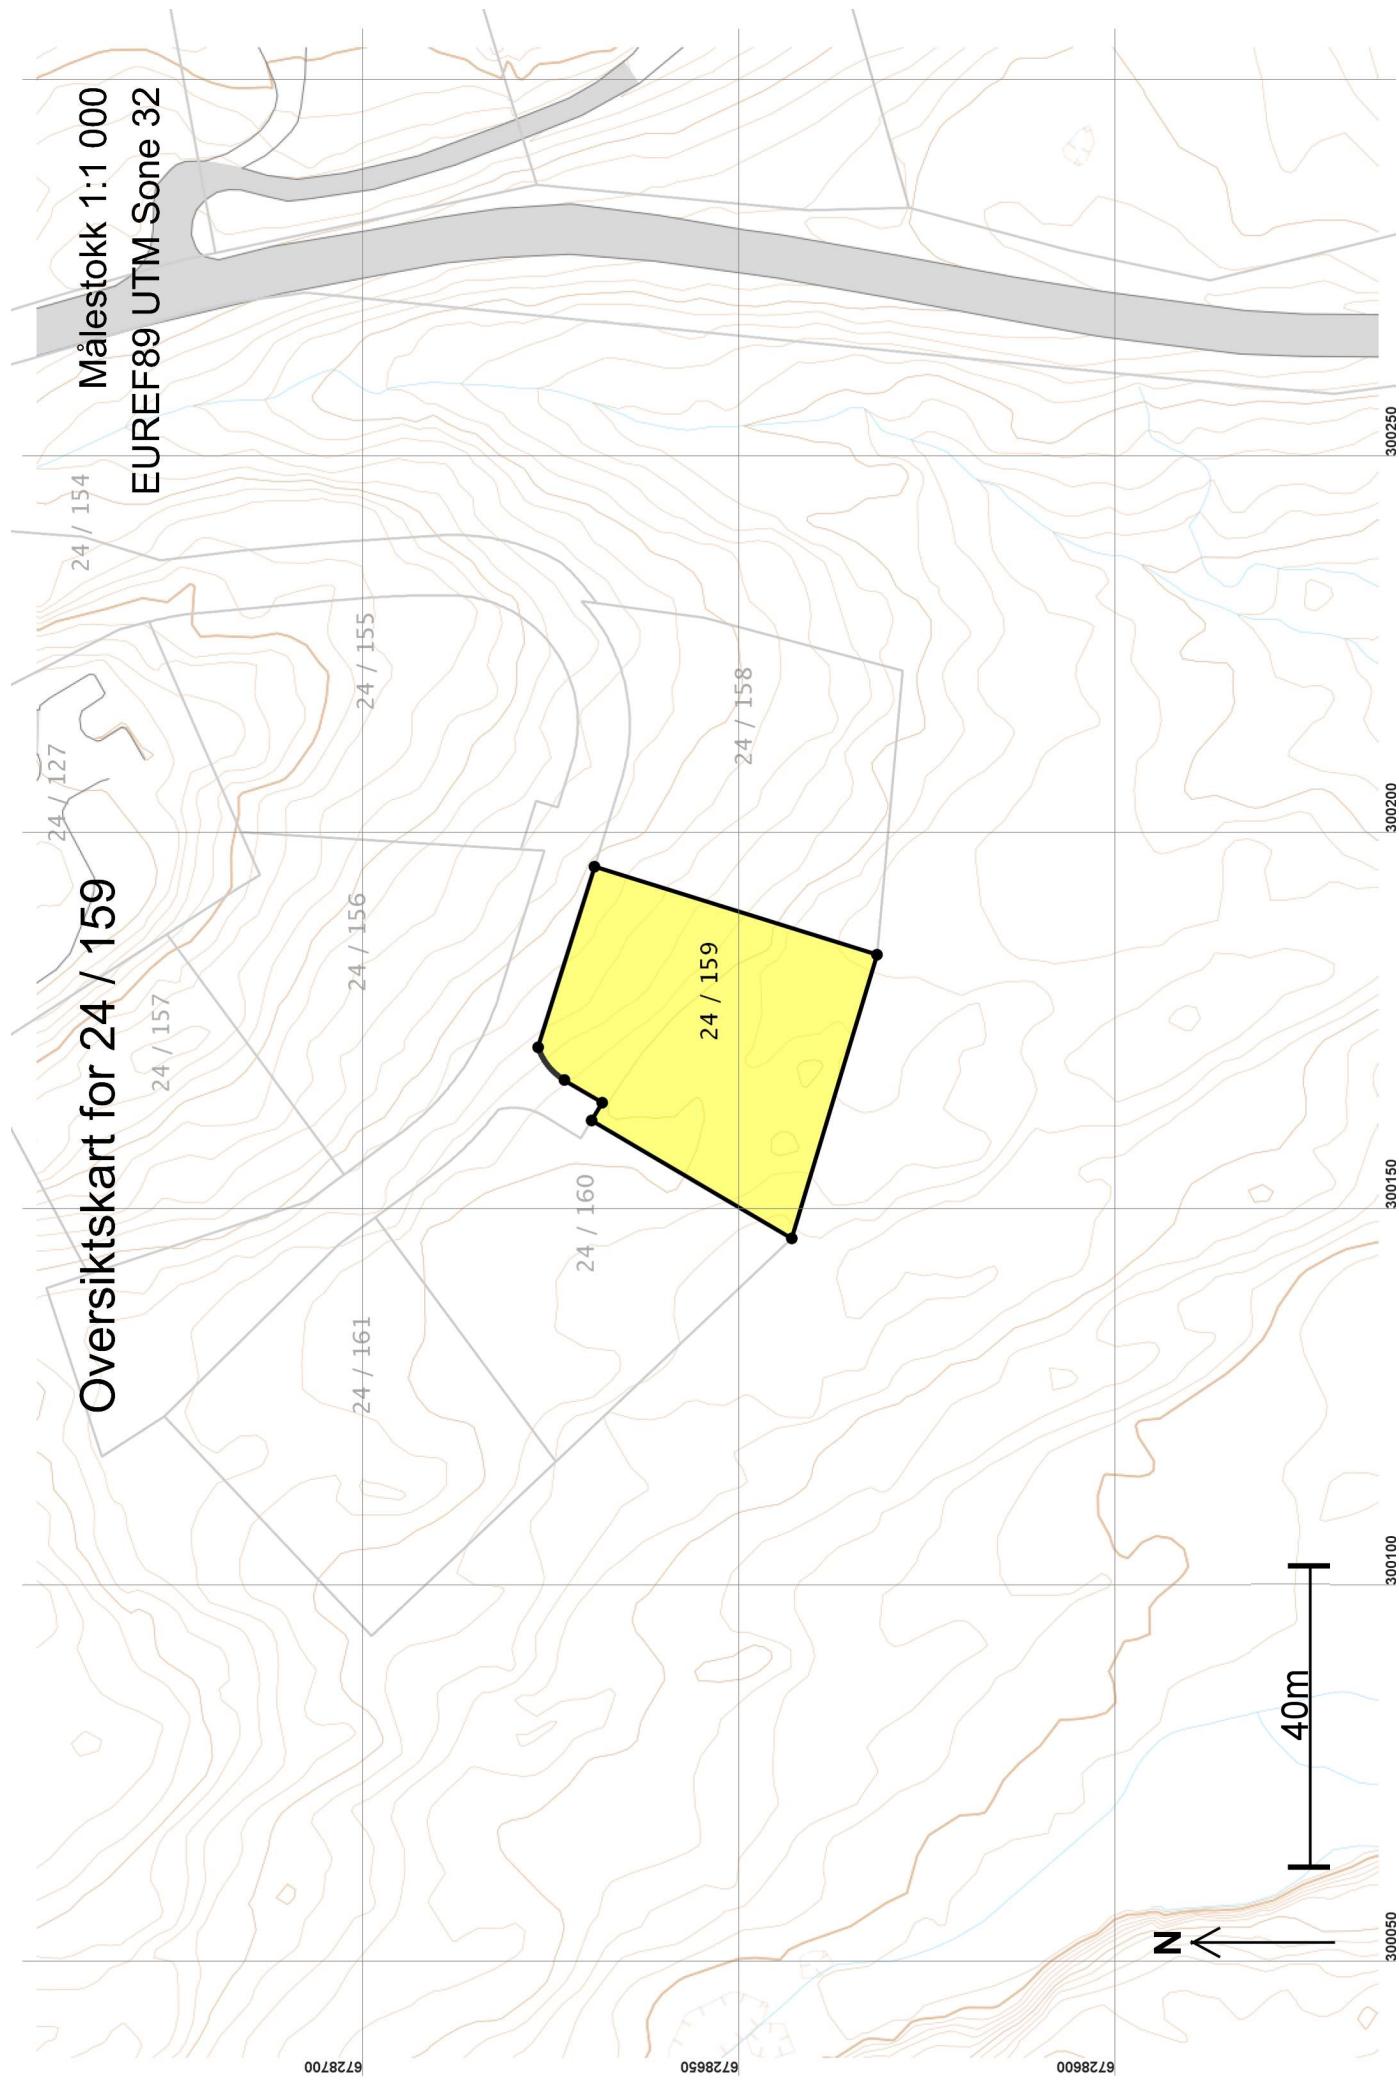

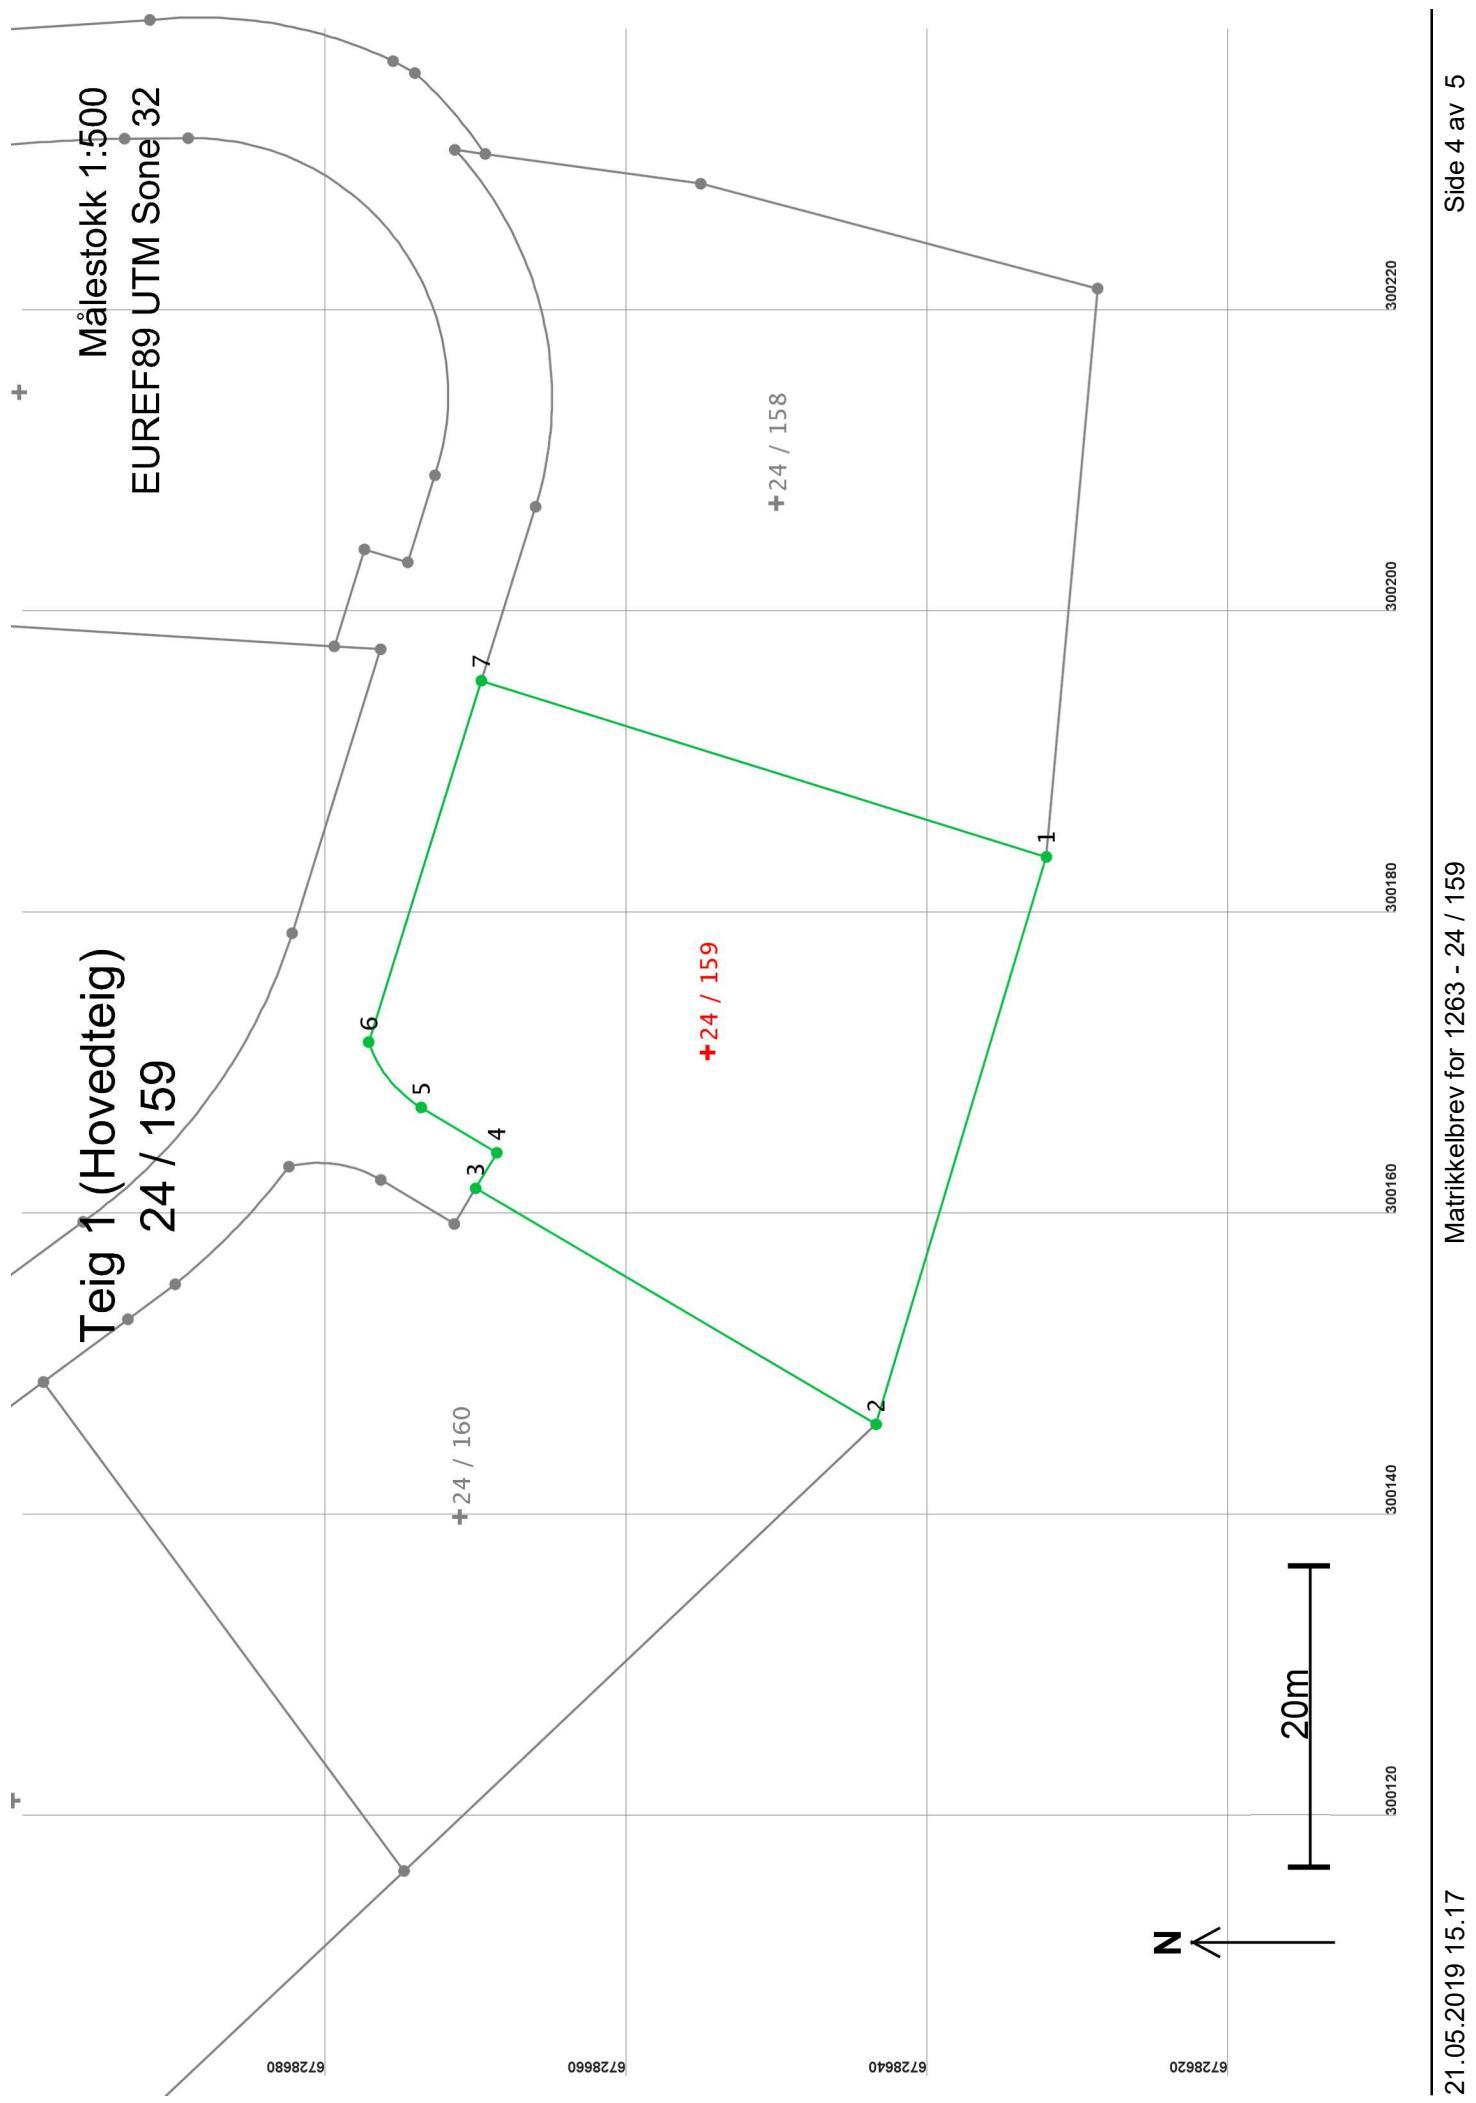

**Areal og koordinater**

Areal: 1 337,3

Arealmerknad:

Representasjonspunkt: Koordinatsystem: EUREF89 UTM Sone 32

Øst: 300171

**Grensepunkt / Grenselinje****Ytre avgrensing**

Løpenr	Nord	Øst	Grensemerke nedsatt i / Grensepunkttype / Lengde Hjelpe linjetype	Målemetode	Nøyaktighet	Radius
1	6728632,51	300183,59	Ikke spesifisert Offentlig godkjent grensemerke	69 Beregnet	13	14
2	6728643,82	300145,93	Ikke spesifisert Offentlig godkjent grensemerke	69 Beregnet	13	14
3	6728670,41	300161,59	Ikke spesifisert Offentlig godkjent grensemerke	69 Beregnet	13	14
4	6728669,00	300163,95	Ikke spesifisert Offentlig godkjent grensemerke	69 Beregnet	13	14
5	6728674,02	300166,96	Ikke spesifisert Offentlig godkjent grensemerke	69 Beregnet	13	14
6	6728677,51	300171,30	Ikke spesifisert Offentlig godkjent grensemerke	69 Beregnet	13	14
7	6728670,03	300195,28	Ikke spesifisert Offentlig godkjent grensemerke	69 Beregnet	13	14
			39,30 Ikke hjelpe linje			