


*Vei overdras til Leitet 16*

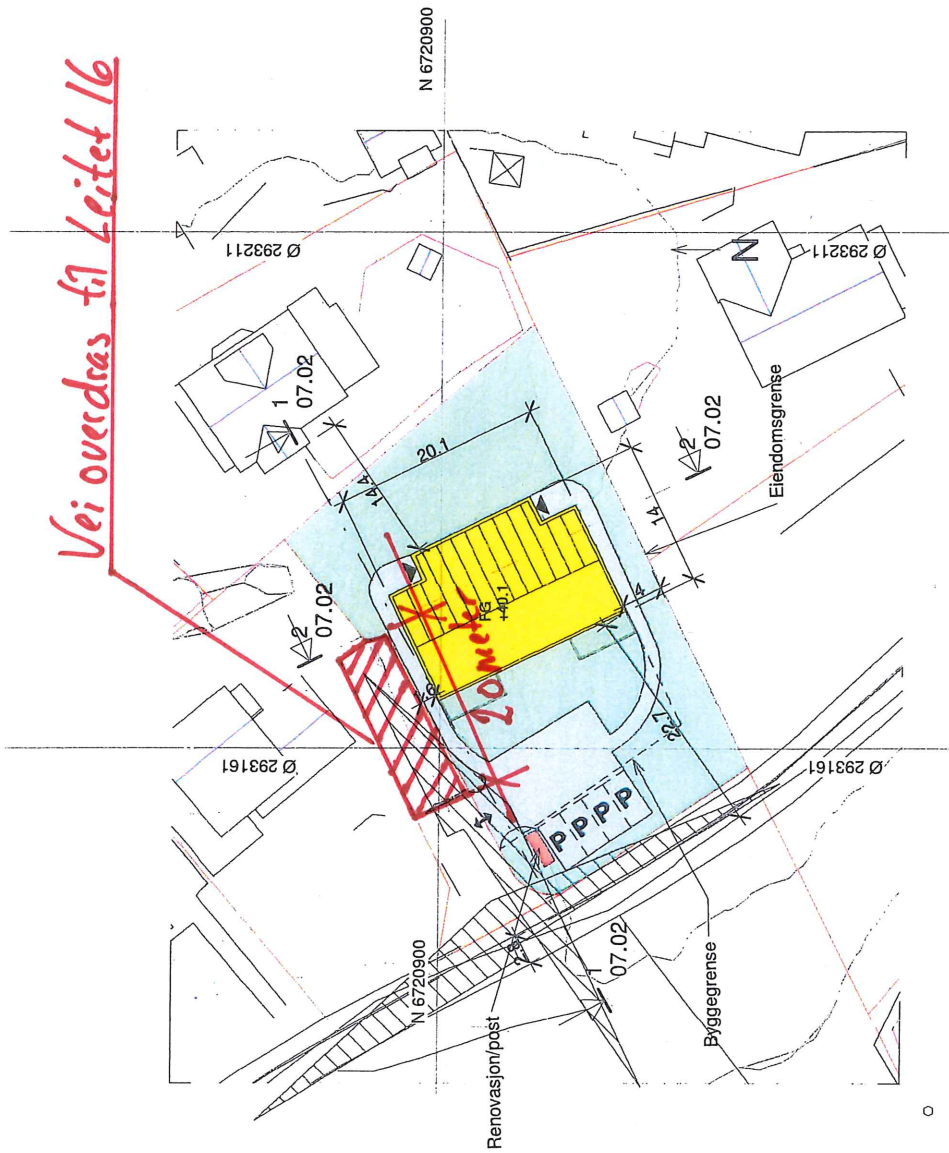

**BEBYGD AREAL**

Tomt:	1222.6 m <sup>2</sup>
Hus:	246 m <sup>2</sup>
Garasje:	0.0 m <sup>2</sup>
Parkering: 4 plass	72.0 m <sup>2</sup>
Sykkel: 0 plasser	0.0 m <sup>2</sup>
Totalt:	318 m <sup>2</sup> -BYA

**GRAD AV UTNYTTING(%-BYA)**

318 m <sup>2</sup> x 100	= 26.0 %-BYA
1222.6 m <sup>2</sup>	

**ANMERKNINGER:**

- Tegningen er basert på kartinfo fra Ambita/kommunen(FKB). Erfaring tilsier avvik kan forekomme. Verifisering er derfor nødvendig.
- Koordinatsystem: UTM EUREF89 lokal sone
- VA-nett ikke lokalisert. Må kontrolleres

REV.	DATE	REVISION	SIGN.
A	29.10.14	Parkering, lekeareal, sportsboder og utnyttelsesgrad	RT
B	25.11.14	Rev. i iht mail 20.11.14	RT
C	10.01.17	Rev. iht mail 02.01.17 fra Kaland Trelast as	RT
D	21.03.19	Tomt endret til 2-mannsbolig	RT

**MESTERHUS**  
Kaland Trelast AS

TILTAKSHAVER: Kaland Trelast AS  
BYGGEPLASS: Hiland  
G.nr/b.nr: 134/348  
KOMMUNE: Lindås

**Unikus**  
Postboks 4104  
Terminaleveien 10  
8800 Bodo, ill 75 56 51 20  
E-mail: pest@unikus.no

TEGN, INNHOLD: Situasjonsplan  
PROSJEKT: Hiland  
ARKITEKT:

TILTAKSART: MAL: 1 : 500

DATE: 22.10.14  
TEGN: RT  
PROSJEKT NR: 140445  
TEGN.NR: 07.01