


D-I



N	Ø
P1 6 728 808,42	294 441,23
P2 6 728 824,11	294 446,38
P3 6 728 809,45	294 448,47

— = Vann
 — = Avløp

Planeringshøyde tomt
 + 37,5 mtr

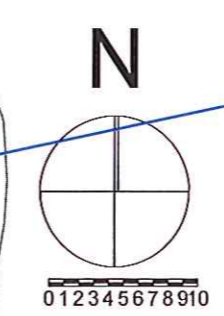

PROSJEKT
 Laila & Sverre Nesse
 Gnr 177 bnr 21
 Seimstranda, Lindås Kommune

TEGNINGSINNHOOLD
 Situasjonsplan

TEGN. NR
 101
 TEGNET DATO
 181013

SIGN ØS	KTR	MÅL 1:500
PROSJEKTNR.	REV C	

Rev C: Tegnet renseanlegg 120614
 Rev B: Tegnet inn sportsbod 150514
 Rev A: Tegnet plassering borehull 010414



Alver Design
 5911 Alversund
 Tlf 922 89 719