



Tippetue Arkitekter AS
Sandviksbodene 5
5035 BERGEN

Referanser:
Dykkar:
Vår: 14/6840 - 19/18347


Saksbehandlar:
Ingrid Bjørge Pedersen
Ingrid.Bjorge.Pedersen@lindas.kommune.no

Dato:
12.06.2019


Vedkomande endra avkøyrsløse og tilkomstveg fram til avfallscontainer - gbnr 138/21 Tveiten øvre

Vi syner til innkomne dokument i saka som syner endringa tilkomst og endra avfallsløysing, sjå bileter under.

Omsøkte endring:

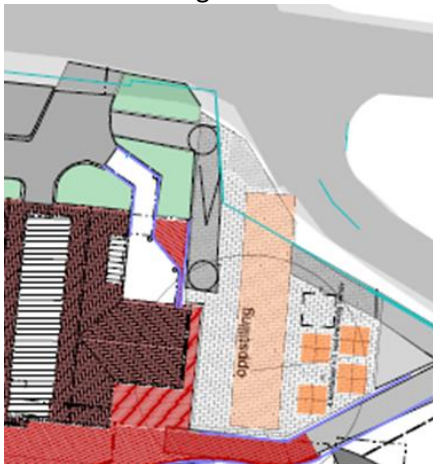

Godkjente utomhusplan:

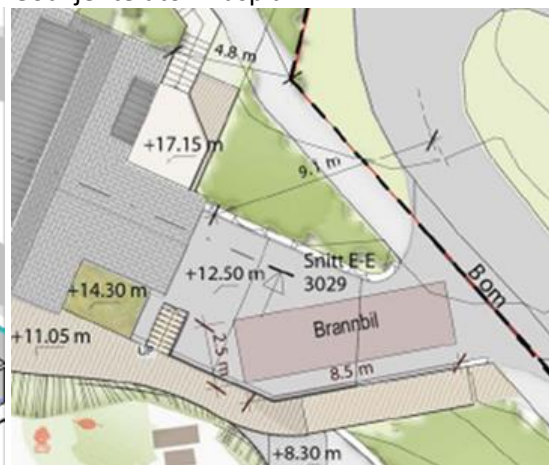

Endring syner fjerning av grøntareal og omlegging av gangsti, for etablering av ny avkøyrsløse for brannvesen og bossbil. Det er ikkje skildra ny avkøyrsløse der det mellomanna skal syne til svingradius og at siktkrava er ivareteke.

Vidare vurderast denne endringa så stor at det er naudsynt å søkja dispensasjon, og vi ber difor om at dette vert sendt inn så snart som mogeleg.

I brev datert 16.05.2019 i frå FG Eigedom går det fram at det er gjort avtale med nabo Bjarte Alver om bruk av deler av hans eigedom/eksisterande avkøyrsløse frå kyrkjevegen. Vi ser det difor ikkje naudsynt å nabovarsle ut over dette.



Konklusjon:

Endring som syna på bileter over vil krevje søknad om dispensasjon. Vi ber om at dette vert sendt inn snarast. For at vi skal kunne handsame søknad om endring må det også sendast inn situasjonsplan som syner avkøyrsløse og teknisk utforming av denne.

Søknad om endra plassering av trapp og flytting av gangsti som skildra i søknad den 07.06.2019 vert handsama i eiga vedtak.

Med helsing

Siril Sylta
avdelingsleiar

Ingrid Bjørge Pedersen
rådgjevar

Dette dokumentet er elektronisk godkjent og har difor ingen signatur.

Kopi til:

FG Eiendom AS (Alver Brygge)

Sagstadvegen 67 5918

FREKHAUG

Mottakarar:

Tippetue Arkitekter AS

Sandviksbodene 5 5035

BERGEN